


*11th. frekar vege rangra  
 stæðingur af klute bygg.  
 12/12 kl 7 hj.*

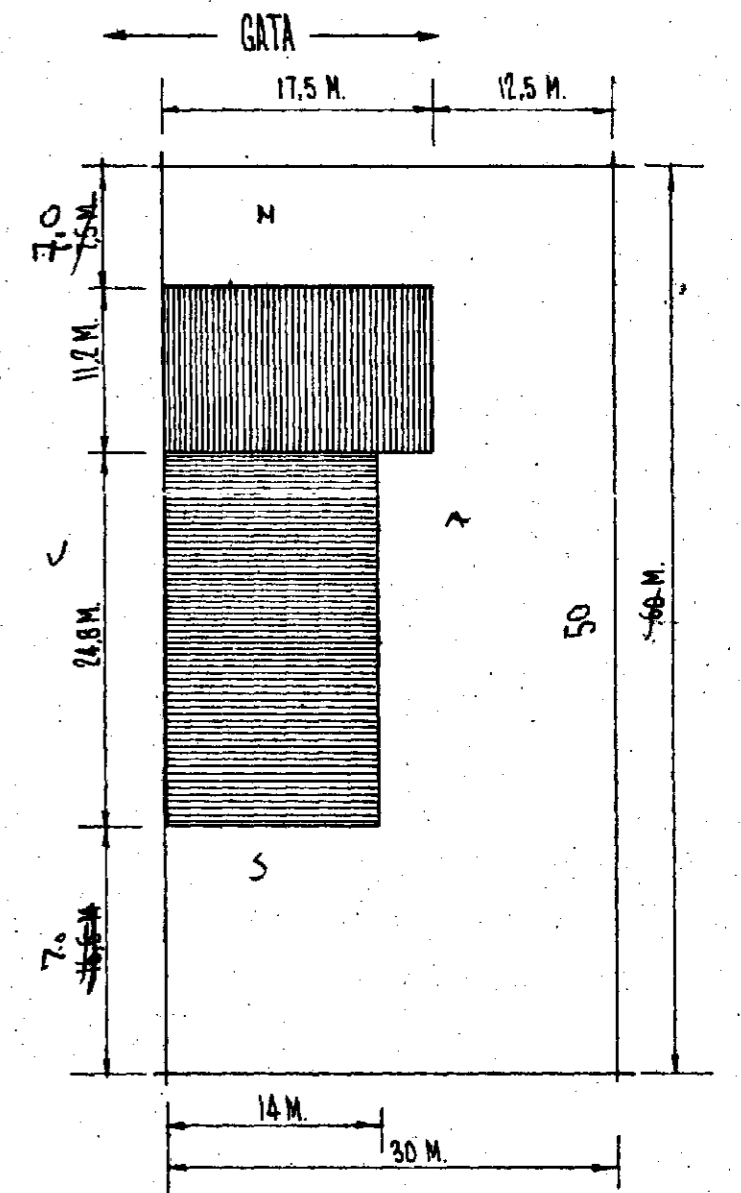

*Byggingar leið  
 áttum rúðum af  
 þessum klute  
 T. hj.*

*Ligunin Jóns* **AFSTÖÐUMYND M.1:500**  
*Stalheimsson*  
*Jón Hennar* *Þingvallvegur m*

Breyting	Dags.	Lýsing	Gjört af
<b>TRAUSTR H.F.</b>		Sími 14303	
ALHLIDA VERKFRÆÐISJÓNUSTA		Símn. Solid	P.O. Box 10
Mkv. 1:100 1:500	Fyrir	FISKVINNSLUHÚS Í HAFNAFIRÐI	
Reiknið	Drögn	GRUNNMYNDIR AF 1. OG 2. HÆÐ	
Váfarlið		AFSTÖÐUMYND.	
Samb.			
Dags.	AGÚST '59	Nr. CA-43	Blad nr. 1 af 3

*2/6 59  
 5 11/12*