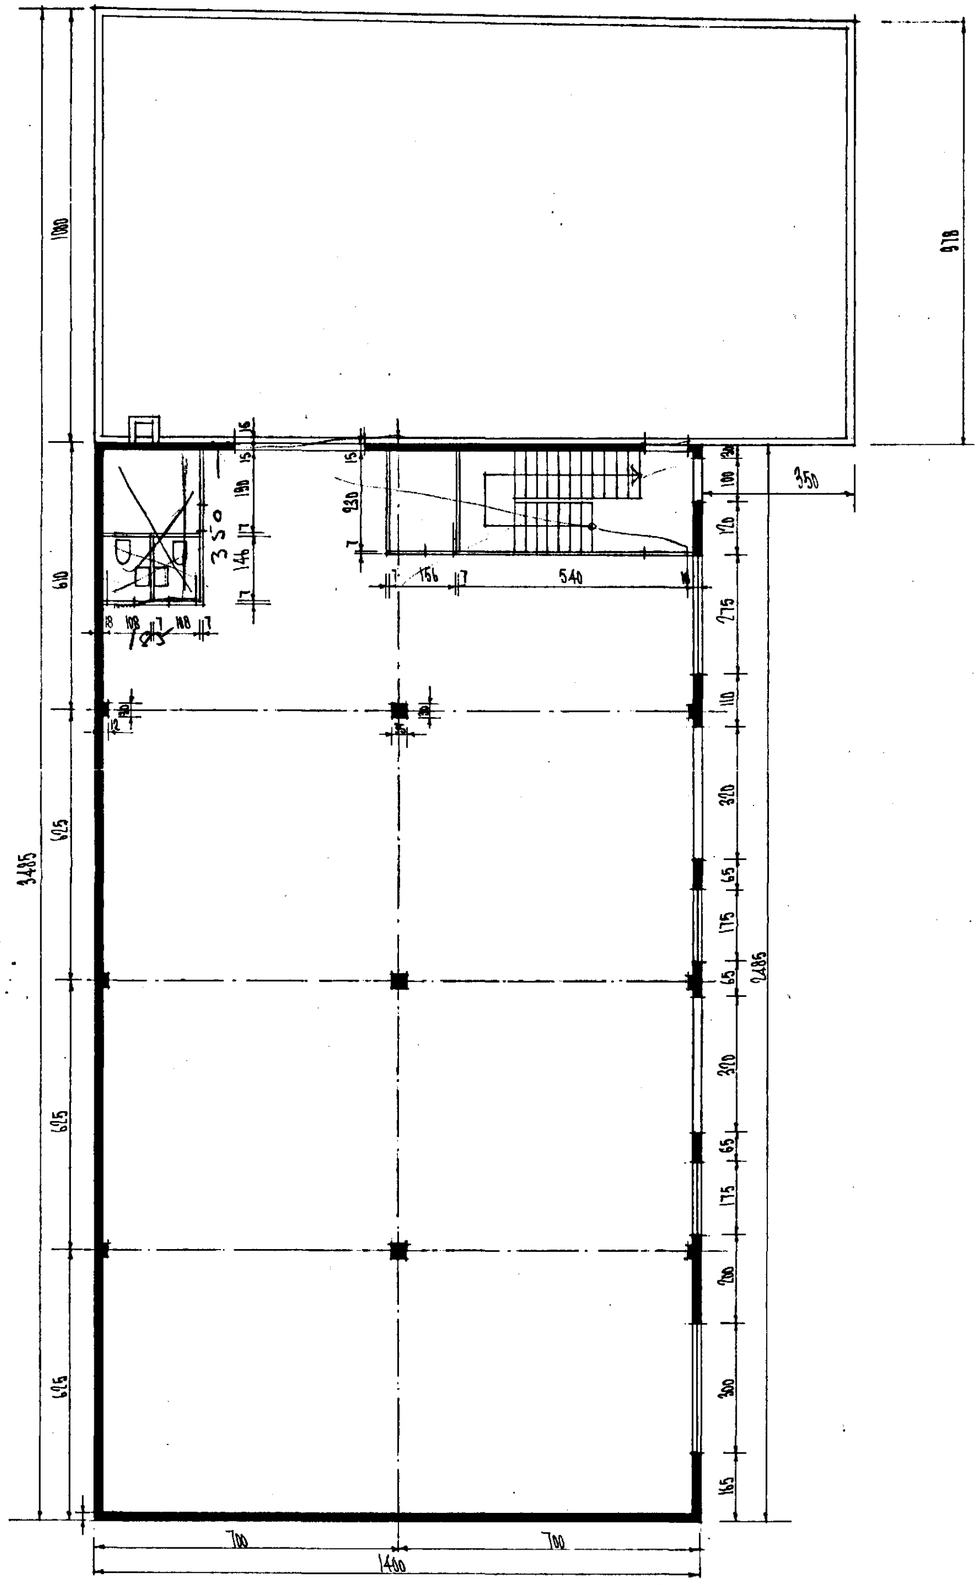

1. HÆÐ

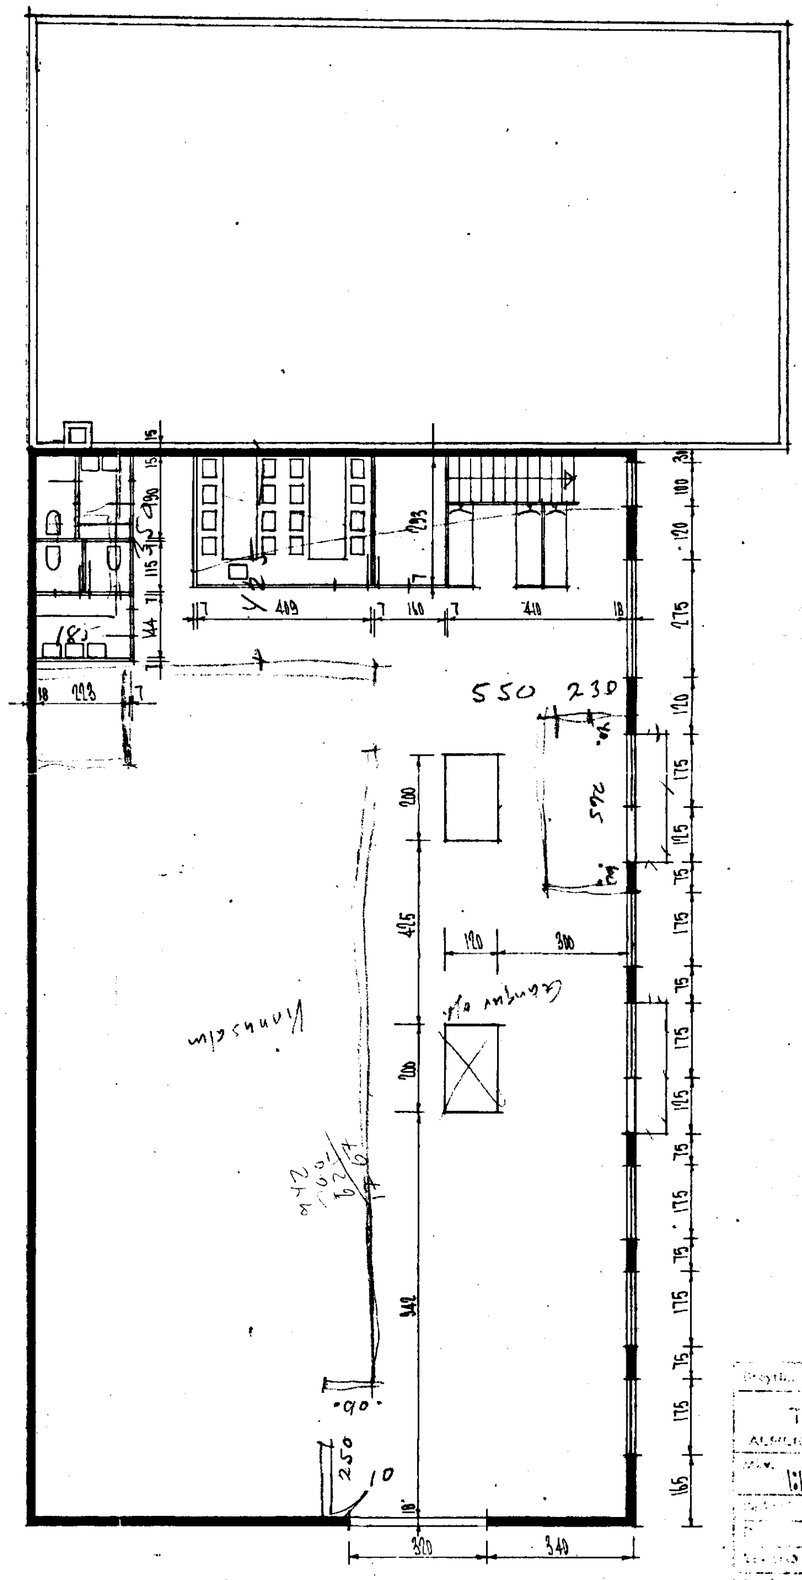

2. HÆÐ

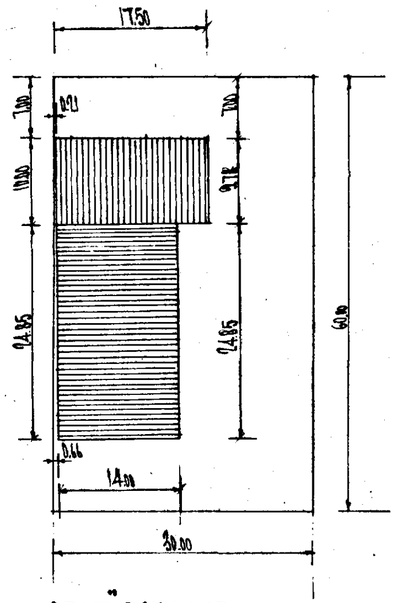

AFSTÖÐUMYND M.1:500

1:100	FISKVINNSLUHÚS Í HAFNARFIRÐI.
RSL	GRUNNMYNDIR AF 1. OG 2. HÆÐ.
	AFSTÖÐUMYND.
Dags. 1-82	Nr. 04-43