

# SKIPULAG Í SÚÐURHÖFN


M 1:1000

## LÓDIR Á SÚÐURHAFNARSVÆÐI

HNIT, HORNPUNKTAR OG STÆRÐIR LÓDA Í  
STADBUNDNU HNITAKEREI MED X ÁS Í FRAMHLID  
HÚSA VÍÐ ÓSEYRARBRAUT OG UPPHAFSPUNKT ÞAR  
SEM SÚ LÍNA SKER LÓDAMÖRK ÓSEYRARBRAUTAR 1,  
Þ.E. 5m FRÁ HÚSHORNI. DES '83



Samykt á fundi bygginga-  
nefndar þ. 21/11 1983  
BYGGINGAFULLTRÖNN  
Í HAFNARFIRÐI  
*[Signature]*


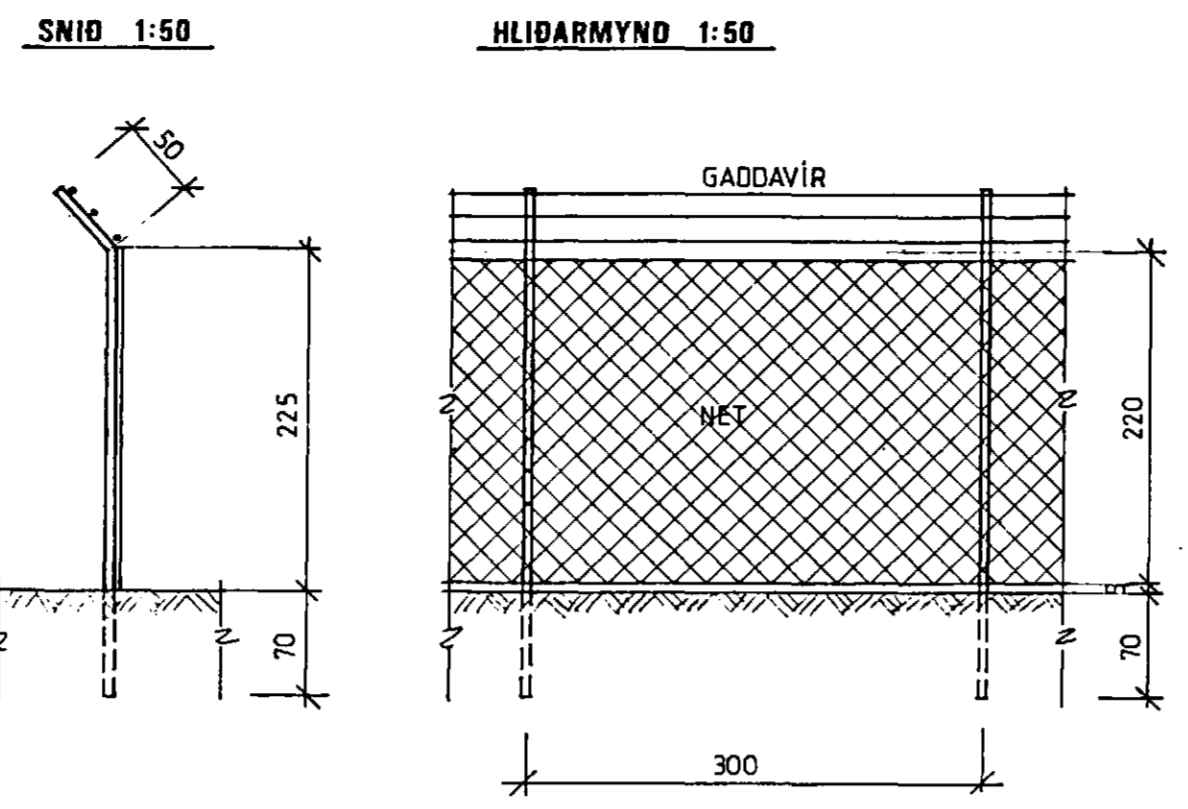

HNIT LÓDAHORNÞUNKA

PKT	X	Y	PKT	X	Y
11	113.00	30.00	41	268.49	119.99
12	243.00	30.00	42	388.23	127.85
13	243.00	110.00	43	377.04	292.47
14	113.00	110.00	44	257.30	284.61
21	113.00	110.00	51	318.00	30.00
22	267.13	110.00	52	394.88	30.00
23	257.30	284.61	53	388.23	127.85
24	157.51	278.07	54	318.00	123.24
25	113.00	260.00	61	-36.00	110.00
31	243.00	30.00	62	-36.00	166.00
32	318.00	30.00	63	-166.00	-166.00
33	318.00	123.24	64	-166.00	110.00
34	268.49	119.99			
35	267.13	110.00			
36	243.00	110.00			

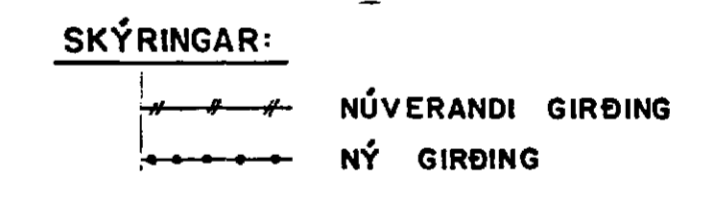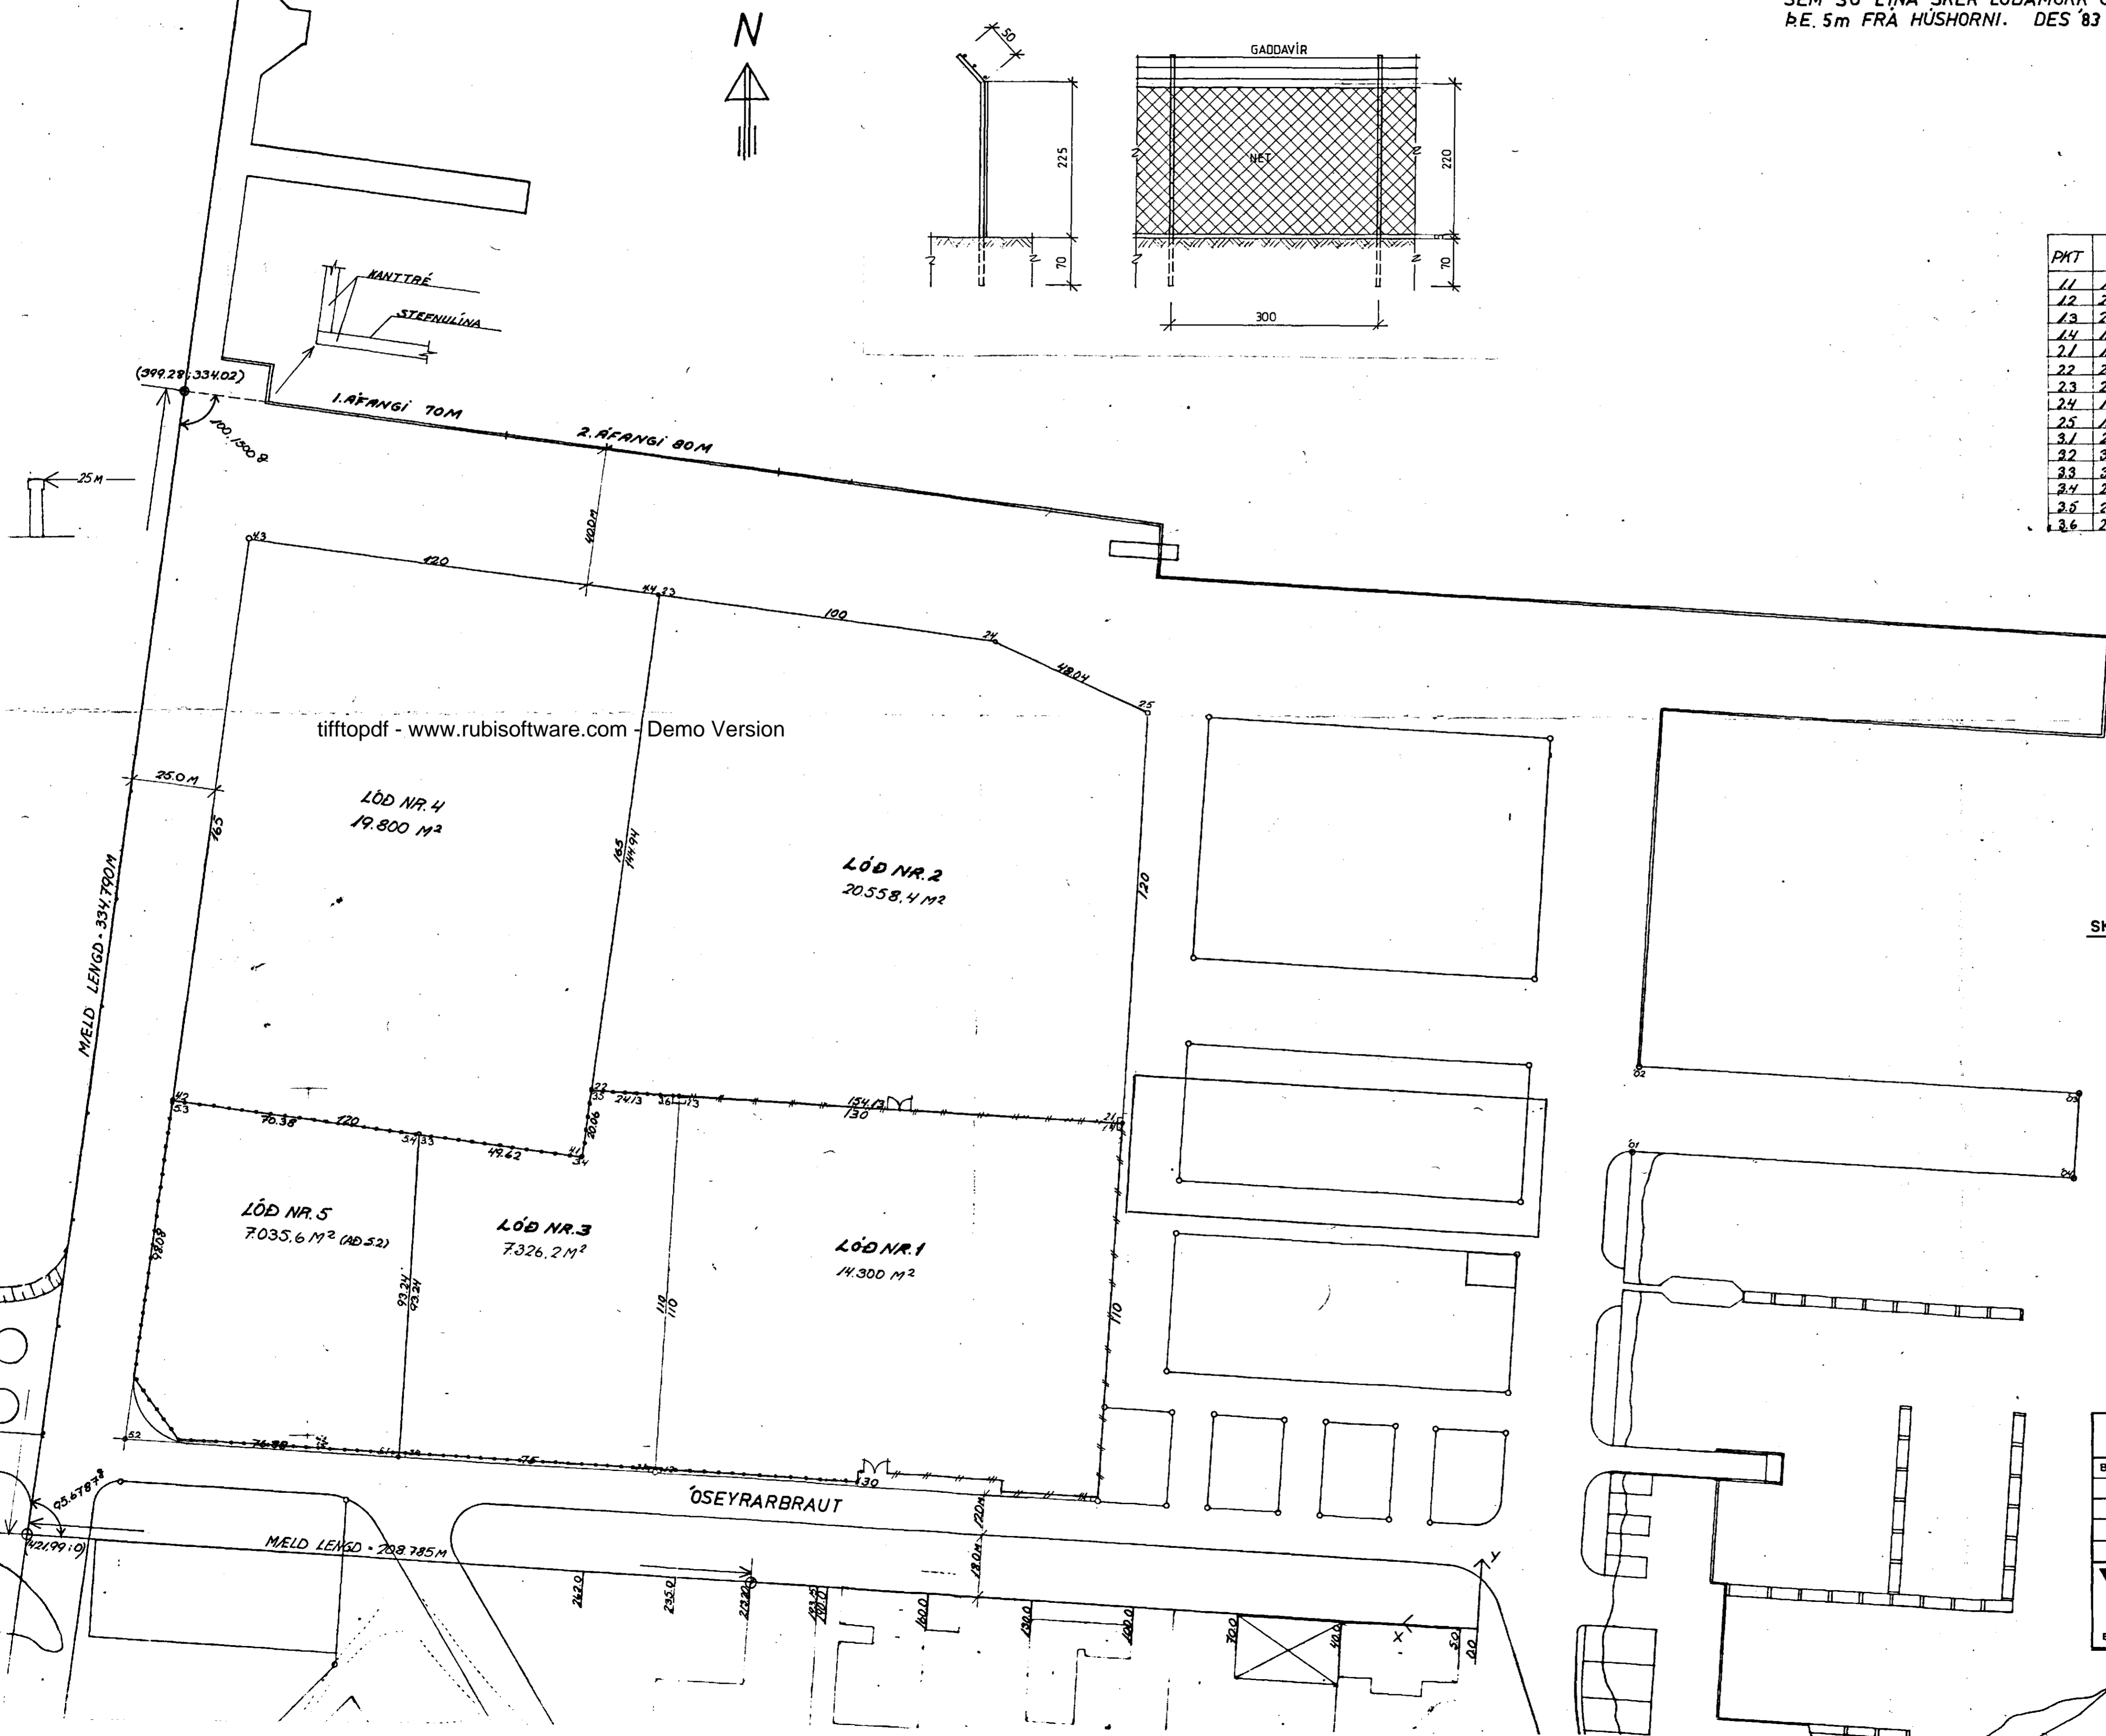

E.Í. HAFNARFIRÐI					
BR.	ÞAG.	BREYTING	ÓSEYRARSVÆÐI GIRÐING		
			REYKJAVÍK, Þ. 14. 12. 1987	QVARDI	
			TEIKN. G.E.	REIKN. S.P.E.	VERK. BL. NR. BR.
			ATH.		A-2883 1.04
BORGARTÚNI 20 105 REYKJAVÍK SÍMI 29940 & 29941					