


YFIRLITSMYND AF ÞAKI MKV. 2



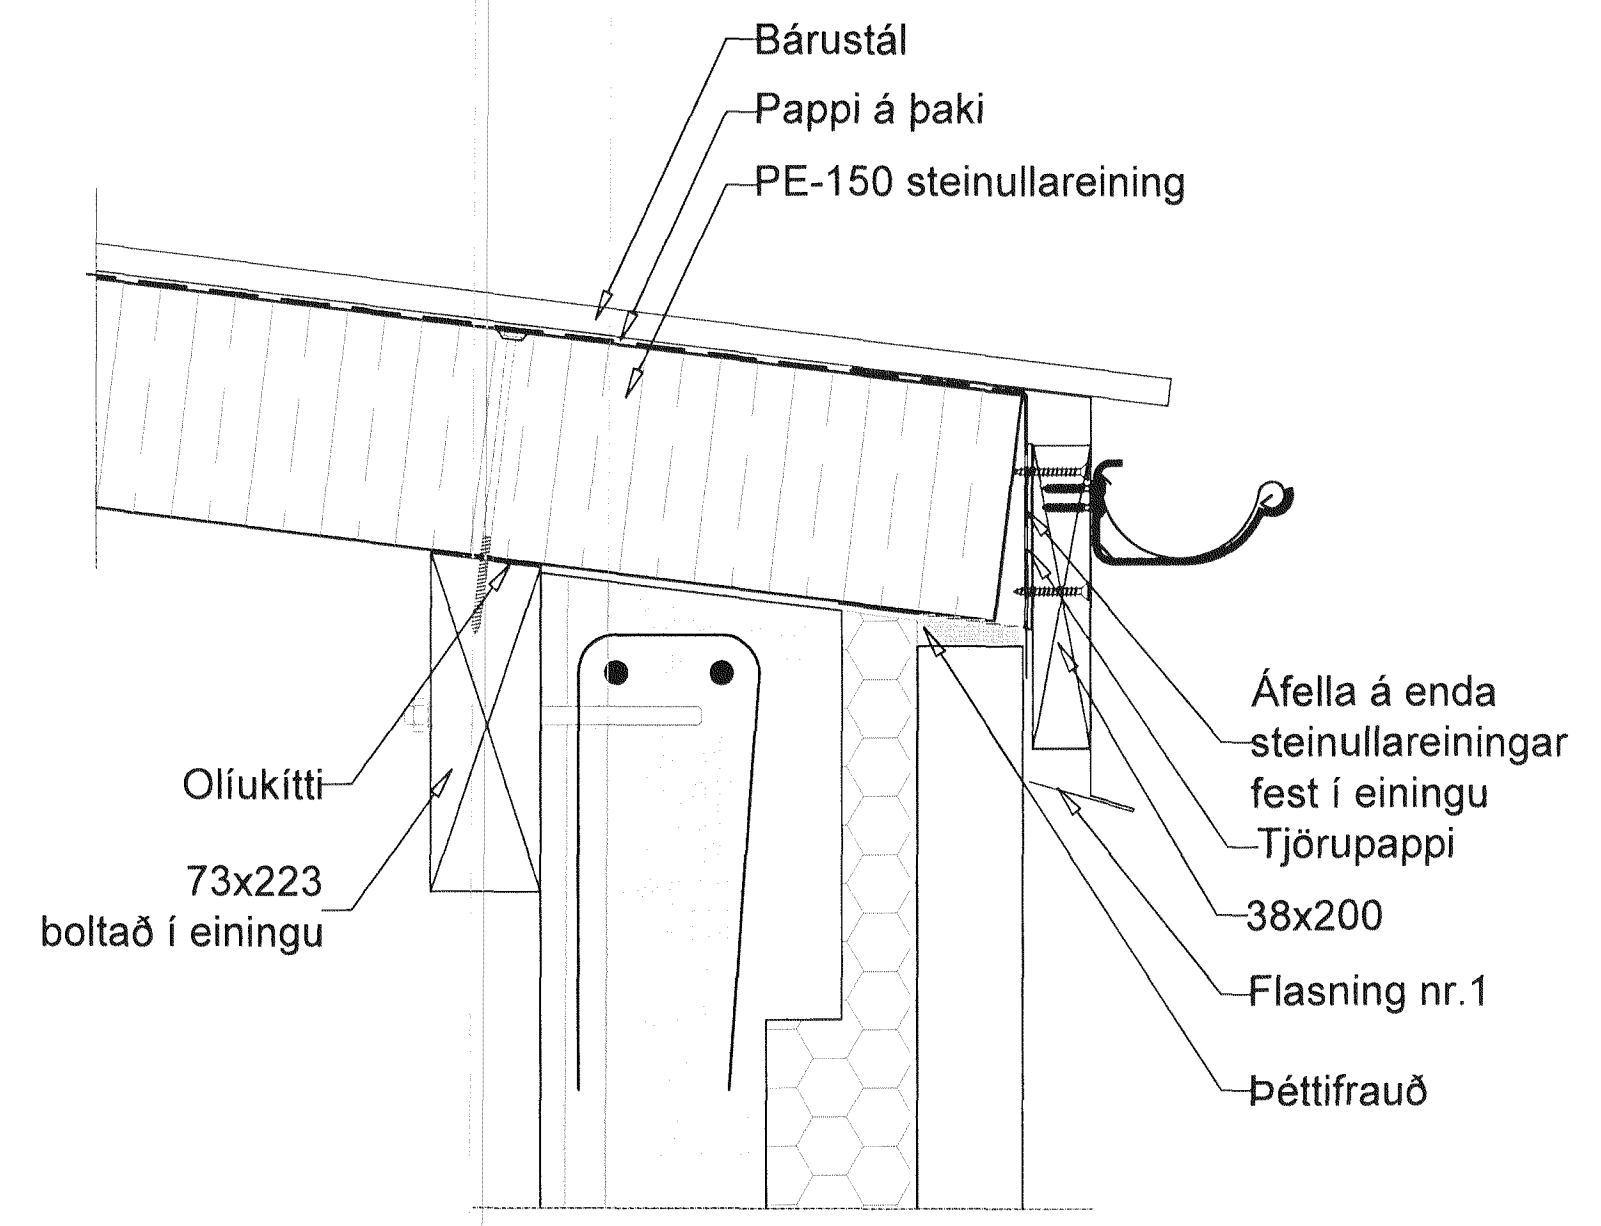


Breyting á þakdeili nr. 1 Þakbrún

001 ÞAKBRÚN MKV. 3


SKÝRINGAR

K Klæða skal þakið með léttbyggðum þakeiningum.  
Um er að ræða samfíndar samlokueiningar með steinullareiningunum milli 0,6 mm stálbygðna. Gerð Yleiningar. Litur RAL 9010.  
Þakeiningum skal fest við límrésbita og vegglaðjur með heitgalvanhúðuðum skrúfum (frönskum skrúfum) 6,3/250mm. Á 1,3 m breiðu svæði frá útbrúnunum þaks, skal bil milli skrúfa vera mest c/c 300mm. ( 4 stk pr. plötu pr. bita). Á öðrum svæðum inn á þakinu skal bilið vera mest c/c 400 mm. ( 3 stk pr. plötu pr. bita) Heithúðuð skinna sé undir hverjum skrúfuhlaus, þvermál 45mm. á göflum mitt á milli límrésbita skal skrúfa eina skrúfu í útveggjaeiningu.  
Festa skal ystu klæðningu þaks, sem er bórastál, í sláklæðningu þakeininga með skálfskerandi heitgalv. skrúfum 6,0/50 mm, með þéttiskífu í öðru hverja höbbu inn á þakinu. Bil milli skrúfuraða þar sé 600mm. Á svæði sem er 1,3 m frá útbrúnunum þaks, skal skrúfa í hverja höbbu. Skrúfuraðir séu 150 mm, 450 mm og 600 mm frá þakbrún.  
Undir ystu klæðningu þaks skal setja þakpappa.  
Í samskeyti eininga að utanverðu skal sprauta þéttfni af gerðinni Sikaflex 15 LM og yfir samskeytin skal líma 100mm breiðan sjálfímanandi asfaltþéttborða.

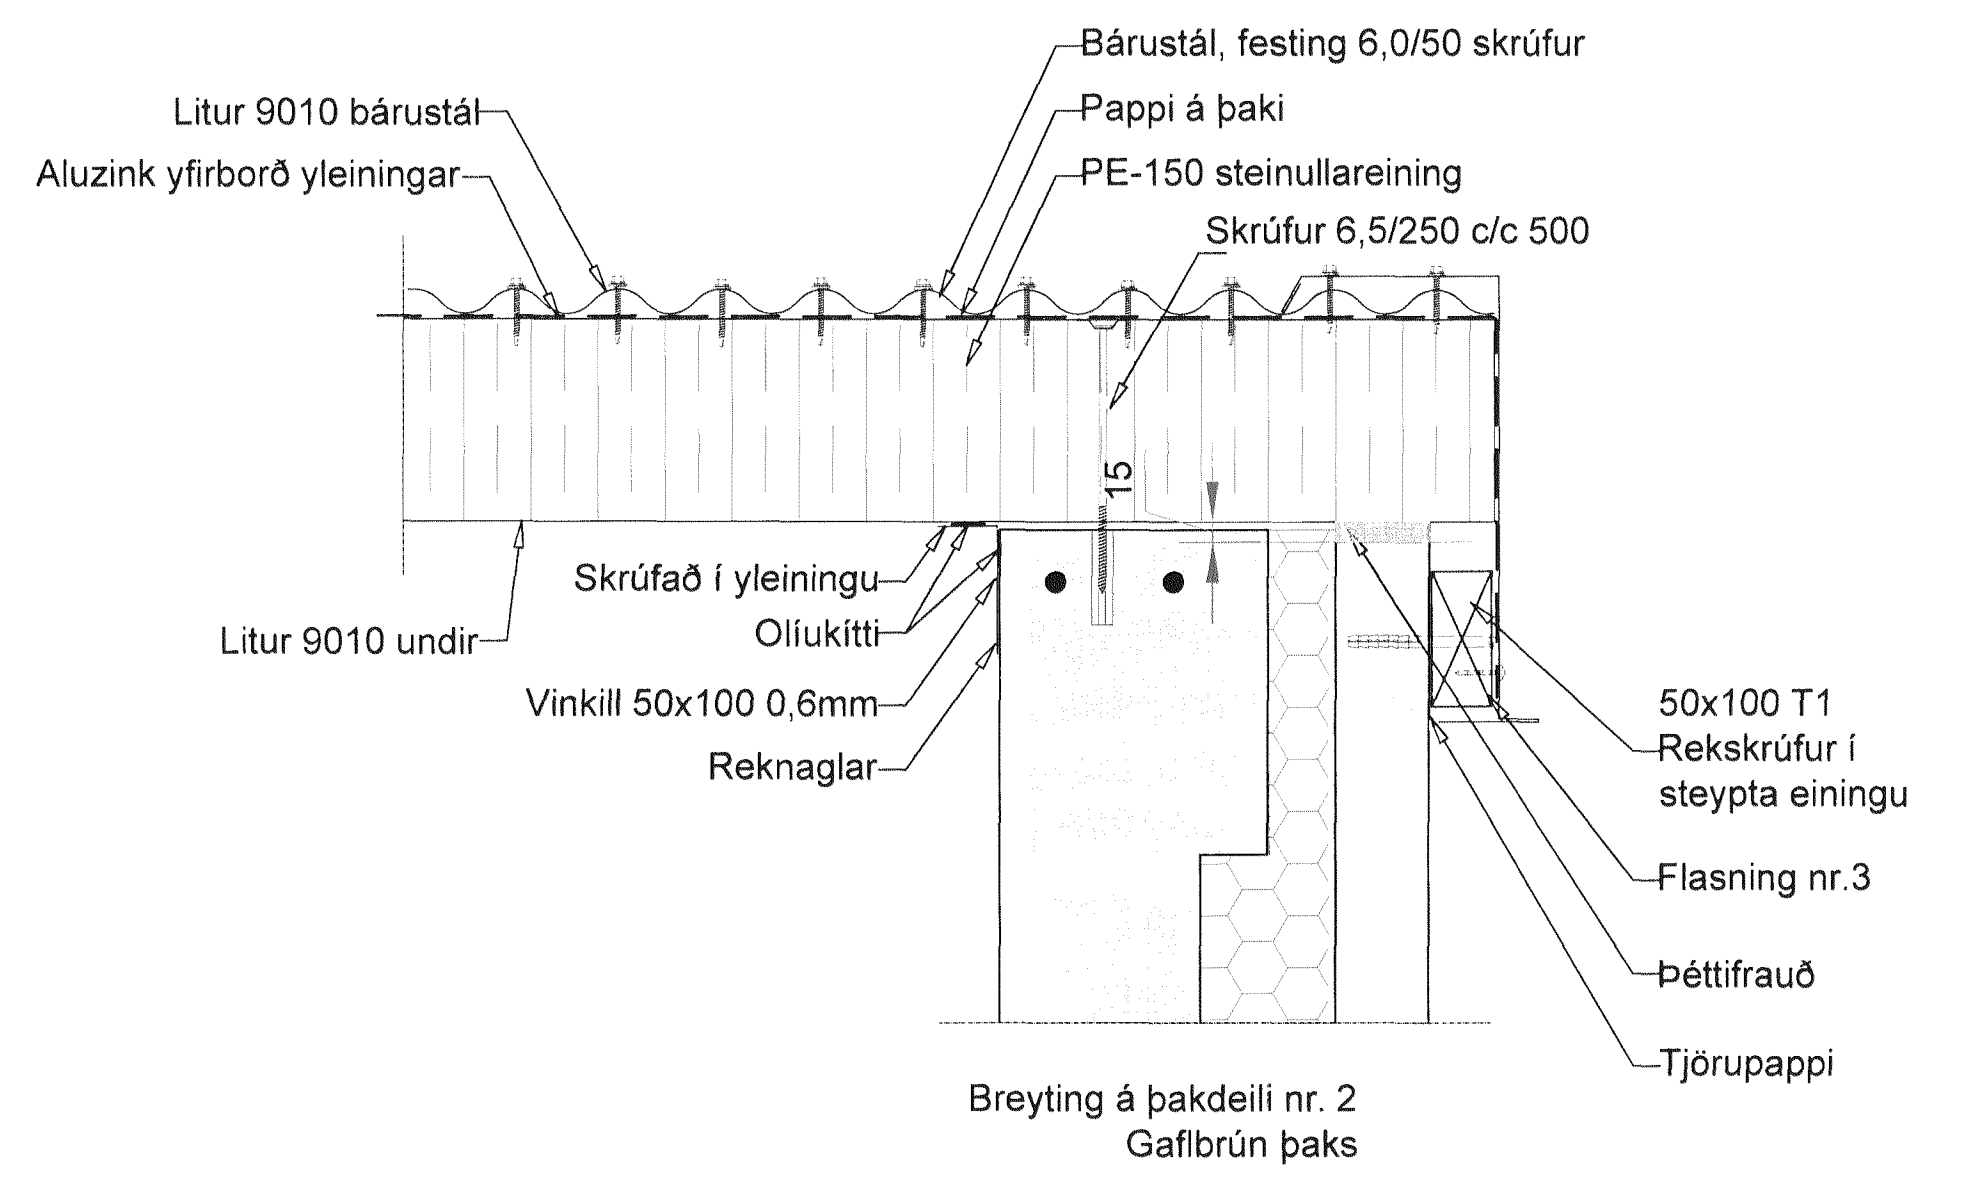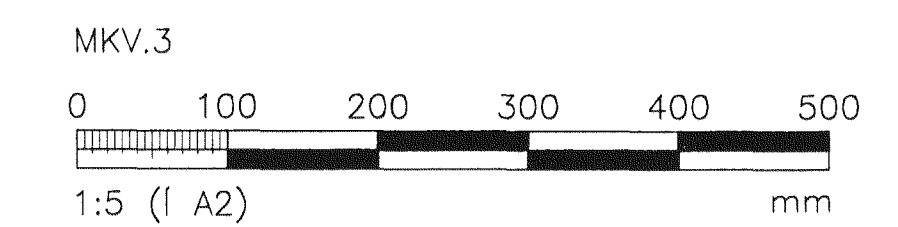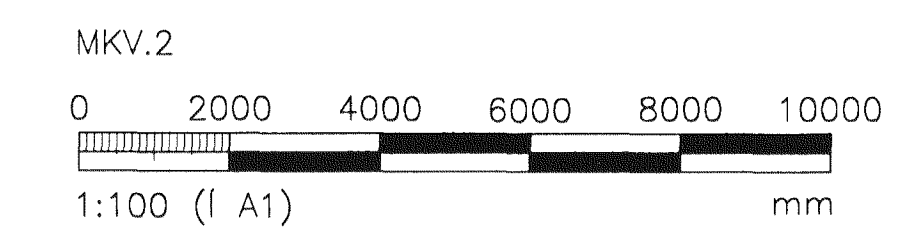

Breyting á þakdeili nr. 2 Gafibrún þaks

002 GAFLBRÚN ÞAKS MKV. 3

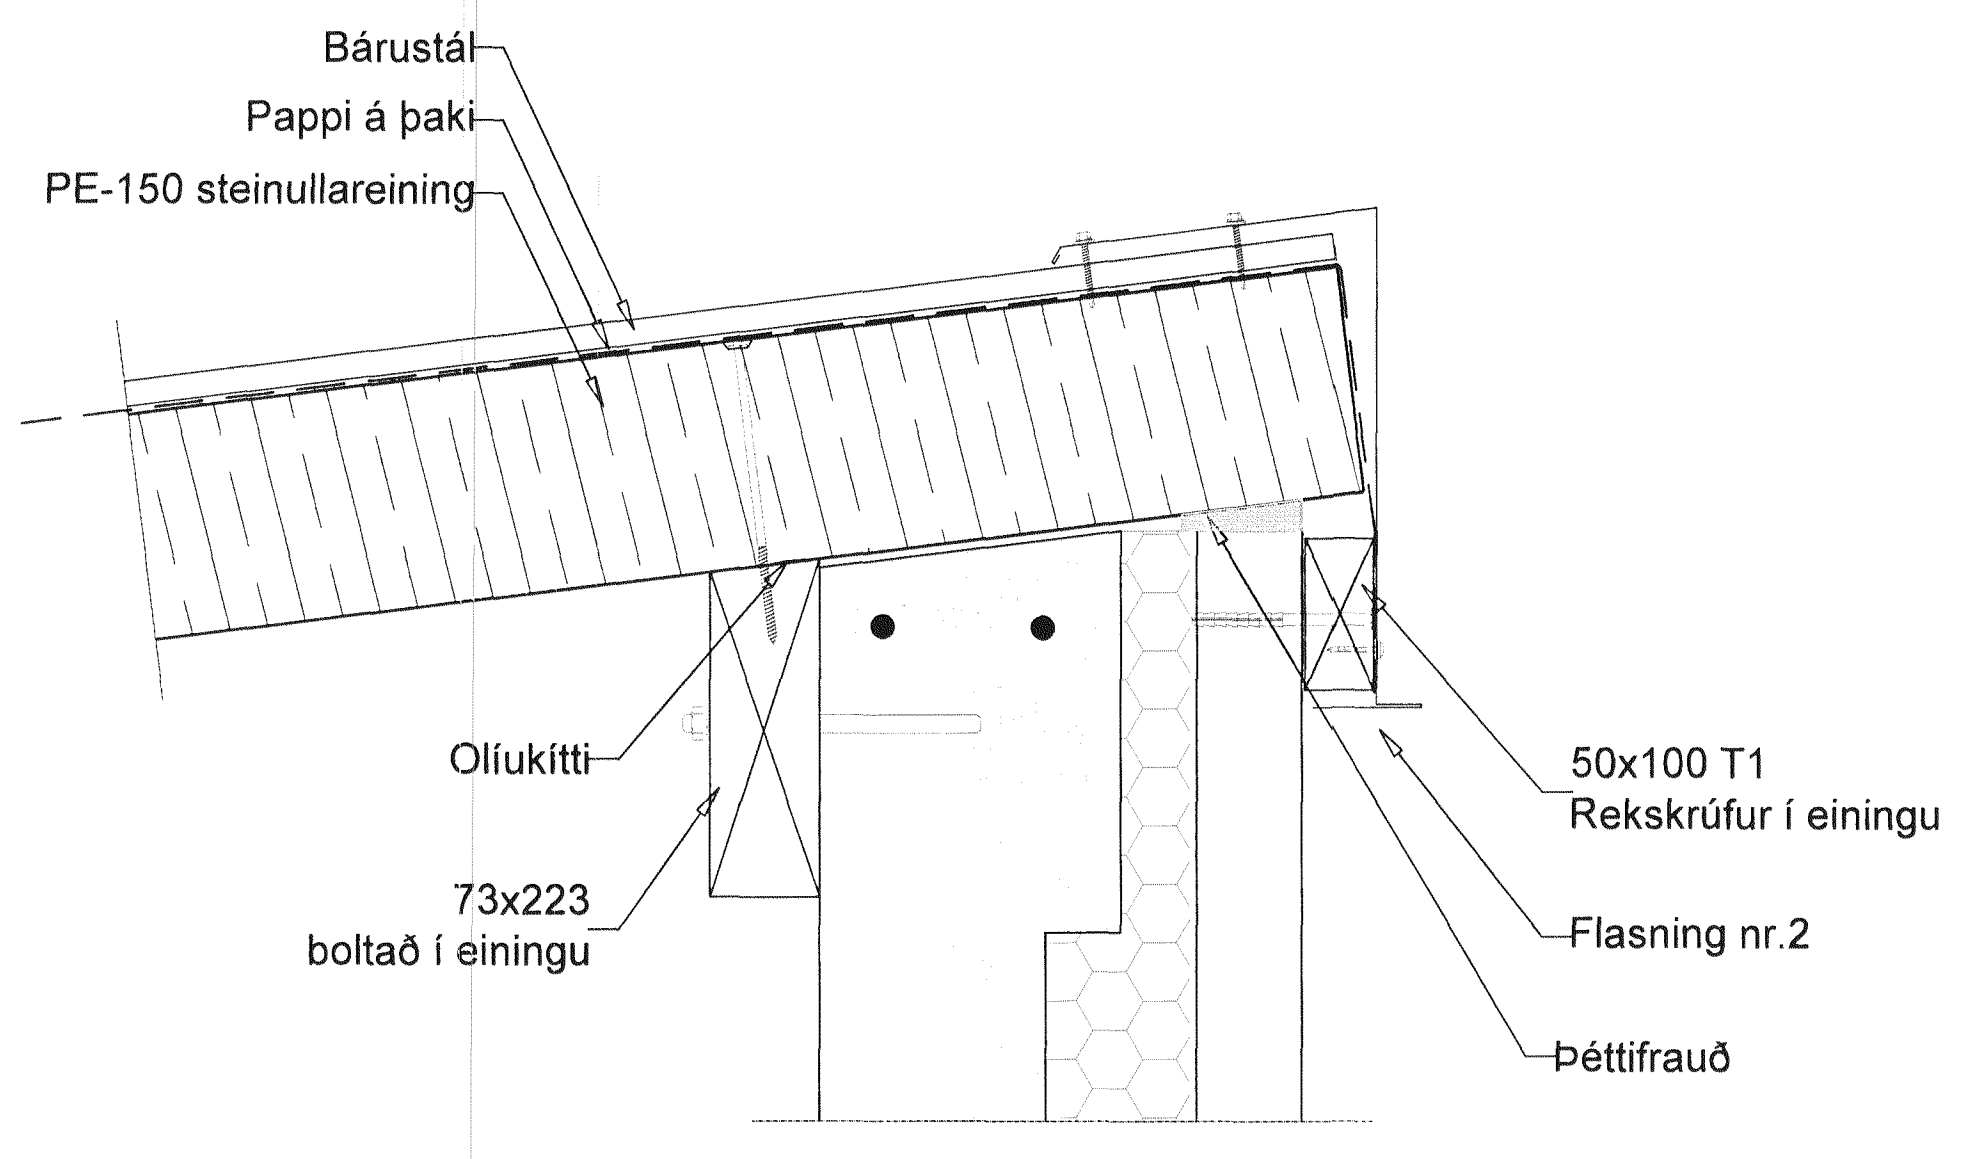

Breyting á þakdeili nr. 3 Kvistbrún þaks

003 KVISTBRÚN ÞAKS MKV. 3

ÚTGÁFUFRILL					
NR.	DAGS	SKÝRINGAR	HÁ	YF.	SP.
B1	17.11.08	FRUMÚTGÁFA	BV	LÁ	S_1
B2	03.02.11	SNIDUM BREYTT	BV	LÁ	

**MANNVIT**  
VERKFRÆDISTOFA  
GRENSÁSVEGI 1, 108 REYKJAVÍK, Sími: 422 3000, FAX: 422 3001  
VEFFANG: www.mannvit.is, NETFANG: mannvit@mnnvit.is

HEITI VERKS:  
**ÓSEYRARBRAUT 16**  
STÖÐVARHÚS HAFNARFIRÐI

HEITI TEIKNINGAR:					
YTRI-FRÁGANGIR ÞAKBRÚNIR YFIRLITSMYND SNID					
TEIKNAD:	BLAD NR.	N. BL. NR.	TÖLVUSKRÁ:	VNR:	
BV	0	0	Stöðvarhús 2011.dwg	3.151.245	
HANNAÐ:	BY	LÍMRTÉ	YFIRFARID:	MKV:	NR. TEIKNINGAR:
		LÁ		1:5 1:100 A1	A105
DAGS UNDIRSKRIFTAR:	NAFN OG KT. HÖNNUÐAR:		MANNVIT	430572-0169	
UNDIRSKRIFT HÖNNUÐAR:					ÚTGÁFA:
					B2