


Sampykkt á fundi byggingar-  
nefndar þ. 5/11 1987

BYGGINGAFULLTRÚINN  
Í HAFNARFIRÐI


*[Handwritten signature]*

Áskilið er samþykki  
Byggingaráðs Hafnarfjarðar

Áskilið er samþykki  
Byggingamálastofnunar ríkisins

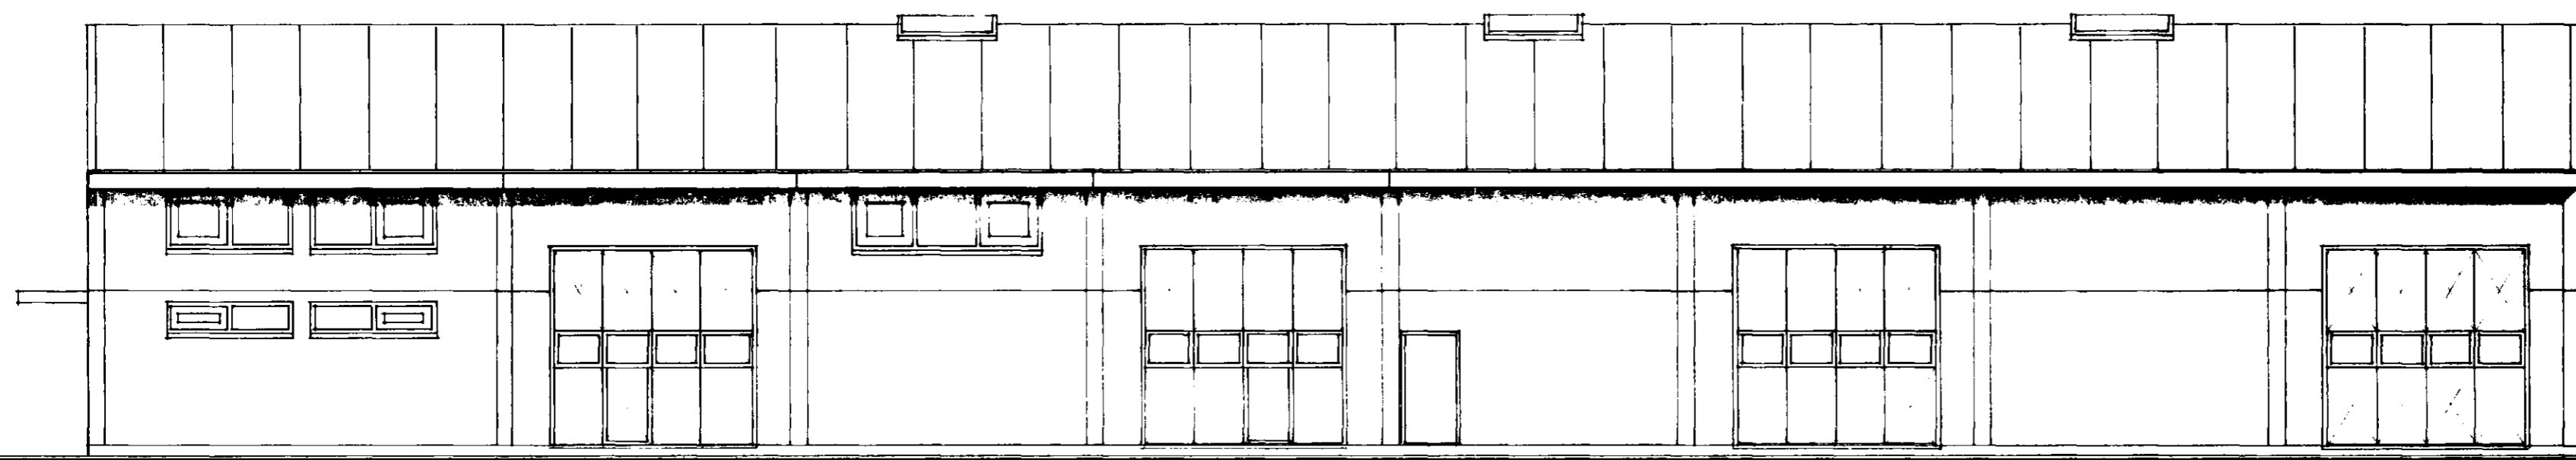

NORÐVESTURHLIÐ

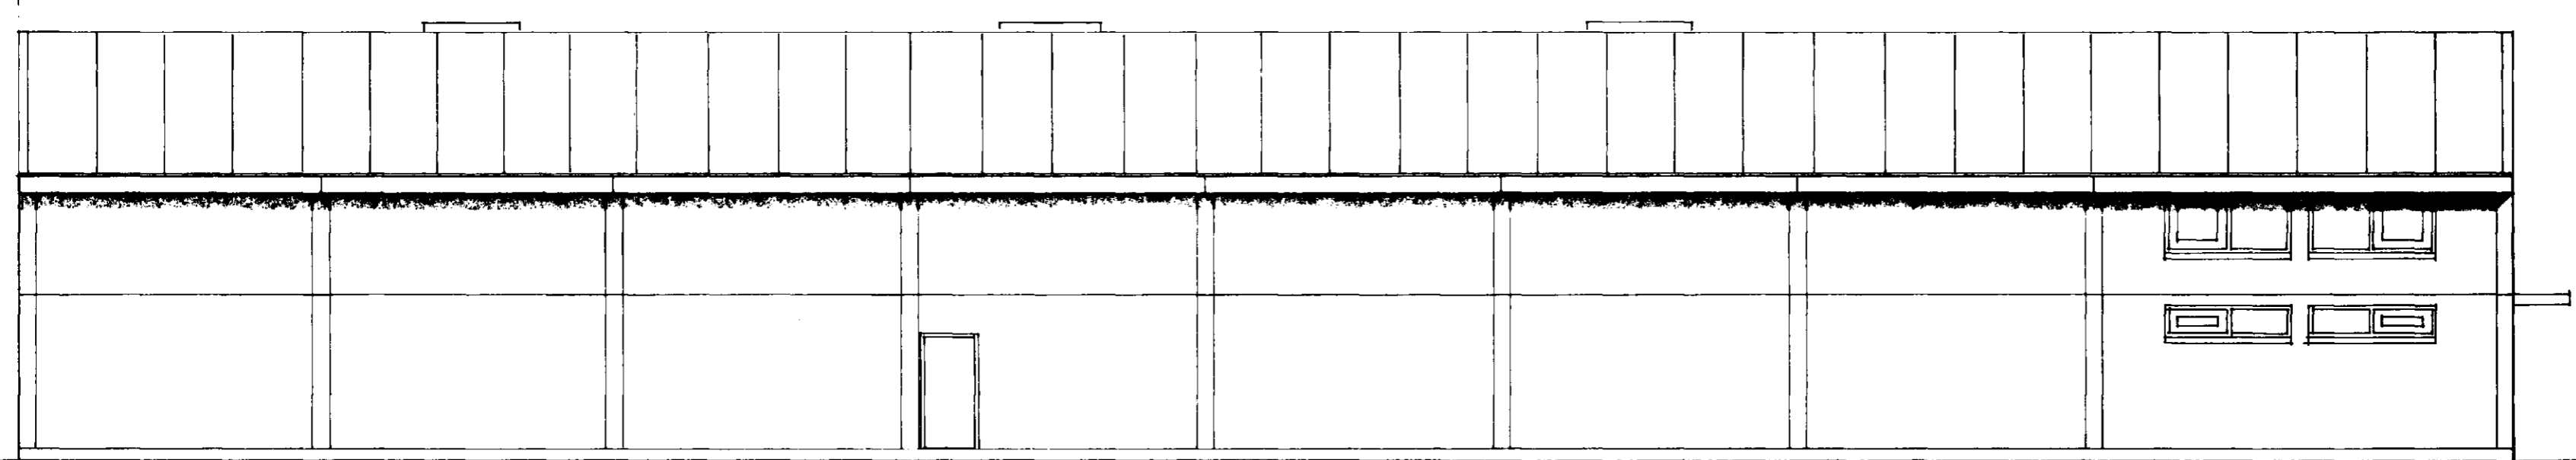

SÚÐAURHLIÐ

*Vanda Slöngu laði  
Peylufinn sé Sjálfvirk  
SAMPYKKT 8/12 89 87  
SBR SÁÉFDAGS. 19*

BYGGINGAMÁLASTOFNIN RÍKISINS  
*[Handwritten signature]*

ÓSEYRARBRAUT 17 HAFNARFIRÐI FISKVINNSLUHÚS

A. ALTEIGNING útlit

skv. 1:100 1.10.87 kg br 2.11.87.

104

**TT3** TEIKNISTOFA TÚNGÖTU 3 101 REYKJAVÍK SÍMI 12070  
ÞÓRARINN ÞÓRARINSSON OG EGILL GUDMUNDSSON, Arkitektar FAI

*[Handwritten signature]*