




Samþykkt á fundi bygginga-  
nefndar þ. 5/11/1987

BYGGINGAFULLTRÚINN  
Í HAFNARFIRÐI

*[Signature]*

Skýlið er samþykkt  
þ. 20.9.87

Skýlið er samþykkt  
Brenniamalastofnunar ríkisins

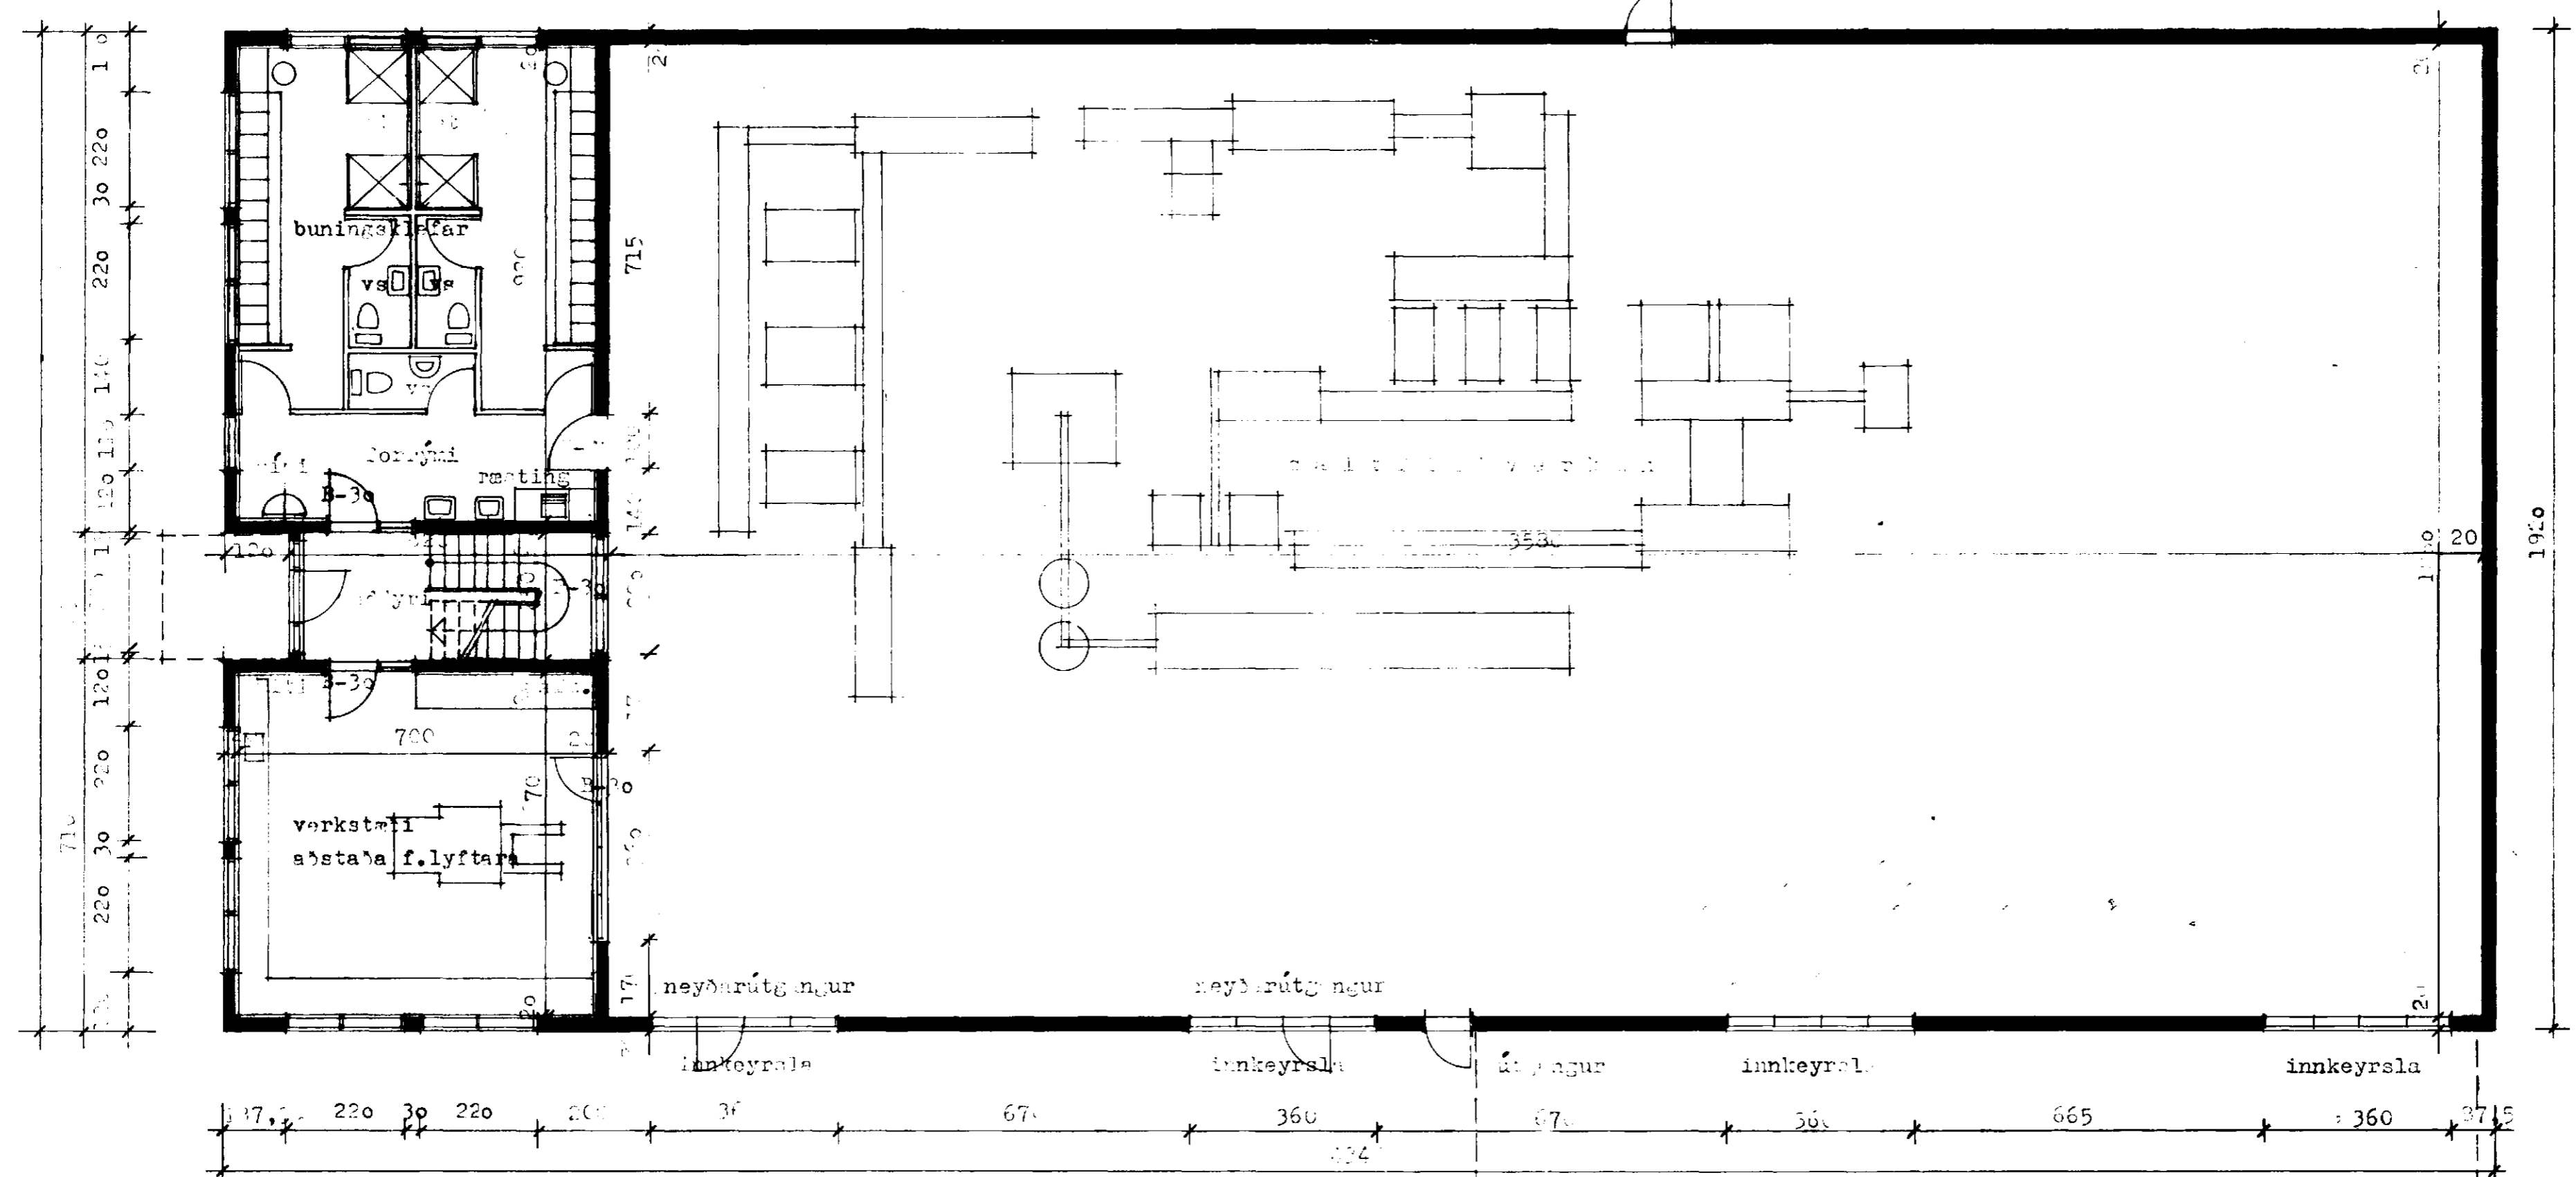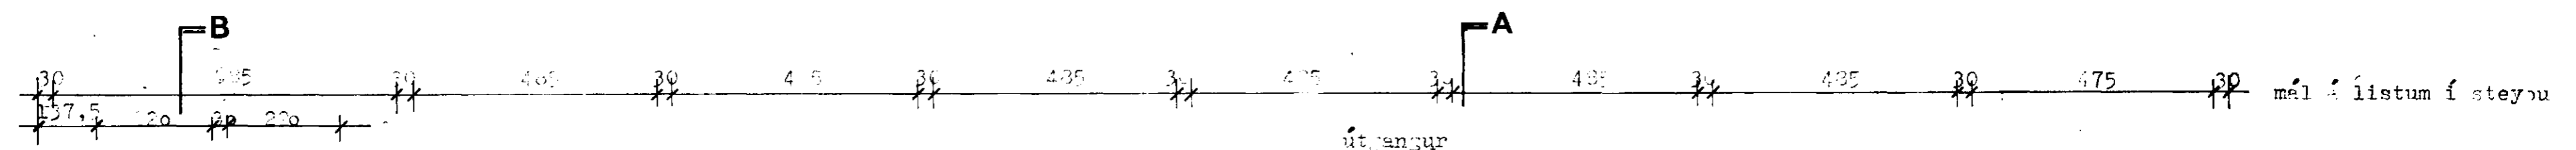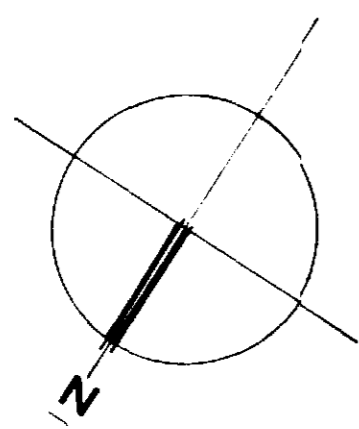

**B**  
GRUNNMYND NEBRI HÖ  
brúttóflatarmál 330,5m<sup>2</sup>

**A**  
Vanur slöngu lefli  
Reglulegur sé spálfríkt  
SAMPYKKT 8/12 1987  
SBR. BRÉF DAGS. 19

ÓBYRRABRAUT 17 HAFNARFIRÐI FISKVIÐNSLUHÚS

A. ALÞEYING grunmynd nebri hæðar br. 2.11.87. 102  
skv 1:100 31.8.87 eg br. 10.9.87.  
br. 30.9.87

BRUNAMALASTOFNIN RÍKISINS  
*[Signature]*

**TT3** TEIKNISTOFA TÚNGÖTU 3 101 REYKJAVÍK SÍMI 12070  
ÞÓRARINN ÞÓRARINSSON OG EGILL GUÐMUNDSSON, Arkitektar FAÍ

*[Signature]*