


KERFISMYND VATNS- OG HITLAGNA , 1:50

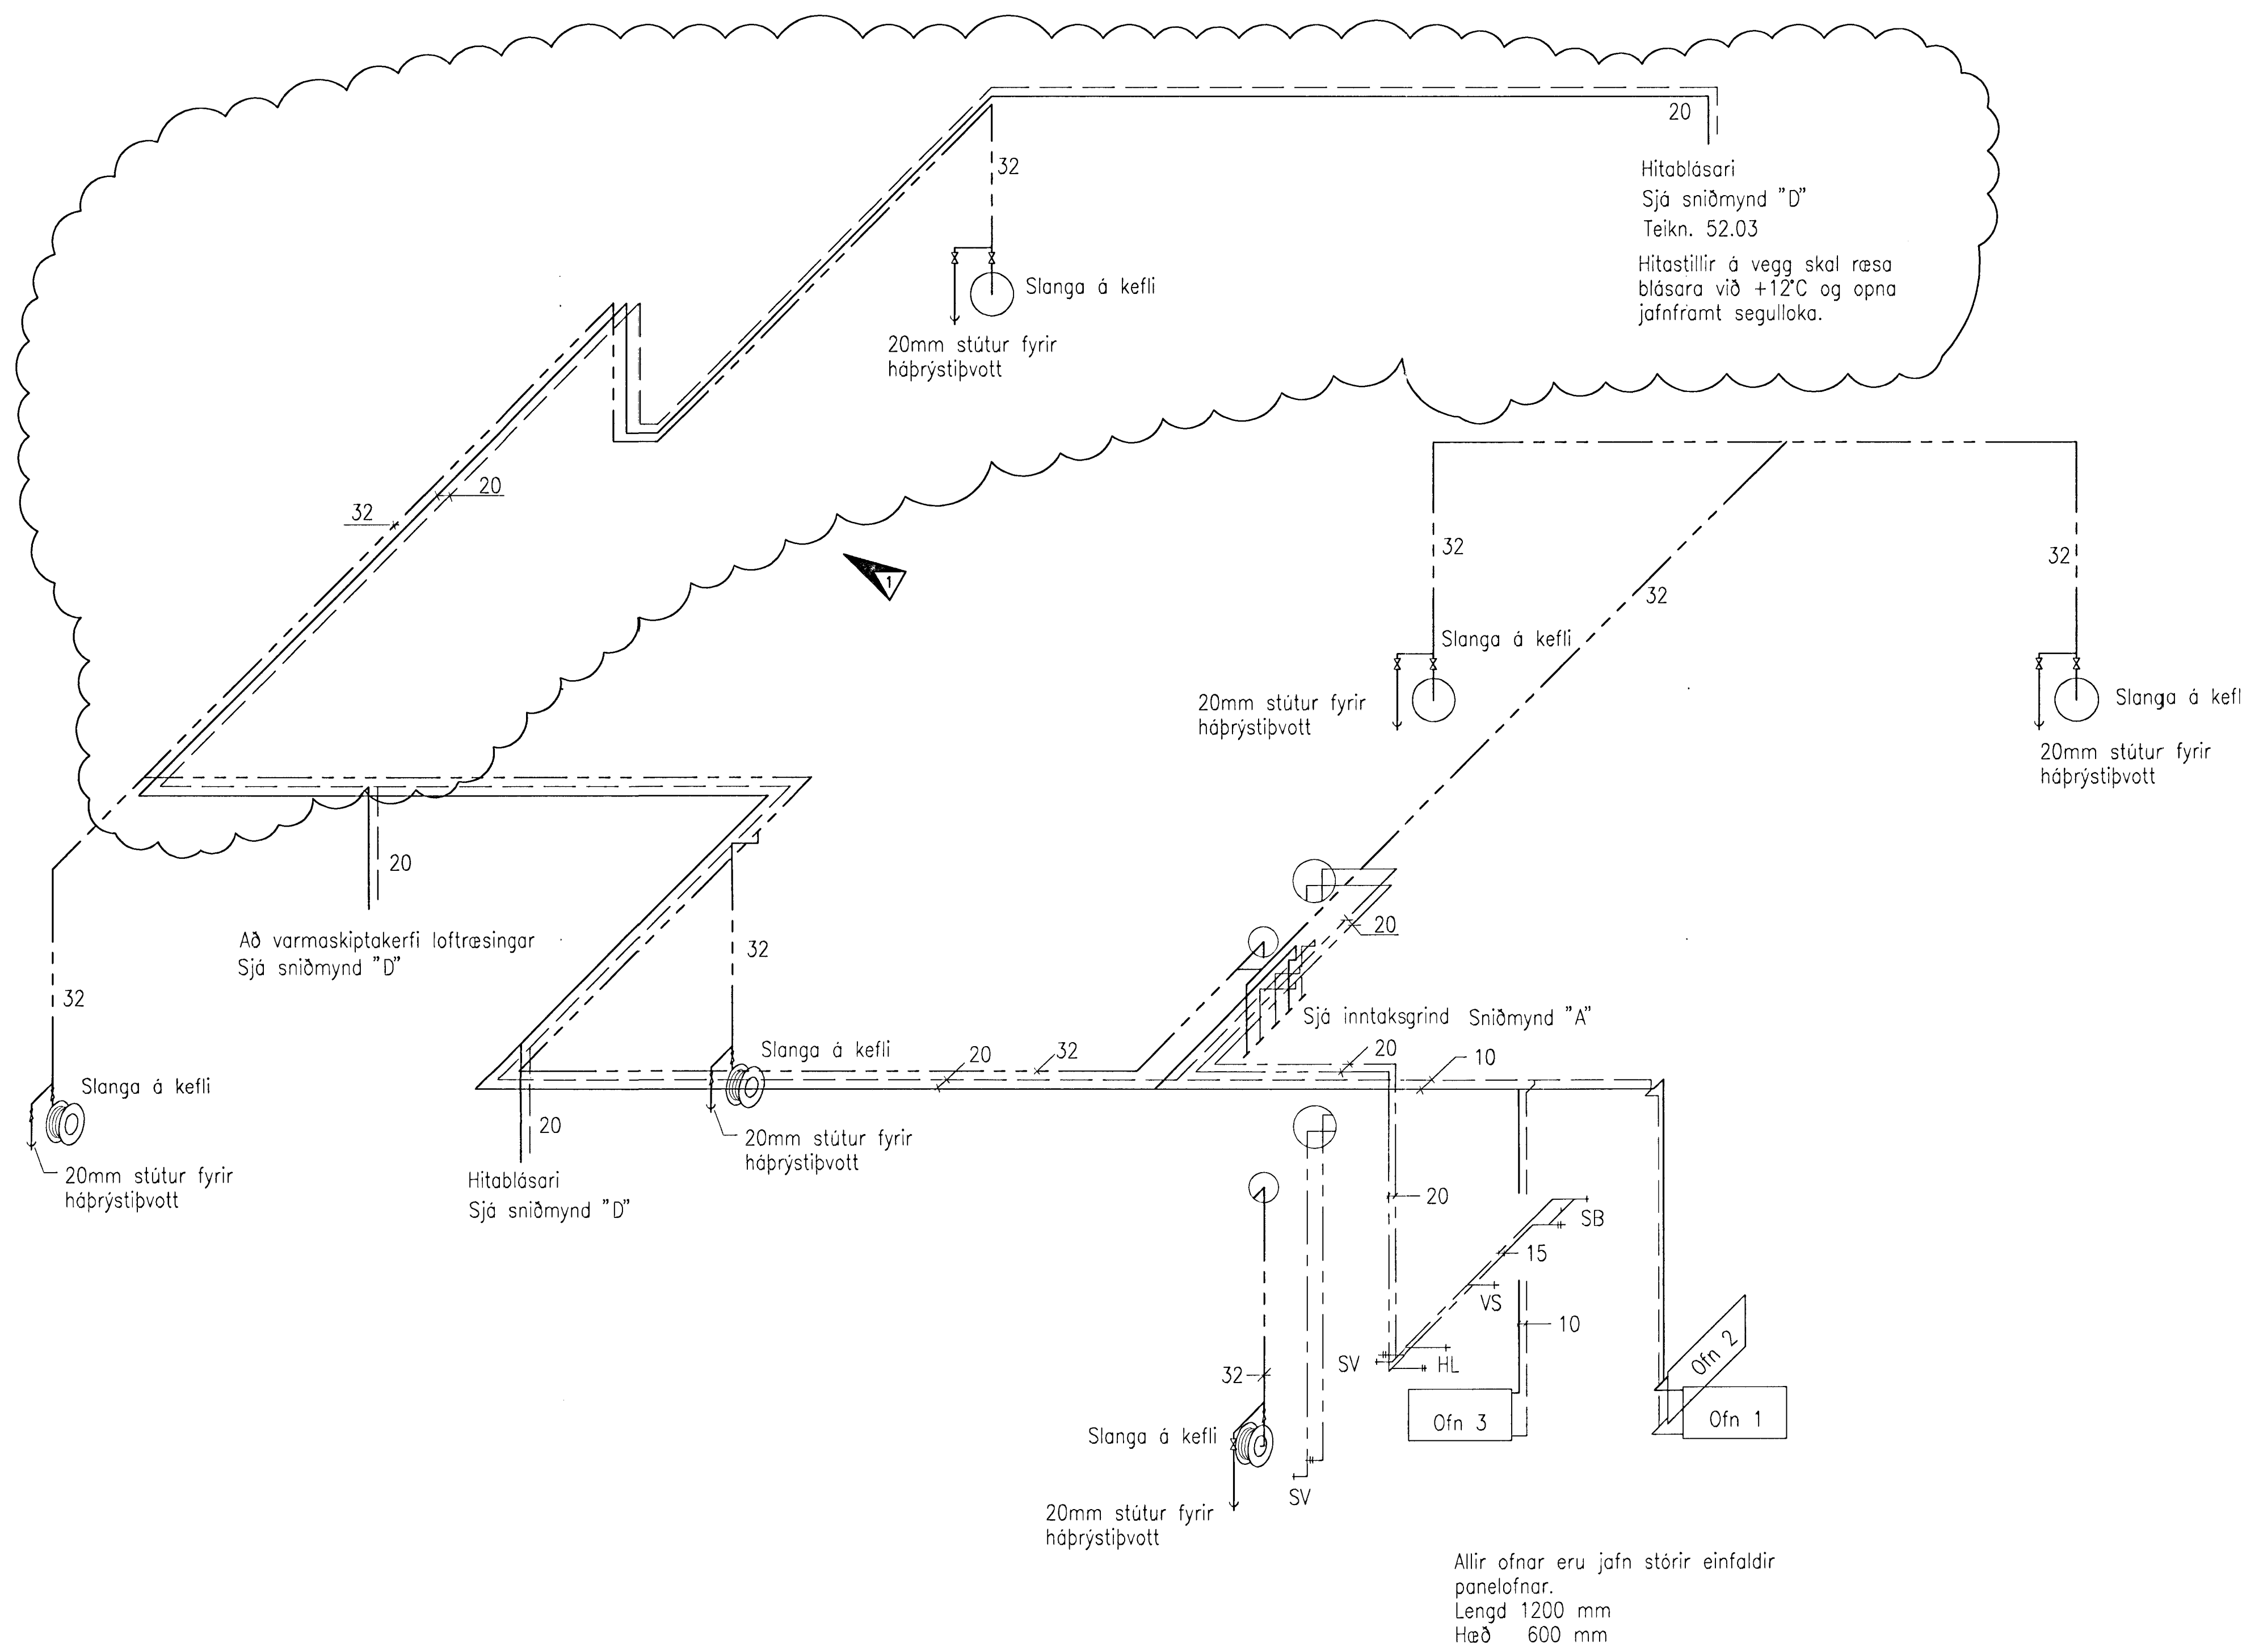

SKÝRINGAR



- Önefnd mál eru mm.
 HL Handlaug
 SV Skolvaskur
 VS Salerni
 SB Sturtubað
 GN1 Gólfniðurfall m. hlíðarstút
 GN2 Gólfniðurfall án hlíðarstúts
 NF1 Niðurfall án vatnsláss i50
 ÞN Þakniðurfall
 — Framrás hitaveitu
 - - - Bakrás hitaveitu
 - - - Heitt Neysluvatn
 - - - Kalt neysluvatn
 - - - Blandað neysluvatn
 - - - Frostlögskerfi

Hitablásari
 Sjá sniðmynd "D"
 Teikn. 52.03
 Hitastíllir á vegg skal ræsa
 blásara við +12°C og opna
 jafnframt seguloka.

Að varmaskiptakerfi loftþræsingar
 Sjá sniðmynd "D"

Sjá inntaksgrind Sniðmynd "A"

Allir ofnar eru jafn stórir einfaldir
 panelofnar.
 Lengd 1200 mm
 Hæð 600 mm

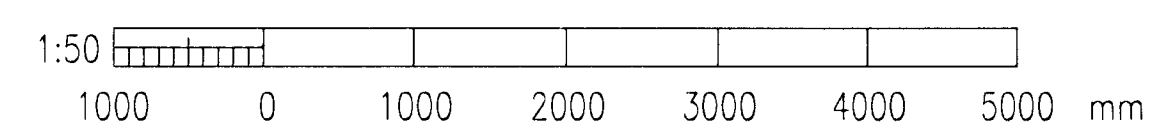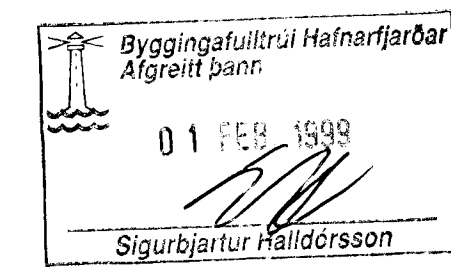

VERKFRÉDSTOFA SIGURDAR THORODDSEN hf. VERKFRÉDIRÁÐGJAFAR FRV ARNAFLA 4 108 REYKJAVÍK Sími: 555 5000 BREYFASÍMI: 555 5010	HAFNARFJARDARBÆR BÆJARVERKFRÉDINGURINN I HAFNARFIRÐI STRANDGÖTU 6 220 HAFNARFJÖRDUR Sími: 555 3444 BREYFASÍMI: 555 3441		
	Hannab: KÞH Teiknab: KÞH Vörufarb:	Dagssetning: 09.08.1996 Málavörð: 1:50 Töluskrá: 52-04.DWG	Bl. A1 DÆLUSTÖÐ VIÐ ÓSEYRARBRAUT HREINLÆTIS- OG HITLAGNIR KERFISMYND
Útgáfa: Breyting:	Dagssetning: Gert: Samþykkt:	Samþykkt: Magnús Magnússon Nr: 94.222 52.04 Útg:	Nr: