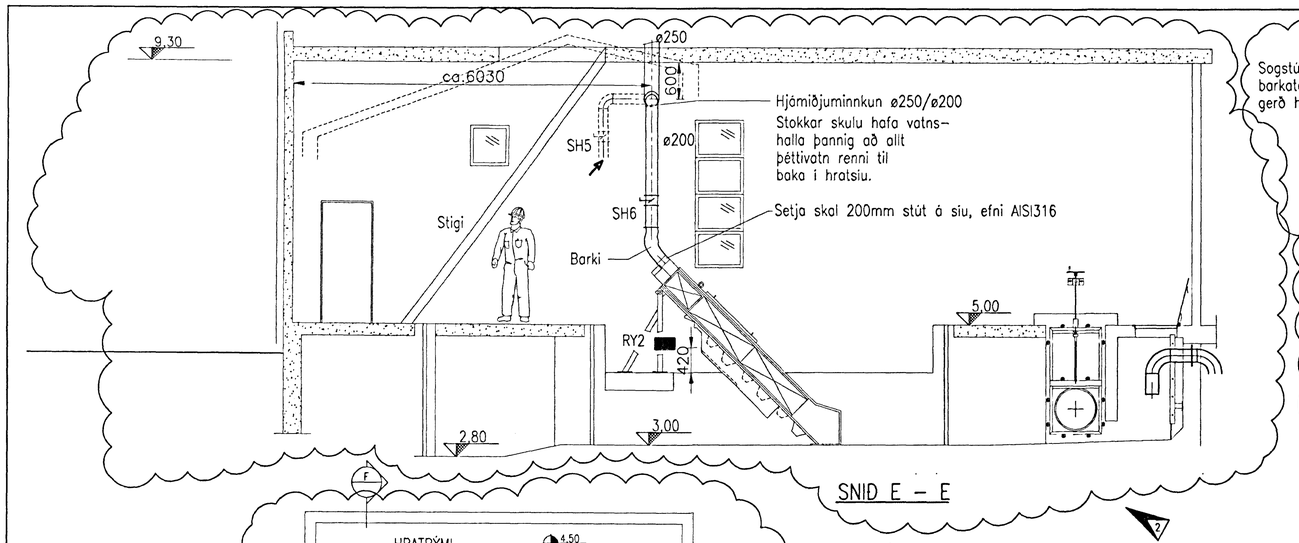

SNIÐ E – E

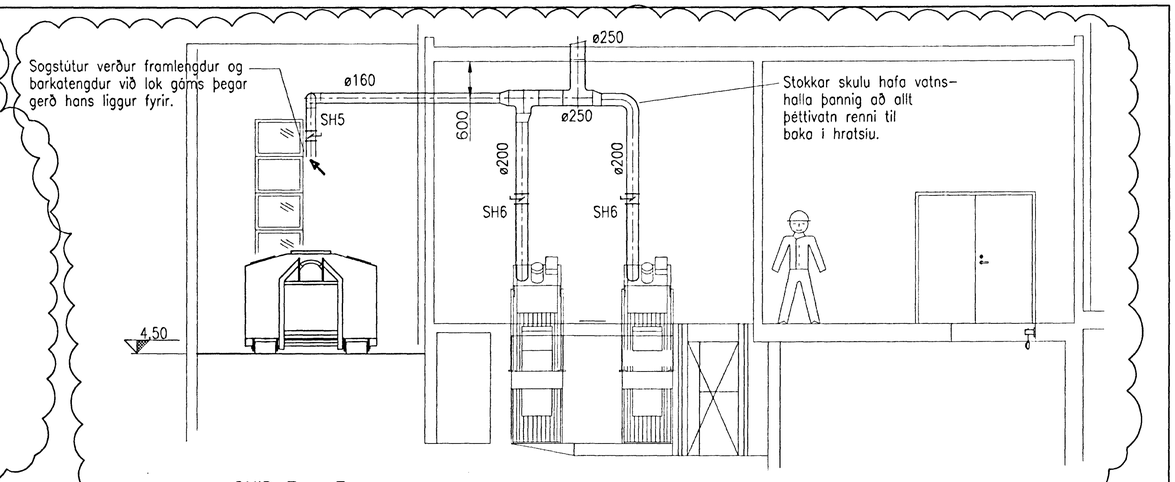

SNIÐ F – F

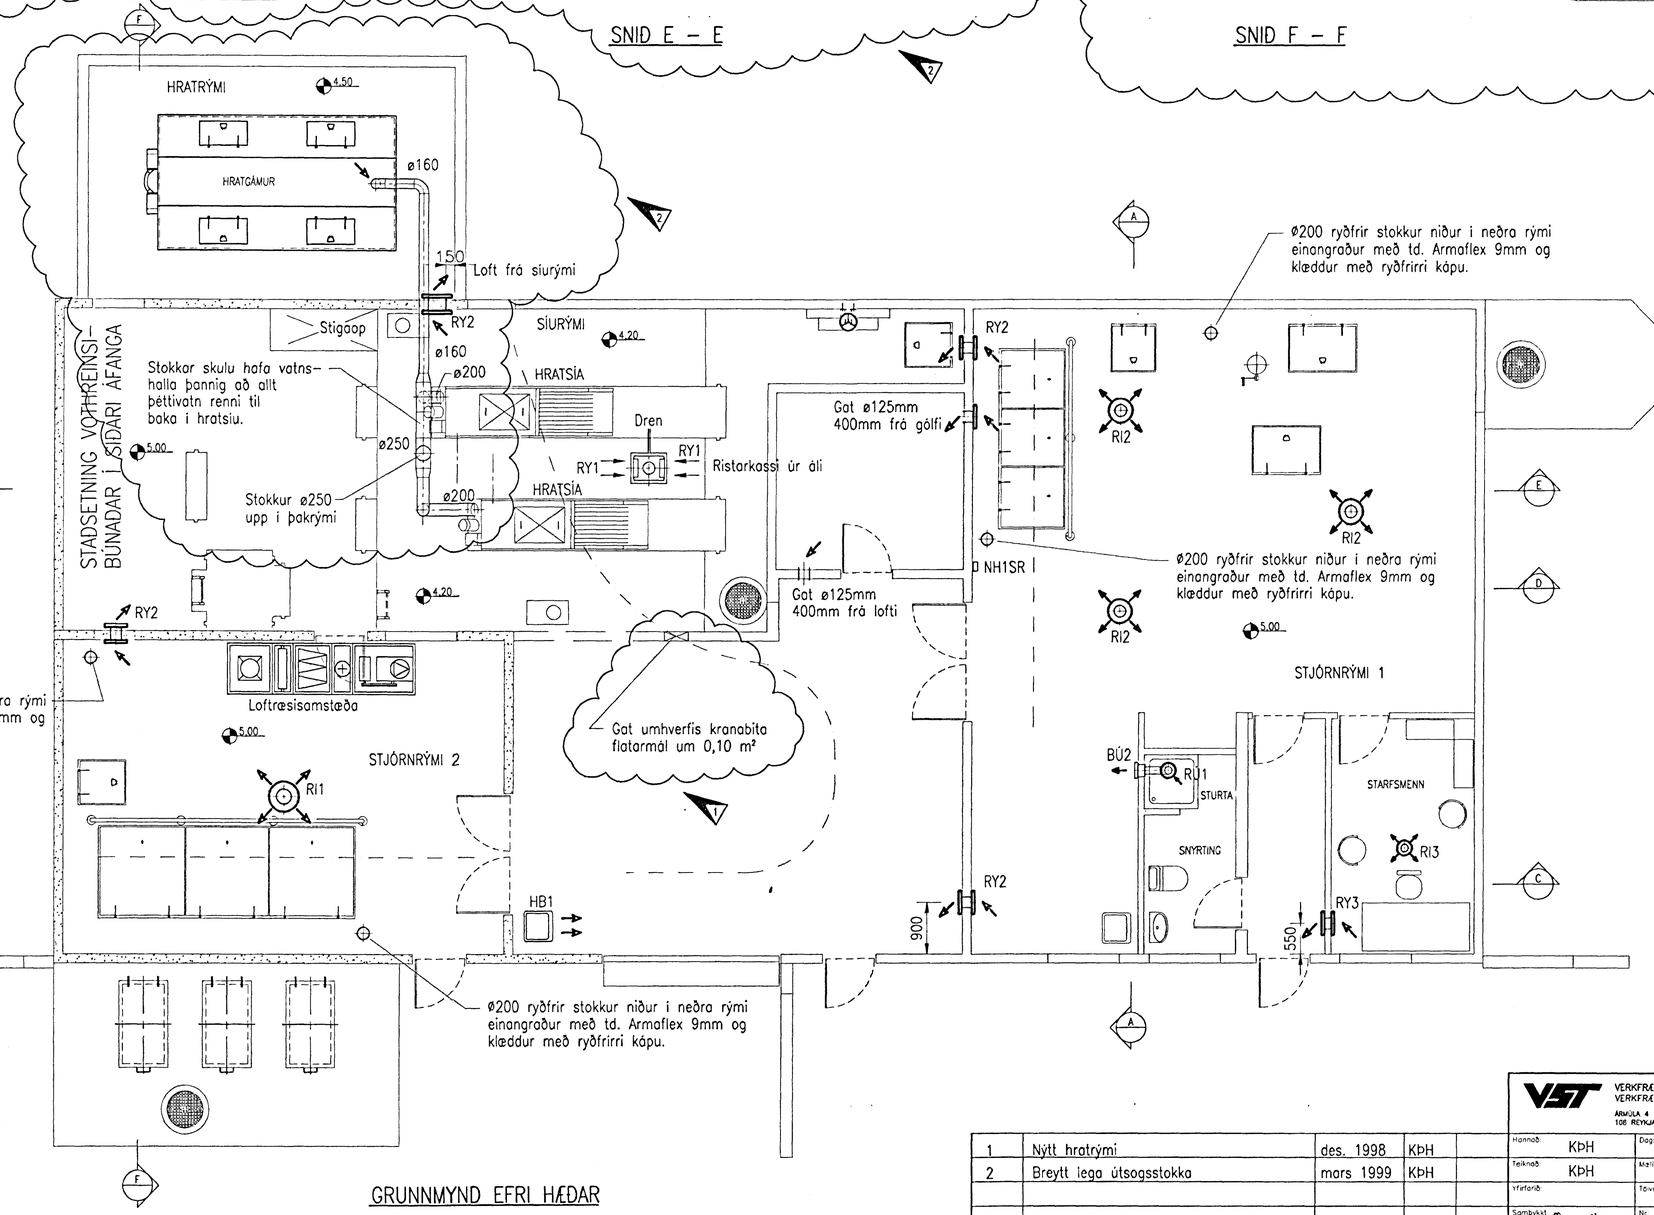

GRUNNMYND EFRI HÆÐAR

Byggingafulltrúi Hafnarfjarðar
Afgreitt þann:
15 MARS 1999
Sigurbjartur Halldórsson

1:50
1000 0 1000 2000 3000 4000 5000 mm

1	Nýtt hratrými	des. 1998	KÞH	
2	Breytt lega útsogsstokka	mars 1999	KÞH	
Útgáfa	Breyting	Dagsetning	Gert	Samþykkt

VERKFRÆÐISTOFA SIGURÐAR THORODDSEN hf.
VERKFRÆÐIRÁÐGJAFAR FRV
ÁRMÚLA 4, 108 REYKJAVÍK — SÍMI: 569 5000, BRÉFASÍMI: 569 5010

HAFNARFJARÐARBÆR
BÆJARVERKFRÆÐINGURINN Í HAFNARFIRÐI
STRANDGÖTU 6, 220 HAFNARFJÖRÐUR — SÍMI: 555 3444, BRÉFASÍMI: 565 3441

Hannað: KÞH	Dagsetning: 09.08.1996		
Teiknað: KÞH	Mælikvarði: 1:50	Bl.	A1
Yfirfarið:	Tölvuskrá: 52-53.DWG		
Samþykkt: Magnús Magnússon	Nr: 94.222 52.53	Útg.	2

DÆLUSTÖÐ VIÐ ÓSEYRARBRAUT
LOFTRÆSING
GRUNNMYND EFRI HÆÐAR
Nr: