

LANGSNID I LÖDIR:

LÖÐAMARKALINA 18M FRÁ HÚSUM


HÆÐATÖKUR ERU YFIRBOÐ MALBIKS

NÍÐURFALLALINA 12M FRÁ HÚSUM

VIÐ FRAMHLIÐ HÚSA



KENNISNID 1:200:

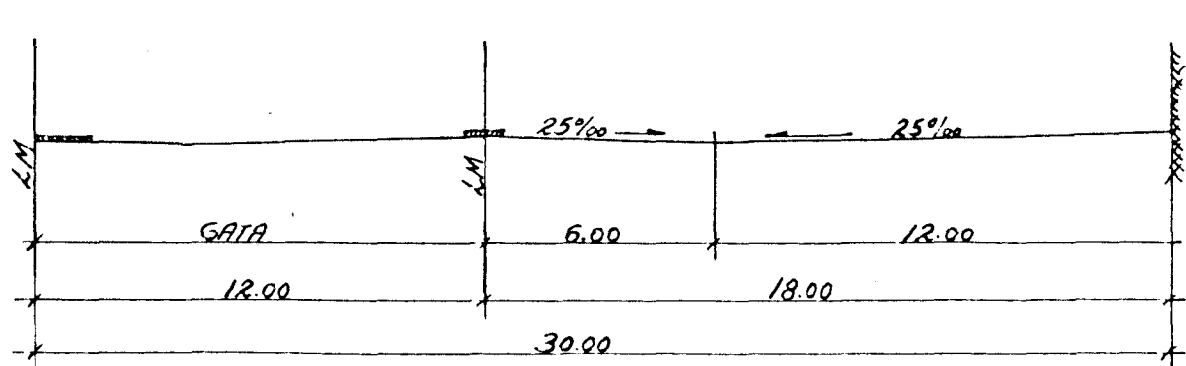

KEMUR Í STAD TEIKN NR 1 MAÍ '83 J.P.P.

ÓSEYRARBRAUT 1-13 HAFNARFIRÐI	HAFNARFIRÐI OKT. 1983
MALBIKUN FORLÖÐA NÍÐURFALLALAGNIR OG LANGSNID I LÖÐIR	TEIKN NR. 1 REIKN. V.P.P. TEIKN. V.P.P.
VERKFRÆÐISTOFA HALDÓRS HANNESSONAR REYKJAVÍKURVEGI 60 HAFNARFIRÐI S. 54355	

NYJAR LEIÐSLUR FERÐAR IMH SKV. MÆLINGU
EFTIR AÐ LAGNAVITIBRUKUNAVELI. ÞVERLAGNIR SÓÐ SÆRTEIKN. Júlí '85 V.P.P.