


GRUNNMYND 1:200

SKÝRINGAR SJÁ TEIKN NR. 4

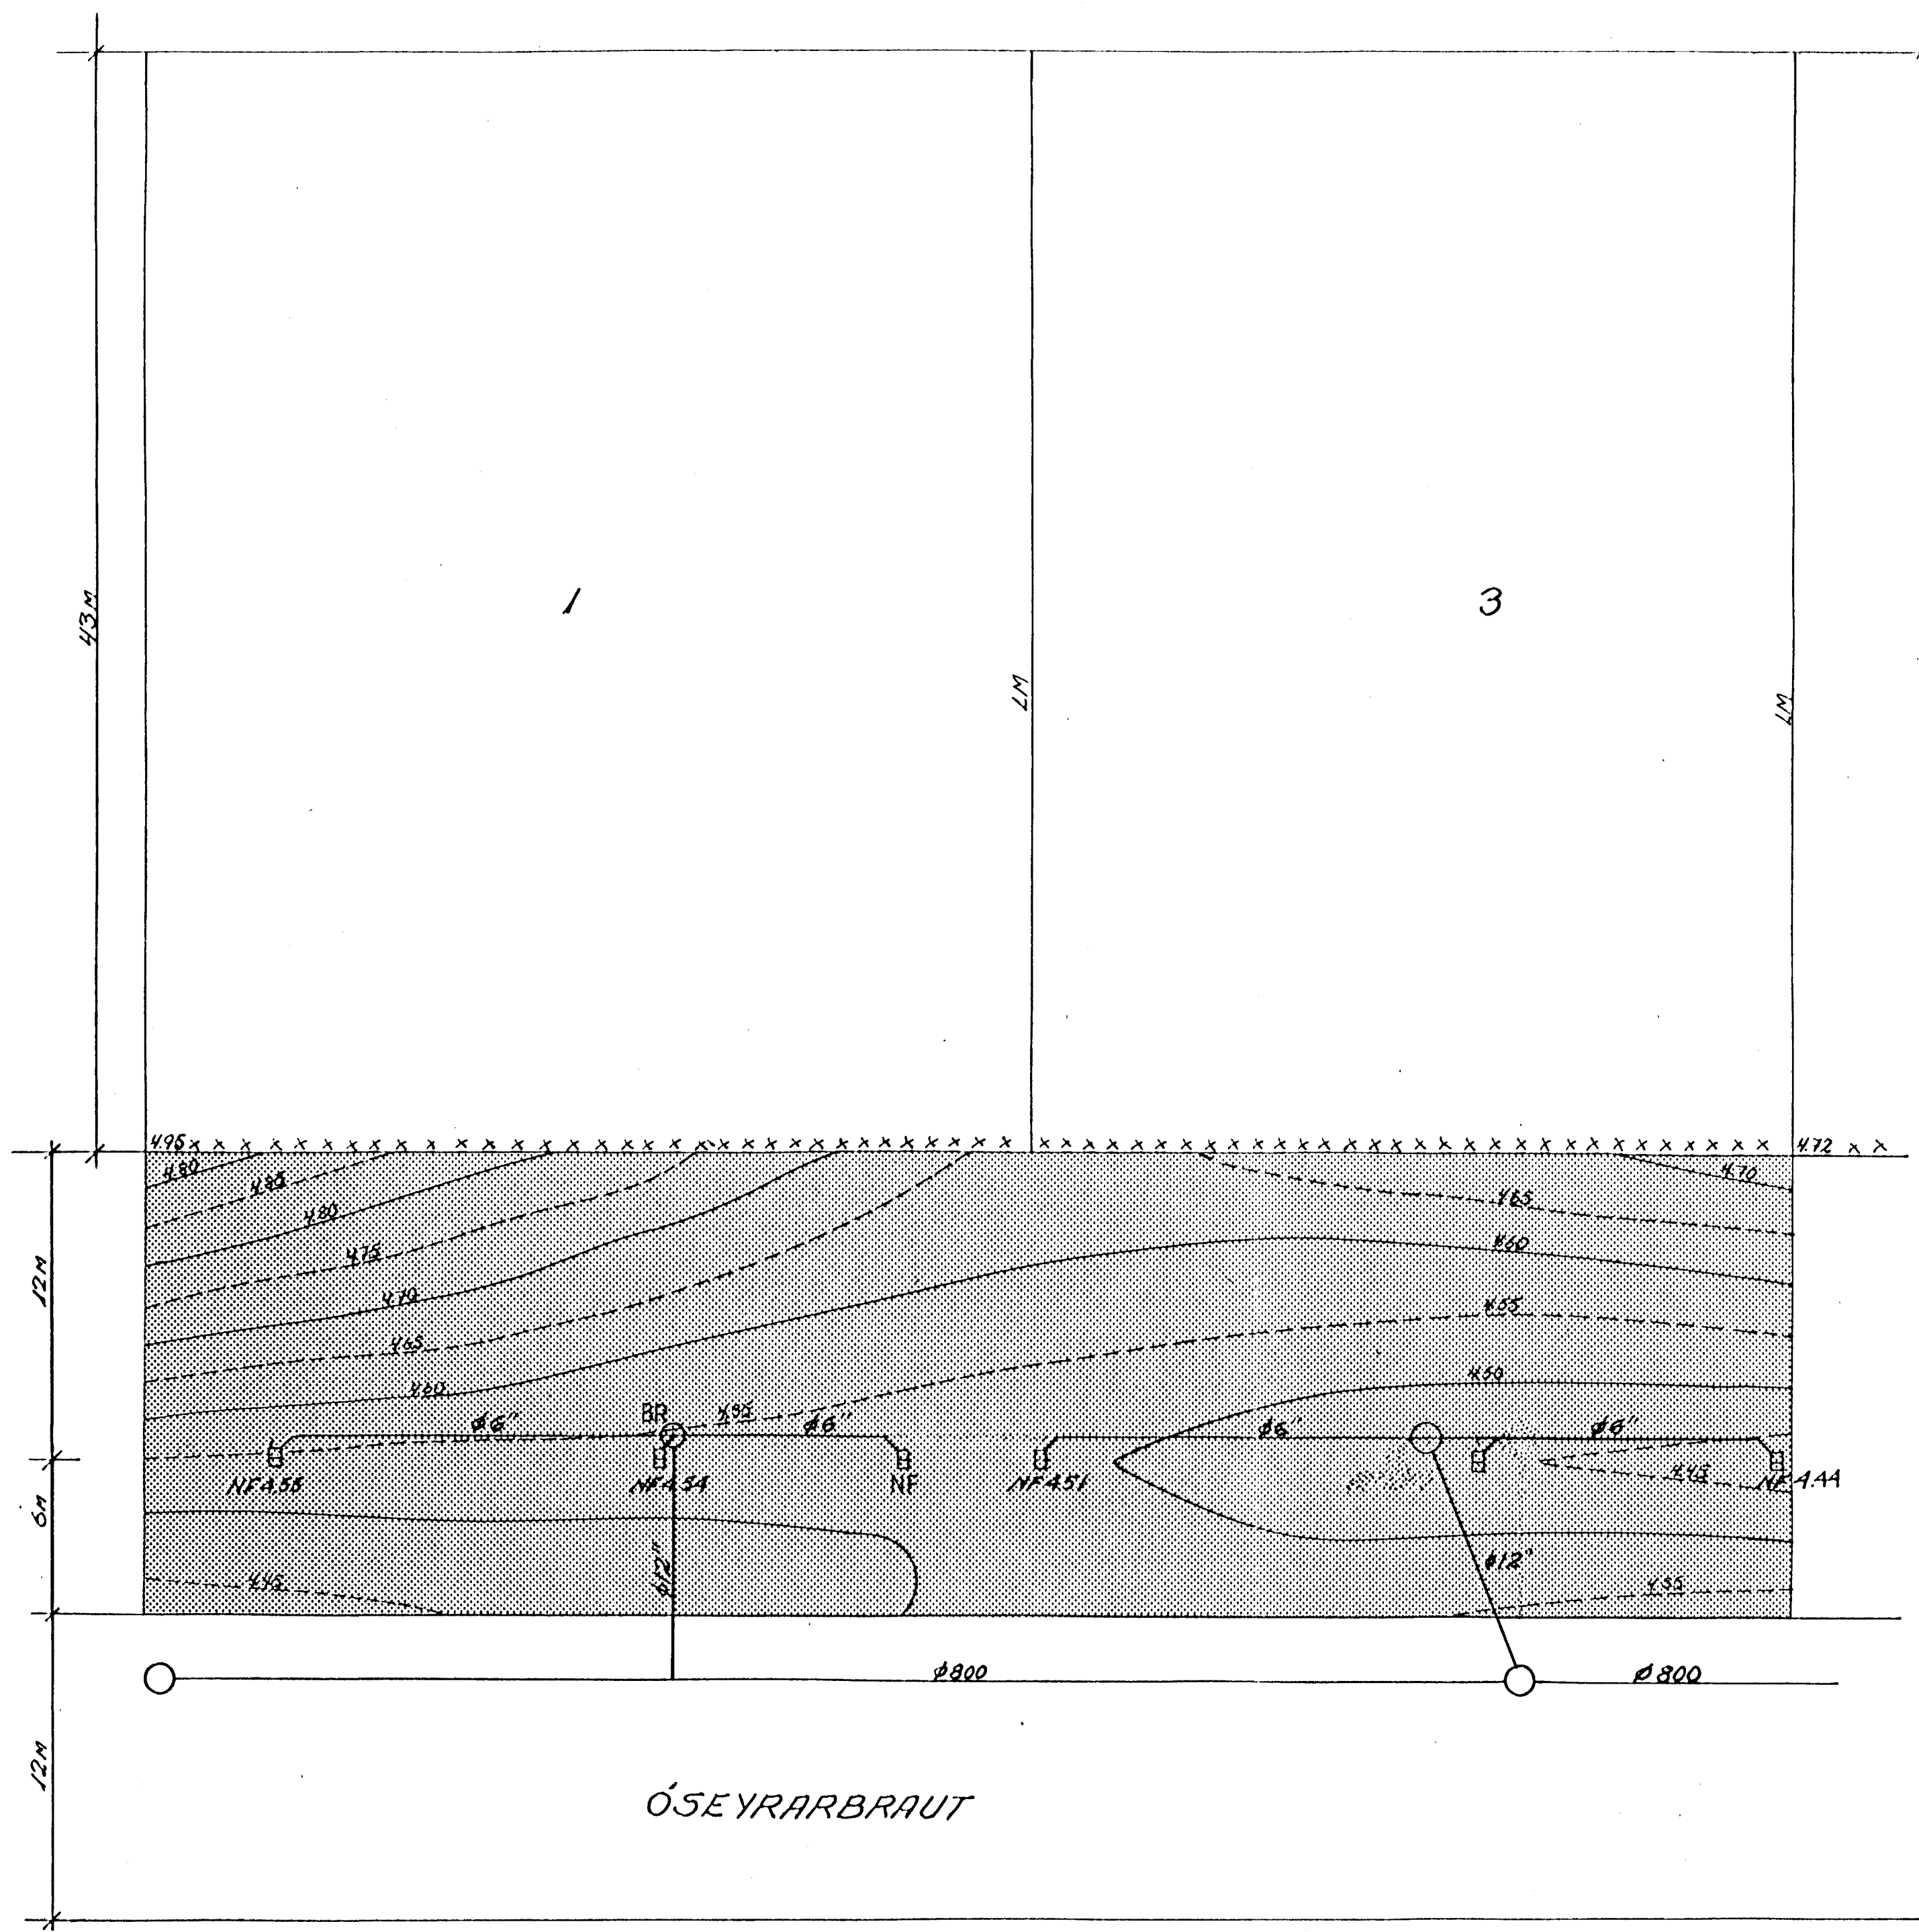

STADSETNING NIÐURFALLA OG LAGNA EFTIR
 AD LAGNAVINNU LAUK.
 EINNIG ERU SÝNDAR LAGNIR SEM KOMU Í
 LJÓS VIÐ UPPGRÖFTINN.

Júli '85
 Haldrar Hannesson

ÓSEYRARBRAUT 1-3 HAFNARFIRÐI	HAFNARFIRÐI NOV. 1983
MALBIKUN FORLÖÐAR HÆÐARLÍNUR, NIÐURFÖLL	TEIKNING NR. 3 REIKN. H.P.P. TEIKN. S.P.
VERKFRÆÐISTOFA HALDORS HANNESSONAR REYKJAVÍKURVEGI 60 HAFNARFIRÐI S. 54355	