

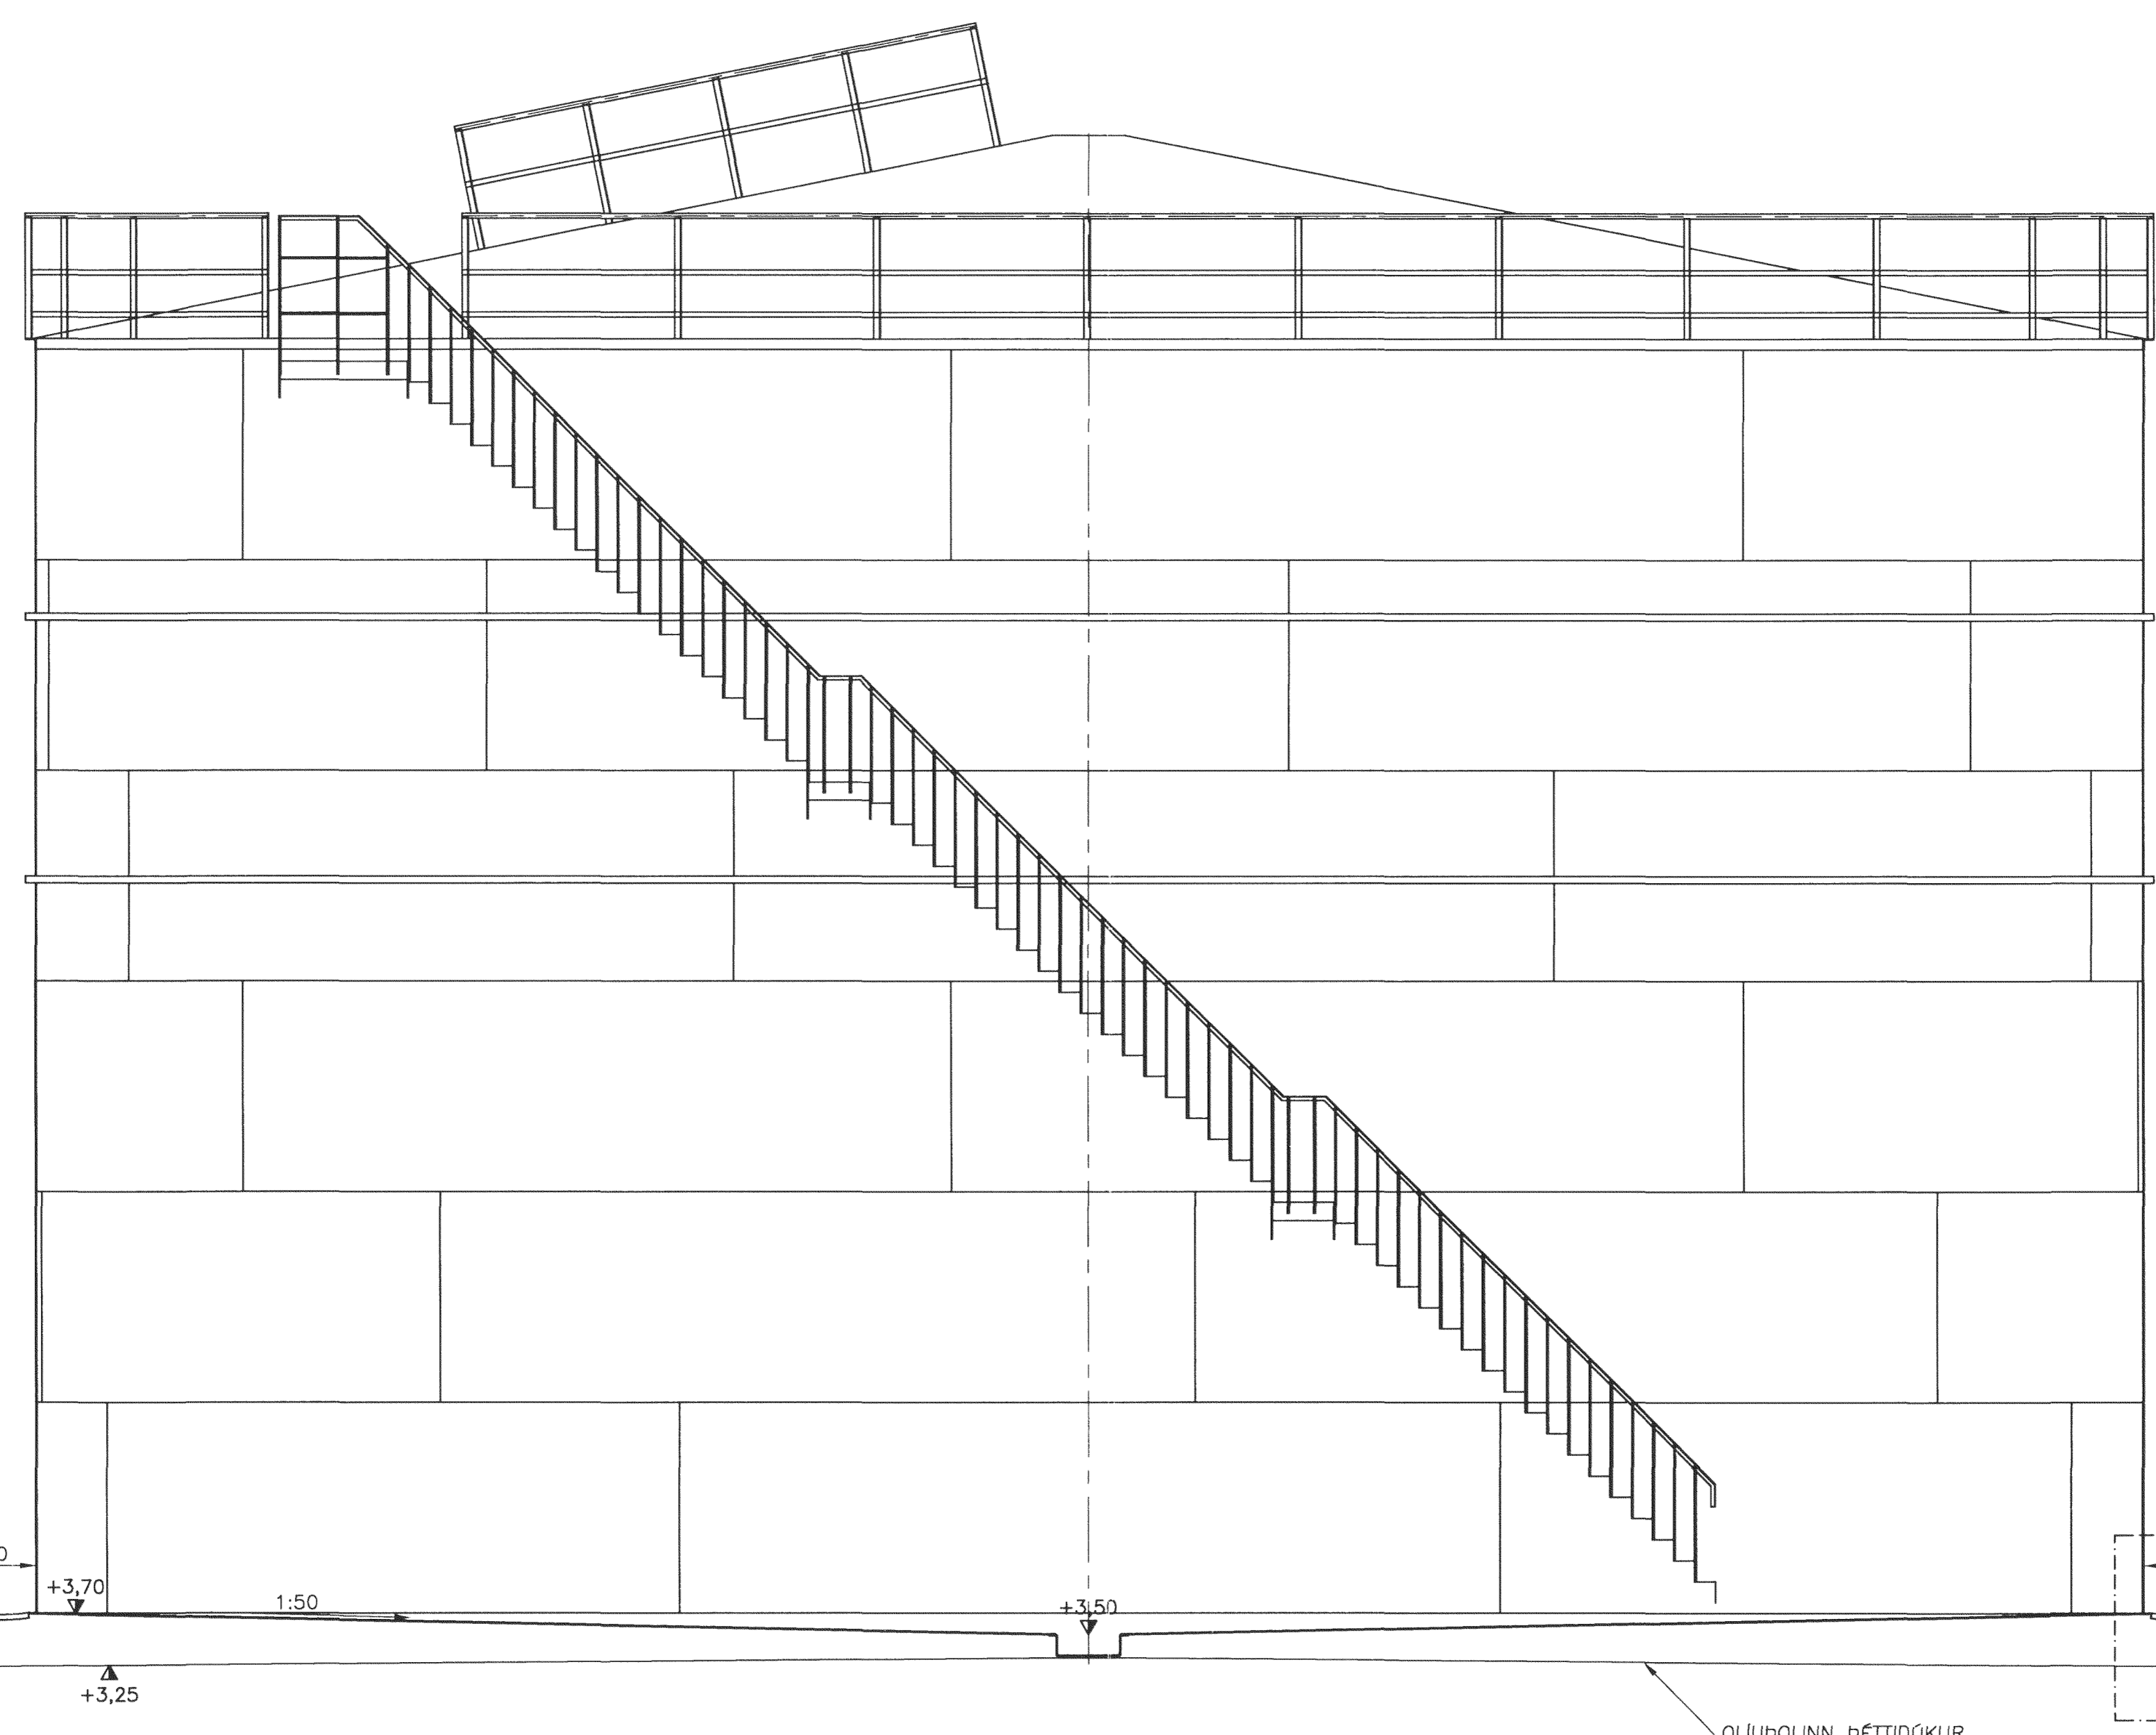


Samþykkt þann
 10 FEB 2011
 Byggingaálitunin í Hafnarfirði
 E. S. Steingrimsdóttir S. Gunnlaugsson

SKÝRINGAR:
 OLÍUÞOLINN ÞÉTTIDÚKUR Í OLÍUÞRÓ ER AF GERDINN
 GUNDLE-HDPE 1,0 mm.
 DÚKURINN ER SODINN SAMAN SAMKVEMT VIDURKENNDUM
 AÐFERÐUM, EFTIR LEIÐSÖGN FRAMLEIDANDA.
 JARÐVEGSDÚKUR Í OLÍUÞRÓ ER 250 g/m².

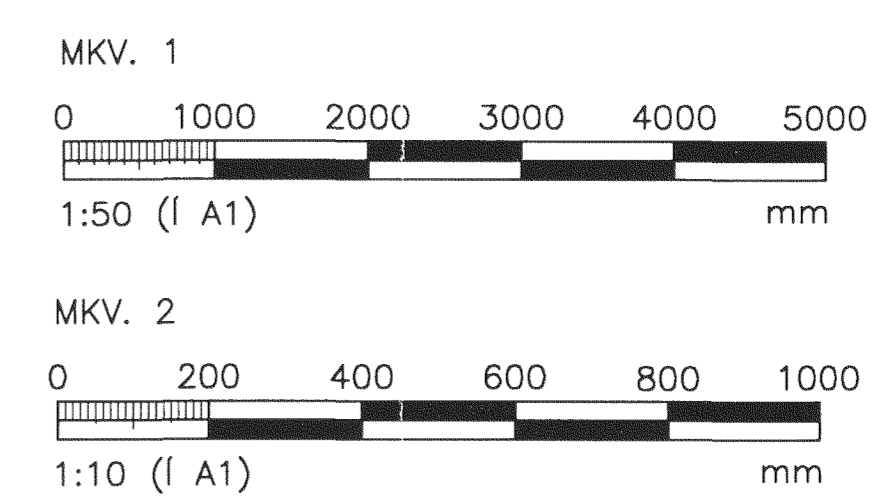

SNID Í ÞRÓ VID GEYMI
 MKV. 1

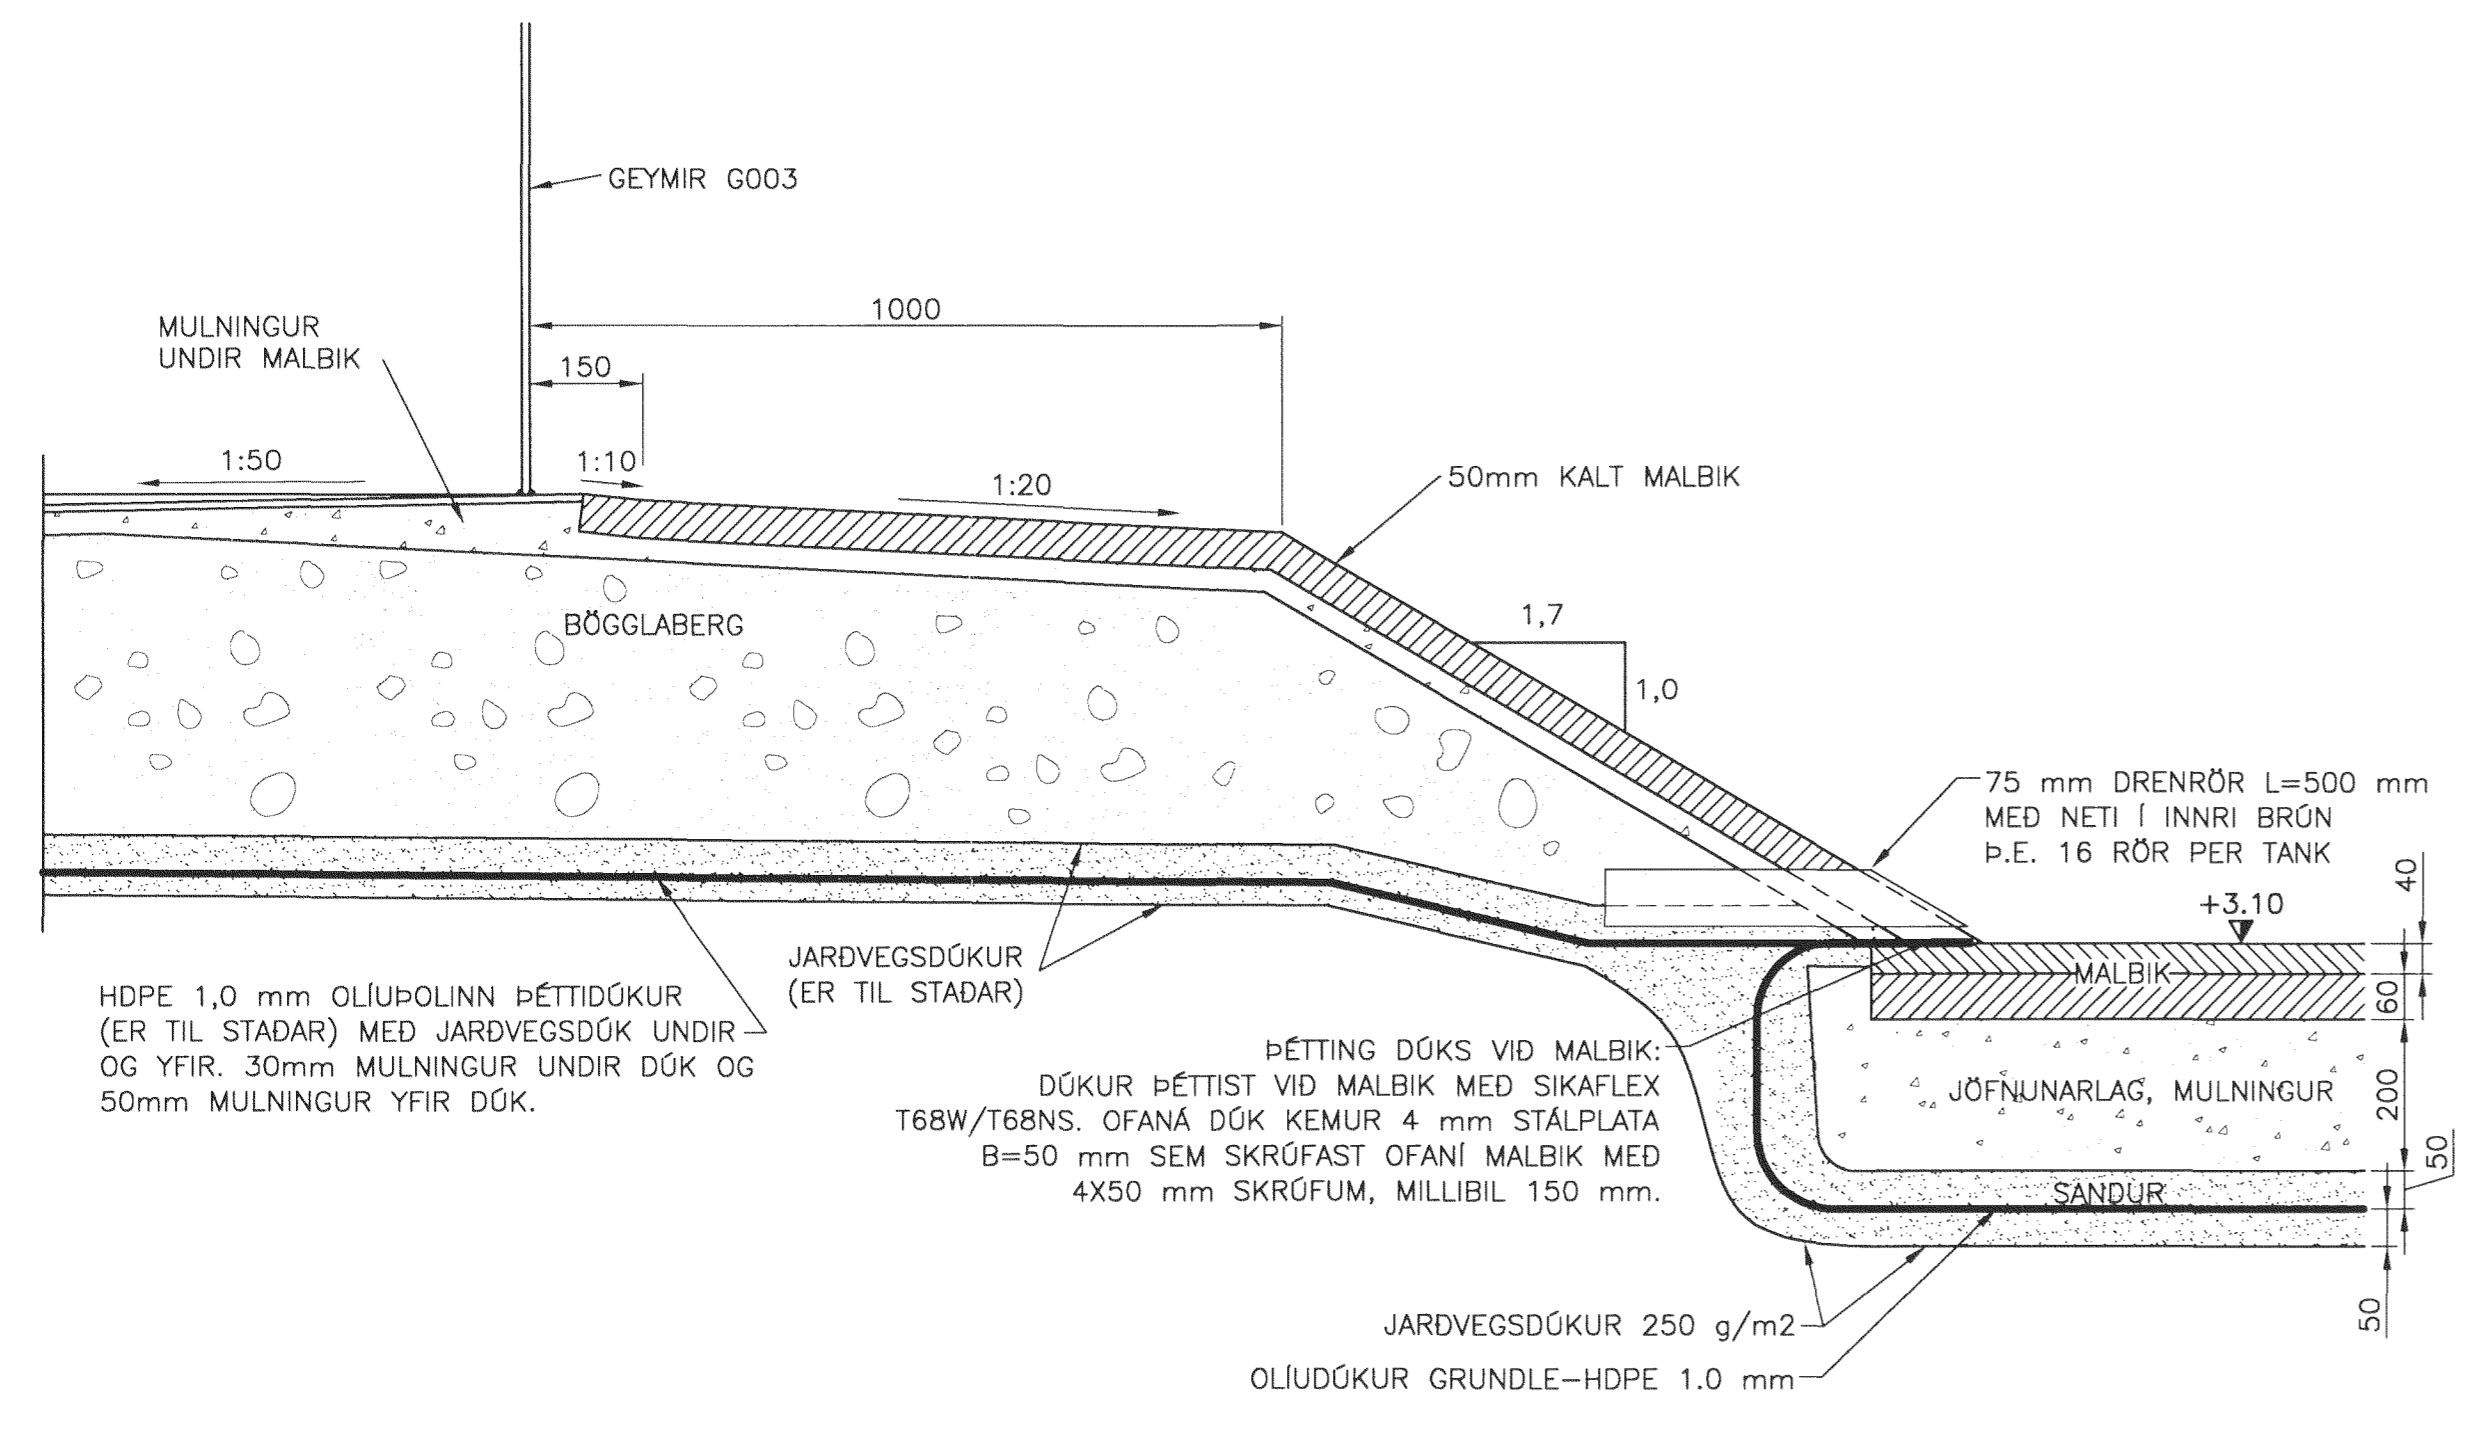

NR.	DAGS:	SKÝRINGAR:	HA:	YF:	SP:
B1	11.08.2004	BYGGINGARTEIKNING	AP	GSG	GSG
B2	18.01.2011	BYGGINGARTEIKNING REYNDARTEIKNING	AP	BKR	JAG

DAGS UNDIRSKRIFTAR: NAFN OG KT. SAMRÆMINGARHÖNDUJAR:
 Sigridur Magnúsdóttir

MANNVIT
 VERKFRÆDISTOFA
 GRENSÁVEGI 1, 108 REYKJAVÍK. Sími 422 3000. FAX: 422 3001
 VEFANG: www.mannvit.is NETFANG: mannvit@mennvit.is

HEITI VERKS:
ATLANTSOLÍA
 OLÍUBIRGDASTÖÐ
 ÖSEYRARBRAUT 23, 220 HAFNARFJÖRDUR

HEITI TEIKNINGAR:
 OLÍUBIRGDASTÖÐ
 FRÁGANGUR LEKABRÓAR UM GEYMI G003
 SNID OG DEILI

DAGS: 18.01.2011 HANNAÐ/TEIKNAD: TEIKNINGANÚMÉR:
 MKV: 1:10-50 A1 AÞ: UVVJ YFIRFARID: X012
 SAMÞYKKT/KT: INGVAR A. GUÐNASON / 090847 3929 VERKUNUMÉR: 1.023.203
 ÚTGÁFA: B2

PRENTAD: 20. janúar 2011 14:16:01
 TÁKUSKÝR: S:\1\INR02\2011\AC\BIRGDASTÖÐ\XMS\X012\13_0804_UVVJ_DEI\REYNDARST.dwg
