PRENTAÐ: 20. janúar 2011 09:08:57
urnary

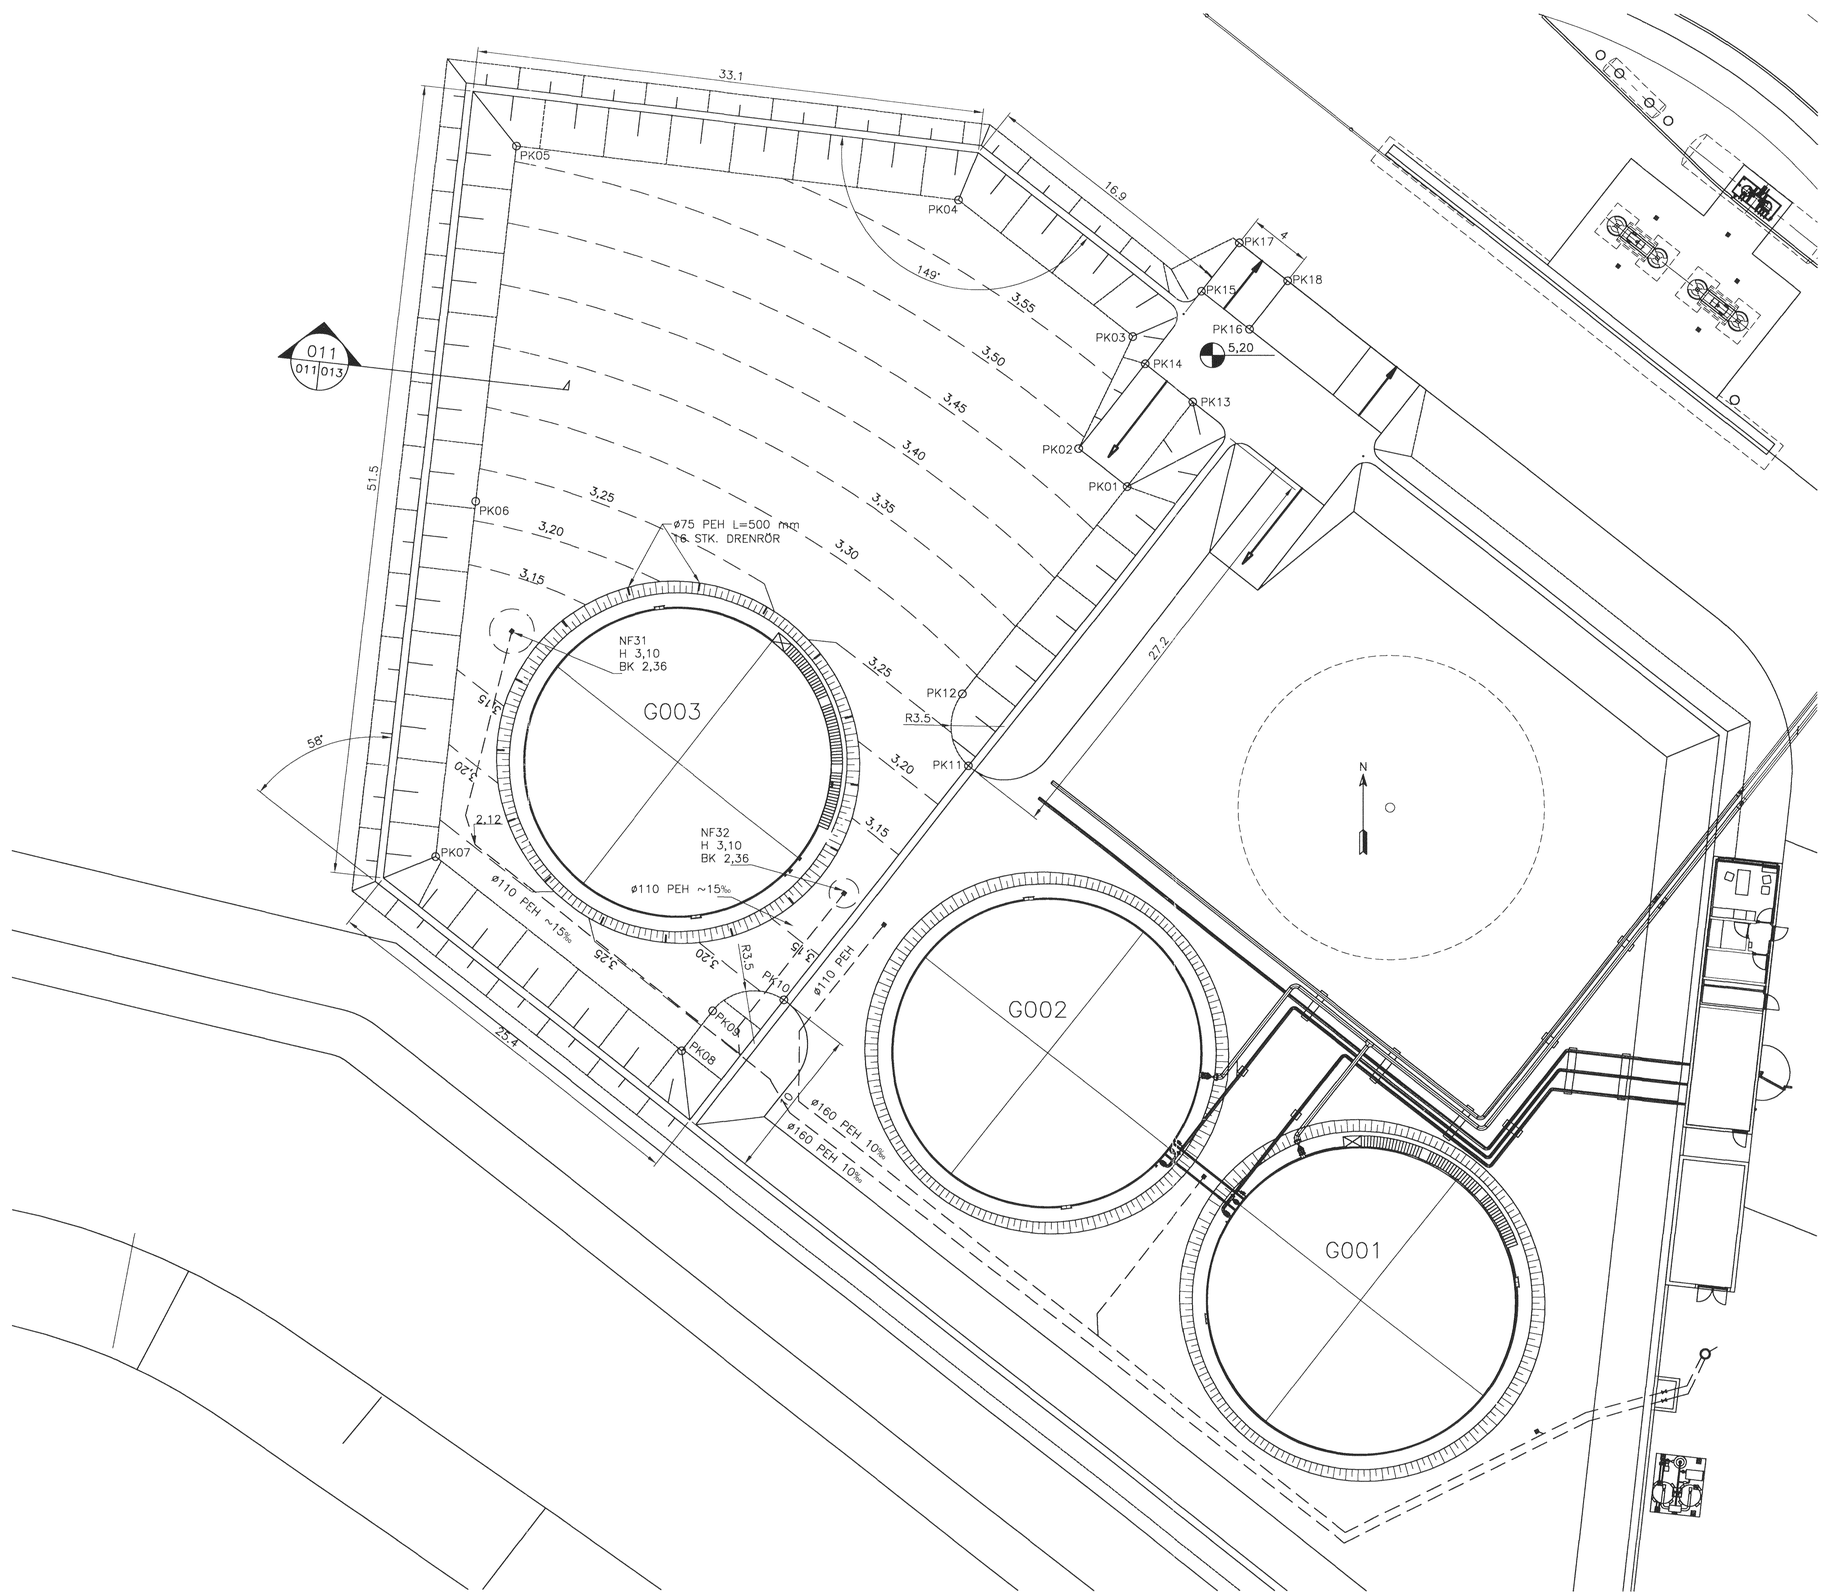

OFANMYND
MKV. 1

Samþykkt þann
10 FEB 2011
Byggingarfulltrúinn í Hafnarfirði
f.h. Hrólfur S. Gunnlaugsson

Teikningar samþykktar
Uppfylla þarf ákvæði reglugerðar nr. 35/1994 um varnir gegn olíumengun frá starfsemi í landi með síðari breytingum
28. janúar 2011
UMHVERFISSTOFNUN
Mengunarvarnaeftirlit

SKÝRINGAR

SÉRSNID OG DEILI ERU Á TEIKNINGU X012 OG X013.

ÖLL VINNA SKAL VERA Í SAMRÆMI VIÐ VIÐEIGANDI ÍST STAÐLA, REGLUR UM BRUNAVARNIR OG ÁÐRAR GILDANDI REGLUGERÐIR.

ÞRÓARRÝMI ER STÆRÐAÐ EFTIR REGLUGERÐ UN ELDFIMA VÖKVA NR. 188/1990

FRÁRENNSLISLAGNIR:

ALLAR LAGNIR ERU SAMSOÐIN RÖR SDR 26–PE100

NIÐURFÖLL ERU ÚR JÁRNI

UMHVERFIS LAGNIR OG BRUNNA ER LAGT A.M.K. 200 mm AF HÖRPUÐUM SANDI, KORNASTÆRÐ 0,5–6 mm.

KÓTI FRÁRENNSLISLAGNA ER MIÐAÐUR VIÐ RENNSLISKÓTA

MERKINGAR:

— — — — FRÁRENNSLISLÖGN

NF NIÐURFALL
PEH LAGNIR ÚR POLYETHYLEN

HNITASKRÁ

Pkt.	X–HNIT	Y–HNIT	KÓTI
PK01	24344.4372	8909.6719	3.49
PK02	24347.5819	8912.1413	3.49
PK03	24344.0834	8919.4125	3.58
PK04	24355.3014	8928.2651	3.59
PK05	24384.1139	8931.7269	3.60
PK06	24386.7217	8908.6454	3.22
PK07	24389.3296	8885.5639	3.27
PK08	24373.2919	8872.9548	3.27
PK09	24371.2488	8875.5556	3.23
PK10	24366.6067	8876.2845	3.20
PK11	24354.6468	8891.5030	3.24
PK12	24355.0358	8896.1856	3.28
PK13	24340.1125	8915.1749	5.20
PK14	24343.2604	8917.6472	5.20
PK15	24343.2604	8917.6472	5.20
PK16	24336.4081	8919.8936	5.20
PK17	24337.0807	8925.5117	~3.49
PK18	24333.9365	8923.0384	~3.49

NIÐURFÖLL:

NF31	24384.3676	8900.2074	3.10
NF32	24362.7398	8883.2138	3.10

MKV. 1

0 5 10 15 20
1:200 (Í A1) m

ÚTGÁFUFERILL

NR:	DAGS.:	SKÝRINGAR:	HA:	YF:	SÞ:
B1	11.08.2004	BYGGINGARTEIKNING	AÞ	GSG	GSG
B2	18.01.2011	REYNDARTEIKNING	UVV	BKR	IAG

DAGS. UNDIRSKRIFTAR:
NAFN OG KT. SAMRÆMINGARHÖNNUÐAR:

MANNVIT
VERKFRÆÐISTOFA
GRENSÁSVEGI 1. 108 REYKJAVÍK. SÍMI: 422 3000. FAX: 422 3001
VEFFANG: www.mannvit.is NETFANG: mannvit@mannvit.is

HEITI VERKS:
ATLANTSOLÍA
OLÍUBIRGÐASTÖÐ
ÓSEYRARBRAUT 23, 220 HAFNARFJÖRÐUR

HEITI TEIKNINGAR:
OLÍUBIRGÐASTÖÐ
FRÁGANGUR LEKAÞRÓAR UM GEYMI G003
GRUNNMYND

DAGS.:	HANNAÐ /TEIKNAÐ:	TEIKNINGANÚMER:
18.01.2011	AÞ/UVV	X011
MKV.: 1:200 A1	YFIRFARIÐ: BKR	
SAMÞYKKT / KT: ÍNGVAR A. GUÐNASON / 090847 3929		VERKNÚMER: 1.023.203
		ÚTGÁFA: B2

TÖLVUSKRÁ: S:\1-VNR\023\203 AÐ-BIRGÐASTÖÐ-YMIS-ÞJÓNUST AU\grafar teikningar\X-TEIKNINGAR\1-023-203_X011_0604_UVV_B2-REYNDART.dwg
© OLL ÁKVÆÐI UM EIGANDARÉTTIN TEKNINGUNAR, AÐ HLUTA EÐA HELD, ERU MÁLSMEÐLEGU LYTI HÁÐ ÞANNIG