



Teikningar samþykktar
Uppfylla þarf ákvæði reglugerðar nr. 35/1994 um varnir gegn olíumengun frá starfsemi í landi með síðari breytingum
20. janúar 2011
UMHVERFIS TÖFNUN
Mengunavarnarforrit
Samþykkt þann
10 FEB 2011
Byggingafrádráttur / Hafnarfirði
F.h. Hröfður S. Gunnlaugsson

SKÝRINGAR
SÉRSGNÍÐ OG DEILI ERU Á TEIKNINGU X015.
ÖLL VINNA SKAL VERA Í SAMRÆMI VÍÐ VIDEIGANDI ÍST STABLA, REGLUR UM BRUNAVARNIR OG ADRAR GILDANDI REGLUGERÐIR.


ÞRÖARRYMI ER STÆRDAD EFTIR REGLUGERÐ UN ELDFIMA VÖKVA NR. 188/1990 OG REGLUGERÐ UM VARNIR GEGN OLÍUMENGUN FYRIR STARFSEMI Í LANDI NR. 35/1944

FRÆRENNISLAGNIR:
ALLAR LAGNIR ERU SAMSOÐIN PEH RÖR (SDR 26 - PE100)
NIÐURFÖLL ERU ÚR JÄRNI
UMHVERFIS LAGNIR OG BRUNNA ER LAGT A.M.K. 200 mm AF HÖRPUÐUM SANDI, KORNASTÆRD 0.5-6 mm.
KÓTI FRÆRENNISLAGNA ER MIÐAÐUR VÍÐ RENNSLISKÓTA
STÆRD OLÍUSKILJA SAMKVÆMT ELÐRI TEIKNINGUM:
RÚMTAK SANDSKILJU 1.2M3
FLATARMÁL SANDSKILJU 0.8M2
RÚMTAK OLÍUSKILJU 7.5M3
FLATARMÁL OLÍUSKILJU 7.5M3

SKILJURNAR SAMSVARA SKILJU 43308U FRÁ BORGARPLAST

MERKINGAR:
--- FRÆRENNISLAGN

- NF NIÐURFALL
GNF GÖLFNIÐURFALL
BR BRUNNUR
BK BOTNKÓTI
- BR.1 ø1000 BK.0.5
 - BR.2 ø1000 BK.2.13. SÝNATÓKUBRUNNUR
 - BR.3 ø1000 BK.1.97. TENGIBRUNNUR
 - BR.4 ø1000 BK.-0.07 - SKOLP FRÁ HÚSI
 - BR.5 ø600 MANNOP OLÍUSKILJU
 - BR.6 ø600 MANNOP OLÍUSKILJU
 - BR.7 ø600 MANNOP OLÍUSKILJU
 - BR.8 ø600 MANNOP OLÍUSKILJU
 - BR.9 1800x1200 LOKABRUNNUR

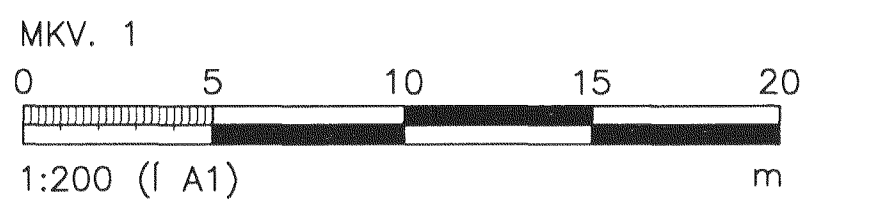

NR.	DAGS.	SKÝRINGAR	ÚTGÁFUERILL	HA.	YF.	SR.
B1	27.11.2009	BYGGINGARTEIKNING		BKR	GSG	GSG
B2	18.01.2011	FÆRSLA Á LÖGNUM, FRÁV. VÍÐ HÚS REYNDARTEIKNING		BKR	GSG	JAG


DAGS. UNDIRSKRIFTAR: NAFN OG KT. SAMRÆMINGARHÖNNUNÐAR: *Þorgerður Þorgerðsdóttir*

MANNVIT
VERKFRÆÐISTOFA
GRENSÁSVEGI 1, 108 REYKJAVÍK, SIMI 422 3000, FAX: 422 3001
VEFFANG: www.mannvit.is NETFANG: mannvit@mannvit.is

HEITI VERKS:
ATLANTSOLÍA
OLÍUBIRGDASTÖÐ
ÓSEYRARBRAUT 23, 220 HAFNARFJÖRÐUR

HEITI TEIKNINGAR:
OLÍUBIRGDASTÖÐ
LEKAPRÆR - FRÆRENNISLERKFI
OFANMYND

DAGS:	18.01.2011	HANNAÐ / TEIKNAD:	BKR/UVV	TEIKNINGANÚMÉR:	X014
MKV.:	1:200	YFIRFARID:	GSG		
SAMÞYKKT / KT.:	INGVAR A. GUDNASON / 090847 3929	VERKUNUMÉR:	1.023.203	ÚTGÁFA:	B2

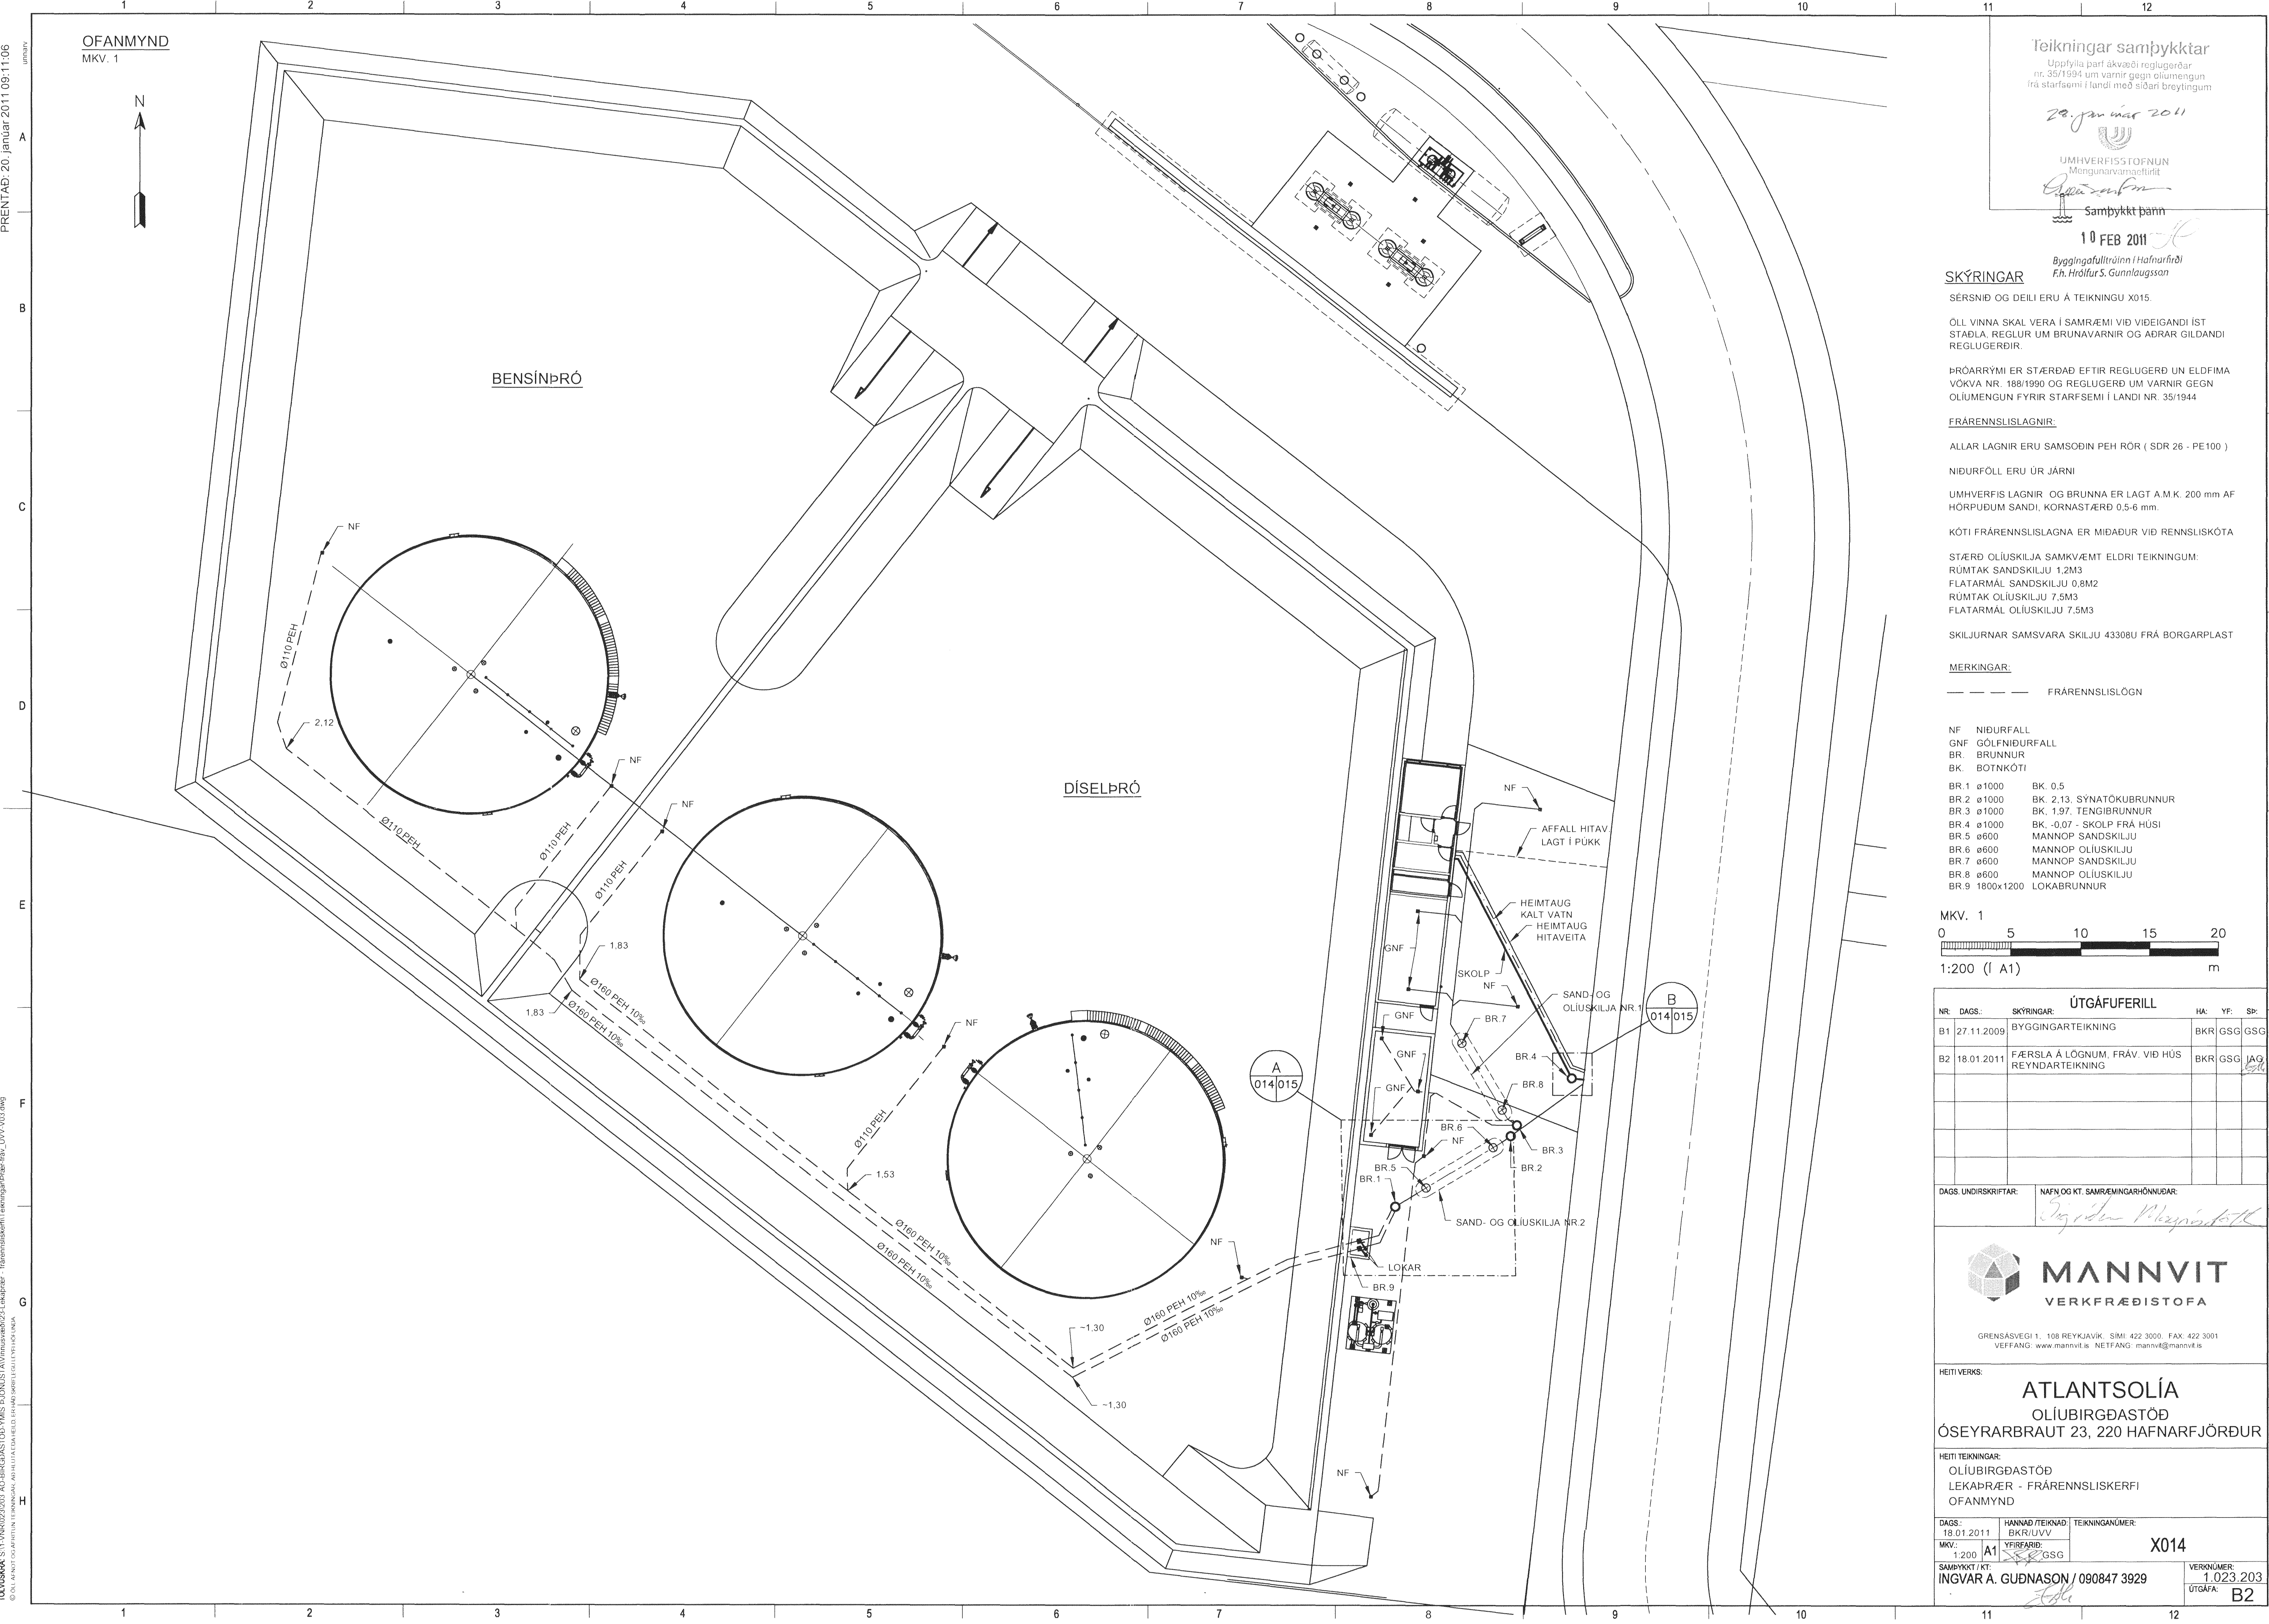

