


Samþykkt þann  
**10 FEB 2011**  
 Byggingafræðingur (Hafnarfrétt)  
 F.n. Hrólfur S. Gunnlaugsson

Teikningar samþykktar  
 Upplyta þarf ákveði reglugerðar  
 nr. 35/1994 um varnir gegn olumengun  
 frá starfsemi í landi með slitari breytingum  
 28. Janúar 2011  
 UMHVÉRFSSTOFNUN  
 Mengunarmæðfirlit  
*Christina*

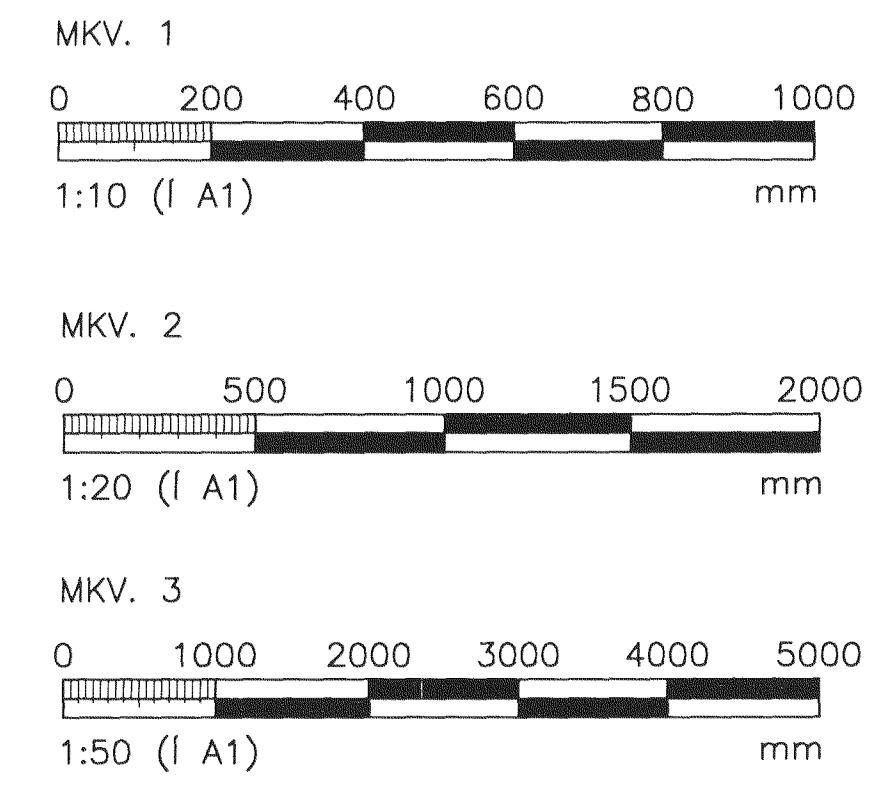

**SKÝRINGAR**

**LOKAR:**  
 RENNILOKAR, AVK PN10, DN150 MEÐ OLÍU- OG BENSINÞOLNUM  
 PAKKNINGUM (NBR)

**FRÁGANGUR YFIRBORÐS:**  
 MALBIKUN Á BOTNI LEKAVARNA:  
 MALBIK ER 50mm ÞYKKT, FULLÞJAPPAD, Y11, MEÐ SB180 SEM  
 BINDIEFNI.

NR.	DAGS:	SKÝRINGAR:	ÚTGÁFUFRILL	HA:	YF:	SP:
B1	27.11.2009	BYGGINGARTEIKNING		BKR	GSG	GSG
B2	18.01.2011	FÆRSLA LAGNA OG FRÁV. VID HÚS REYNDARTEIKNING		BKR	GSG	JAG

DAGS UNDIRSKRIFTAR: NAFN OG KT. SAMRÆMINGARHÖNNUNAR: *Sigríður Þ. Magnúsdóttir*

**MANNVIT**  
 VERKFRÆÐISTOFA

GRENSÁSVEGI 1, 108 REYKJAVÍK, Sími 422 3000, FAX 422 3001  
 VEFANG: www.mannvit.is NEIFANG: mannvit@mennvit.is

HEITI VERKS:  
**ATLANTSOLÍA**  
 OLÍUBIRGDASTÖÐ  
 ÓSEYRARBRAUT 23, 220 HAFNARFJÖRÐUR

HEITI TEIKNINGAR:  
 OLÍUBIRGDASTÖÐ  
 LEKAPRÆR - FRÁRENNSLISKERFI  
 SNIÐMYNDIR

DAGS:	18.01.2011	HANNAÐ/TEIKNAD:	BKR/UVV	TEIKNINGANÚMÉR:	
MKV:	1:10-50	YFIRFARID:	GSG		
SAMBYKKT/KT.	INGVAR A. GUDNASON / 090847 3929			<b>X015</b>	VERKNÚMÉR: 1.023.203
				ÚTGÁFA:	B2