


Útlit suður mkv 1:100

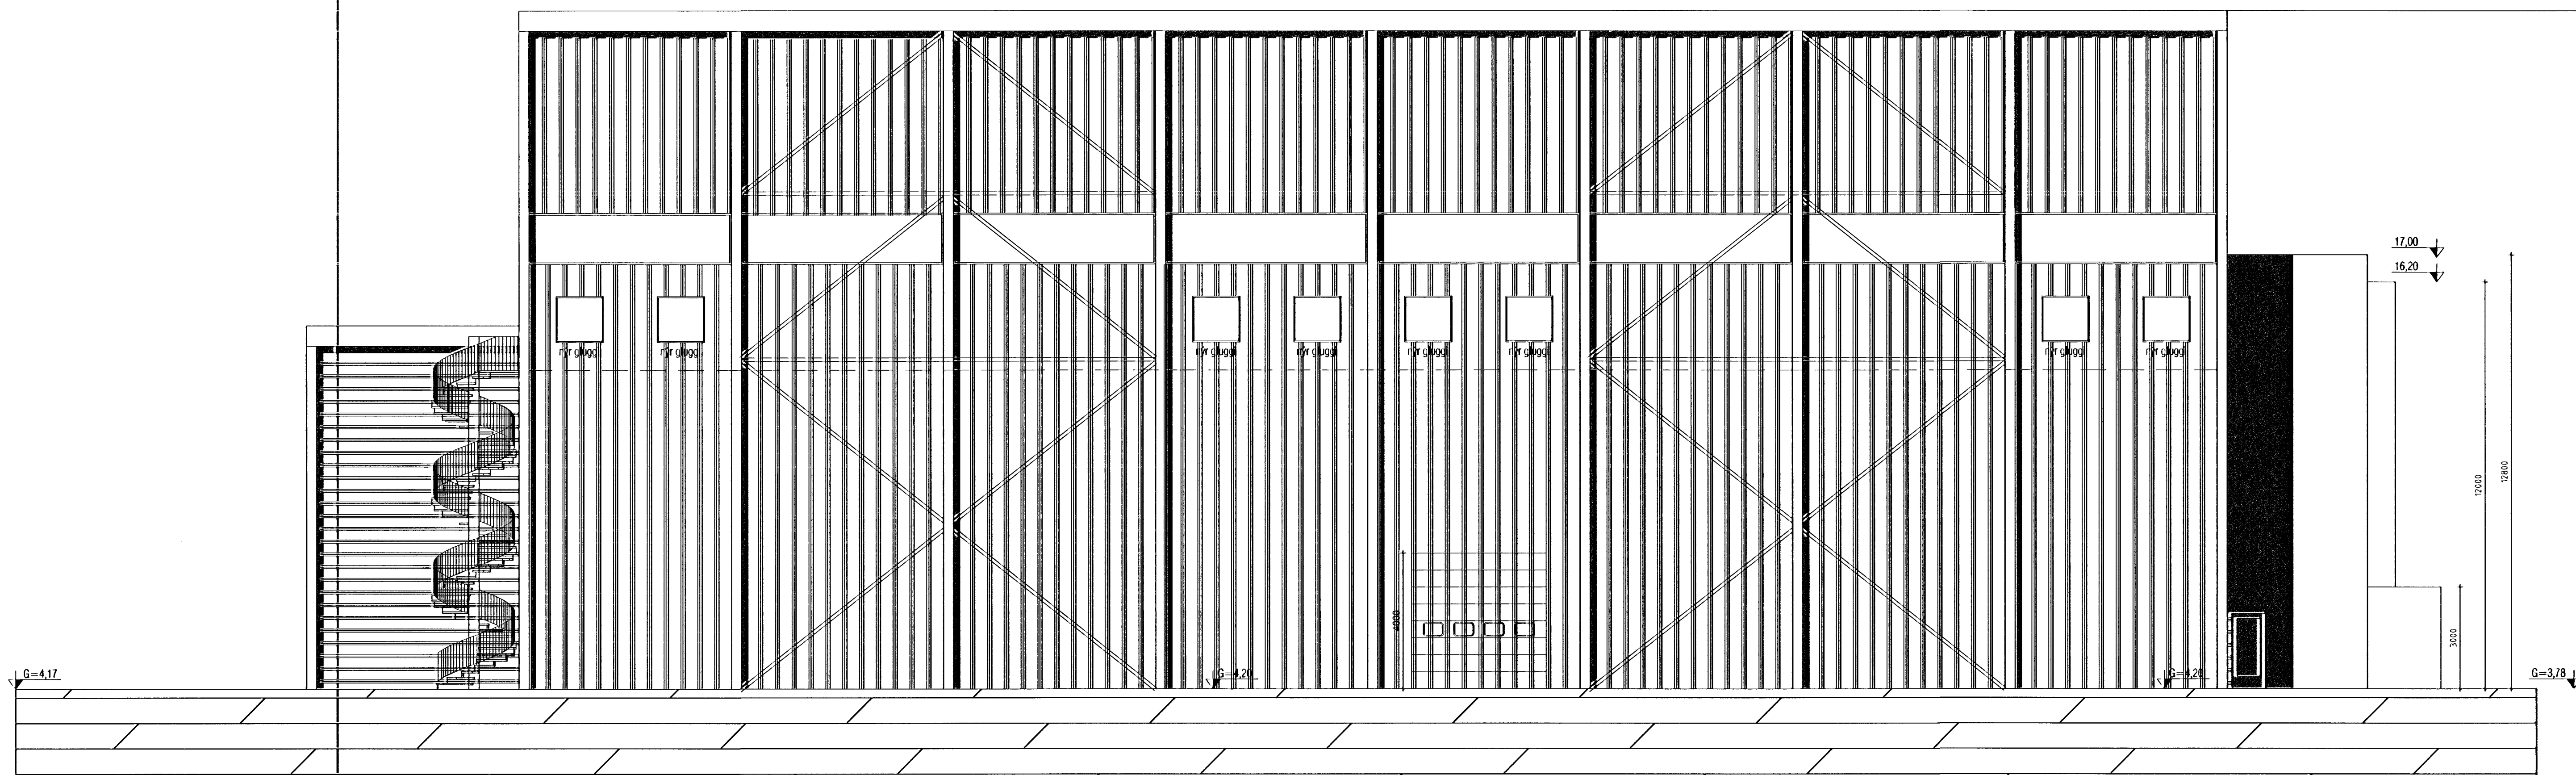

Útlit austur mkv 1:100

BREYTINGAR:

- 03.10.2005 Nýtt anddyri (7,0 m²) að sunnan og ný hurð að norðan. Milliloft sett yfir inntaksklefa og þar koma tvær skrifstofur og fundarherbergi kemur yfir lyftarageymslu. Fjórir nýir gluggar á 2. hæð að vestan. Loftrásiklefi aftan við lyftarageymslu á 1. hæð vestanmegin. Ofanljós í lager minnkuð og/eda lokuð. Staðsetning brunaslagna breytt.
- 02.11.2005 Sprinklerinntak Ø200 mm lögð
- 17.02.2006 Bilastæðum og innkeyrslu breytt
- 11.12.2007 Nýtt milliloft í austasta hluta hússins ásamt nýju stiga- og lyftuhúsi að norðan. Ný hurð og pallur uppi á norðurhlö hússins. Nýir gluggar á austur- og vesturhlö og loftstigi að sunnan.
- 19.10.2012 Nýtt ljósaskili á suðurhlö

SKÝRINGAR:

HÚS HANNAÐ AF VEKTOR ÁRID 1999

ÍSFELL - ÓSEYRARBRAUT 28

Anna Margrét Hauksdóttir arkitekt - kt. 120665 - 3169
 Anton Örn Brynjarsson verkfræðingur - kt. 270559 - 7199
 Fanney Hauksdóttir arkitekt - kt. 170561 - 7249
 Haukur Haraldsson tæknifræðingur - kt. 260938 - 2079

AVH Aðaluppdráttur
 Útlit
 ARKITEKTÚR - VERKFRÆÐI - HÖNNUN

Dagsetning: 10.08.2005
 Mælikvarði: 1:100/A1
 Teiknaði: AMH
 Yfirfariði:
 Breyting:

A 110