



Útlit norður mkv 1:100

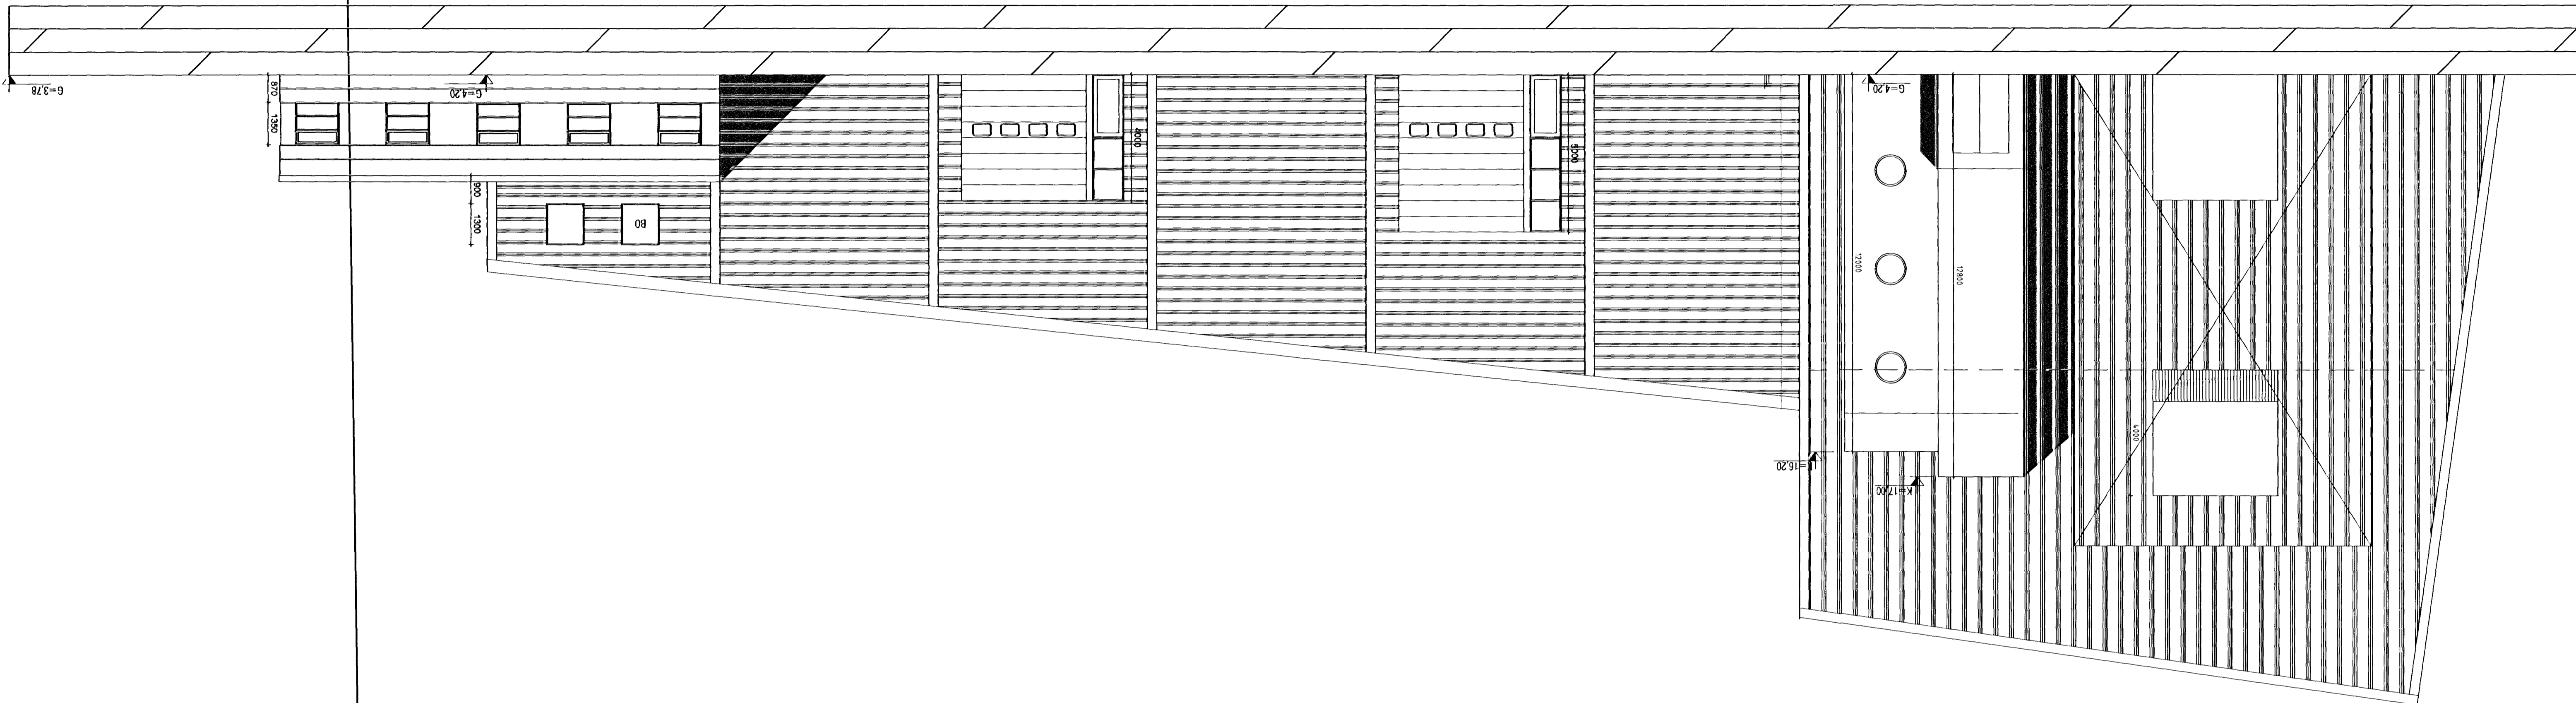

Útlit vestur mkv 1:100

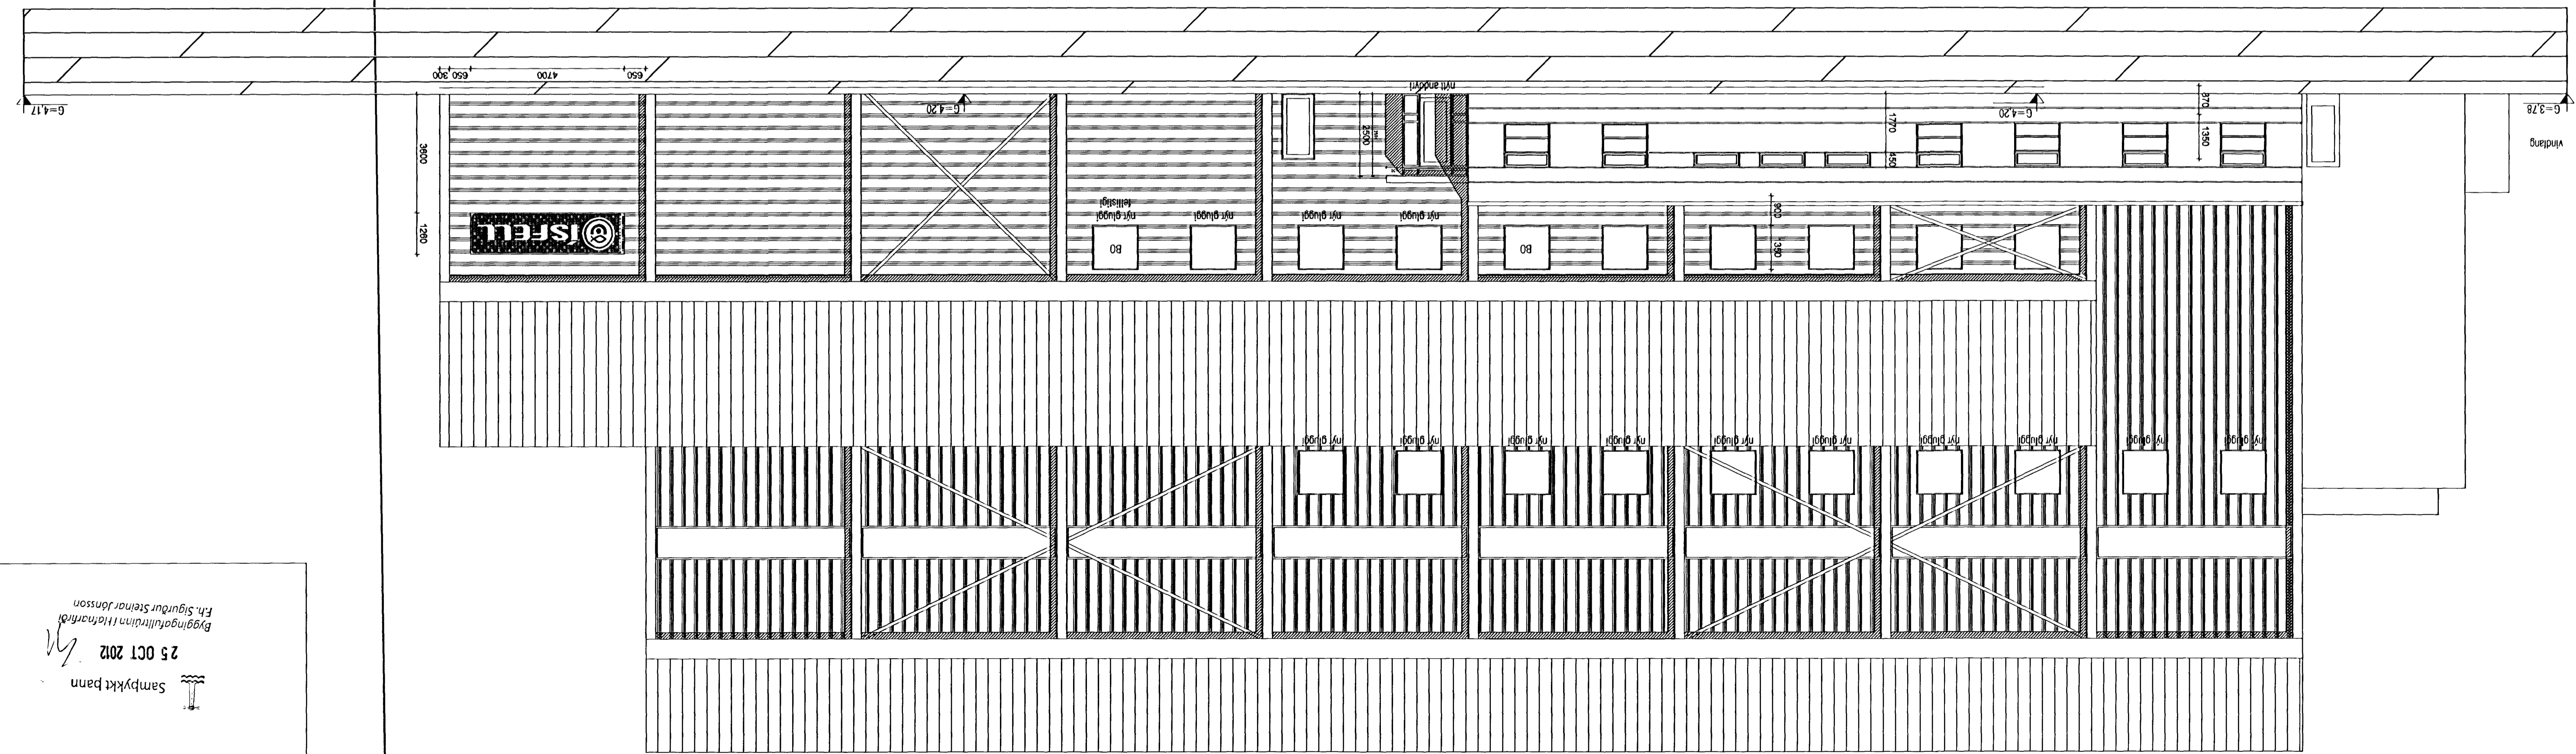

- BREYTINGAR:
- 03.10.2005 Nýtt anddyrt (7.0 m²) að sunnan og ný hurð að norðan. Millið selt yfir línaskáfa og þar koma tvær skrifstofur og fundarherbergi kemur yfir yfirageymslu.
 - Fjórt nýir gluggar á 2. hæð að vestan.
 - Lofraskil áttan við yfirageymslu á 1. hæð vestanmegin.
 - Oranljós í lager rímhúsið og gæða lokud.
 - Stöðseing brunastangna breytt.
 - Sprinklerhatak Ø200 mm lögð.
 - 02.11.2006 Blásæðum og hnkeyrslu breytt.
 - 17.02.2006 Nýtt millið í austasta hluta hússins ásamt nýju skaga- og ljúfusi að norðan. Ný hurð og pallur uppi á norðurlíðu hússins.
 - 11.12.2007 Nýir gluggar á austur- og vesturlíðu og flötastigi að sunnan.
 - 19.10.2012 Nýtt skilið á vesturlíðu.

SKYRNINGAR:
HJÓSNANNAÐ AF VEKTOR ÁRÍÐ 1999

ÍSFELL - ÖSEYRARBRAUT 28

Anna Margrét Hauksdóttir arkitekti. Kt. 12065 - 3169
Anton Örn Brynjarsson verkfræðingur. Kt. 270559 - 7199
Fanney Hauksdóttir arkitekti. Kt. 170561 - 7249
Fakur Haraldsson tæknifræðingur. Kt. 260938 - 2079

Adalpráttur
Úllik



Dagsetning: 10.08.2005
Mælikvarði: 1:100/A1
Tékknað: AMH
Yfirhöfð: A111

Kaupangí - Myravegi - 600 Akureyri - Sími 460 4400 - Fax 460 4401 - eyn@vhl.is - www.vhl.is
Þingholtsstræti 27 - 101 Reykjavík - Sími 561 4400 - Fax 561 4411

Samykkj þann
25 OCT 2012
Fh. Sigurður Steinar Jónsson