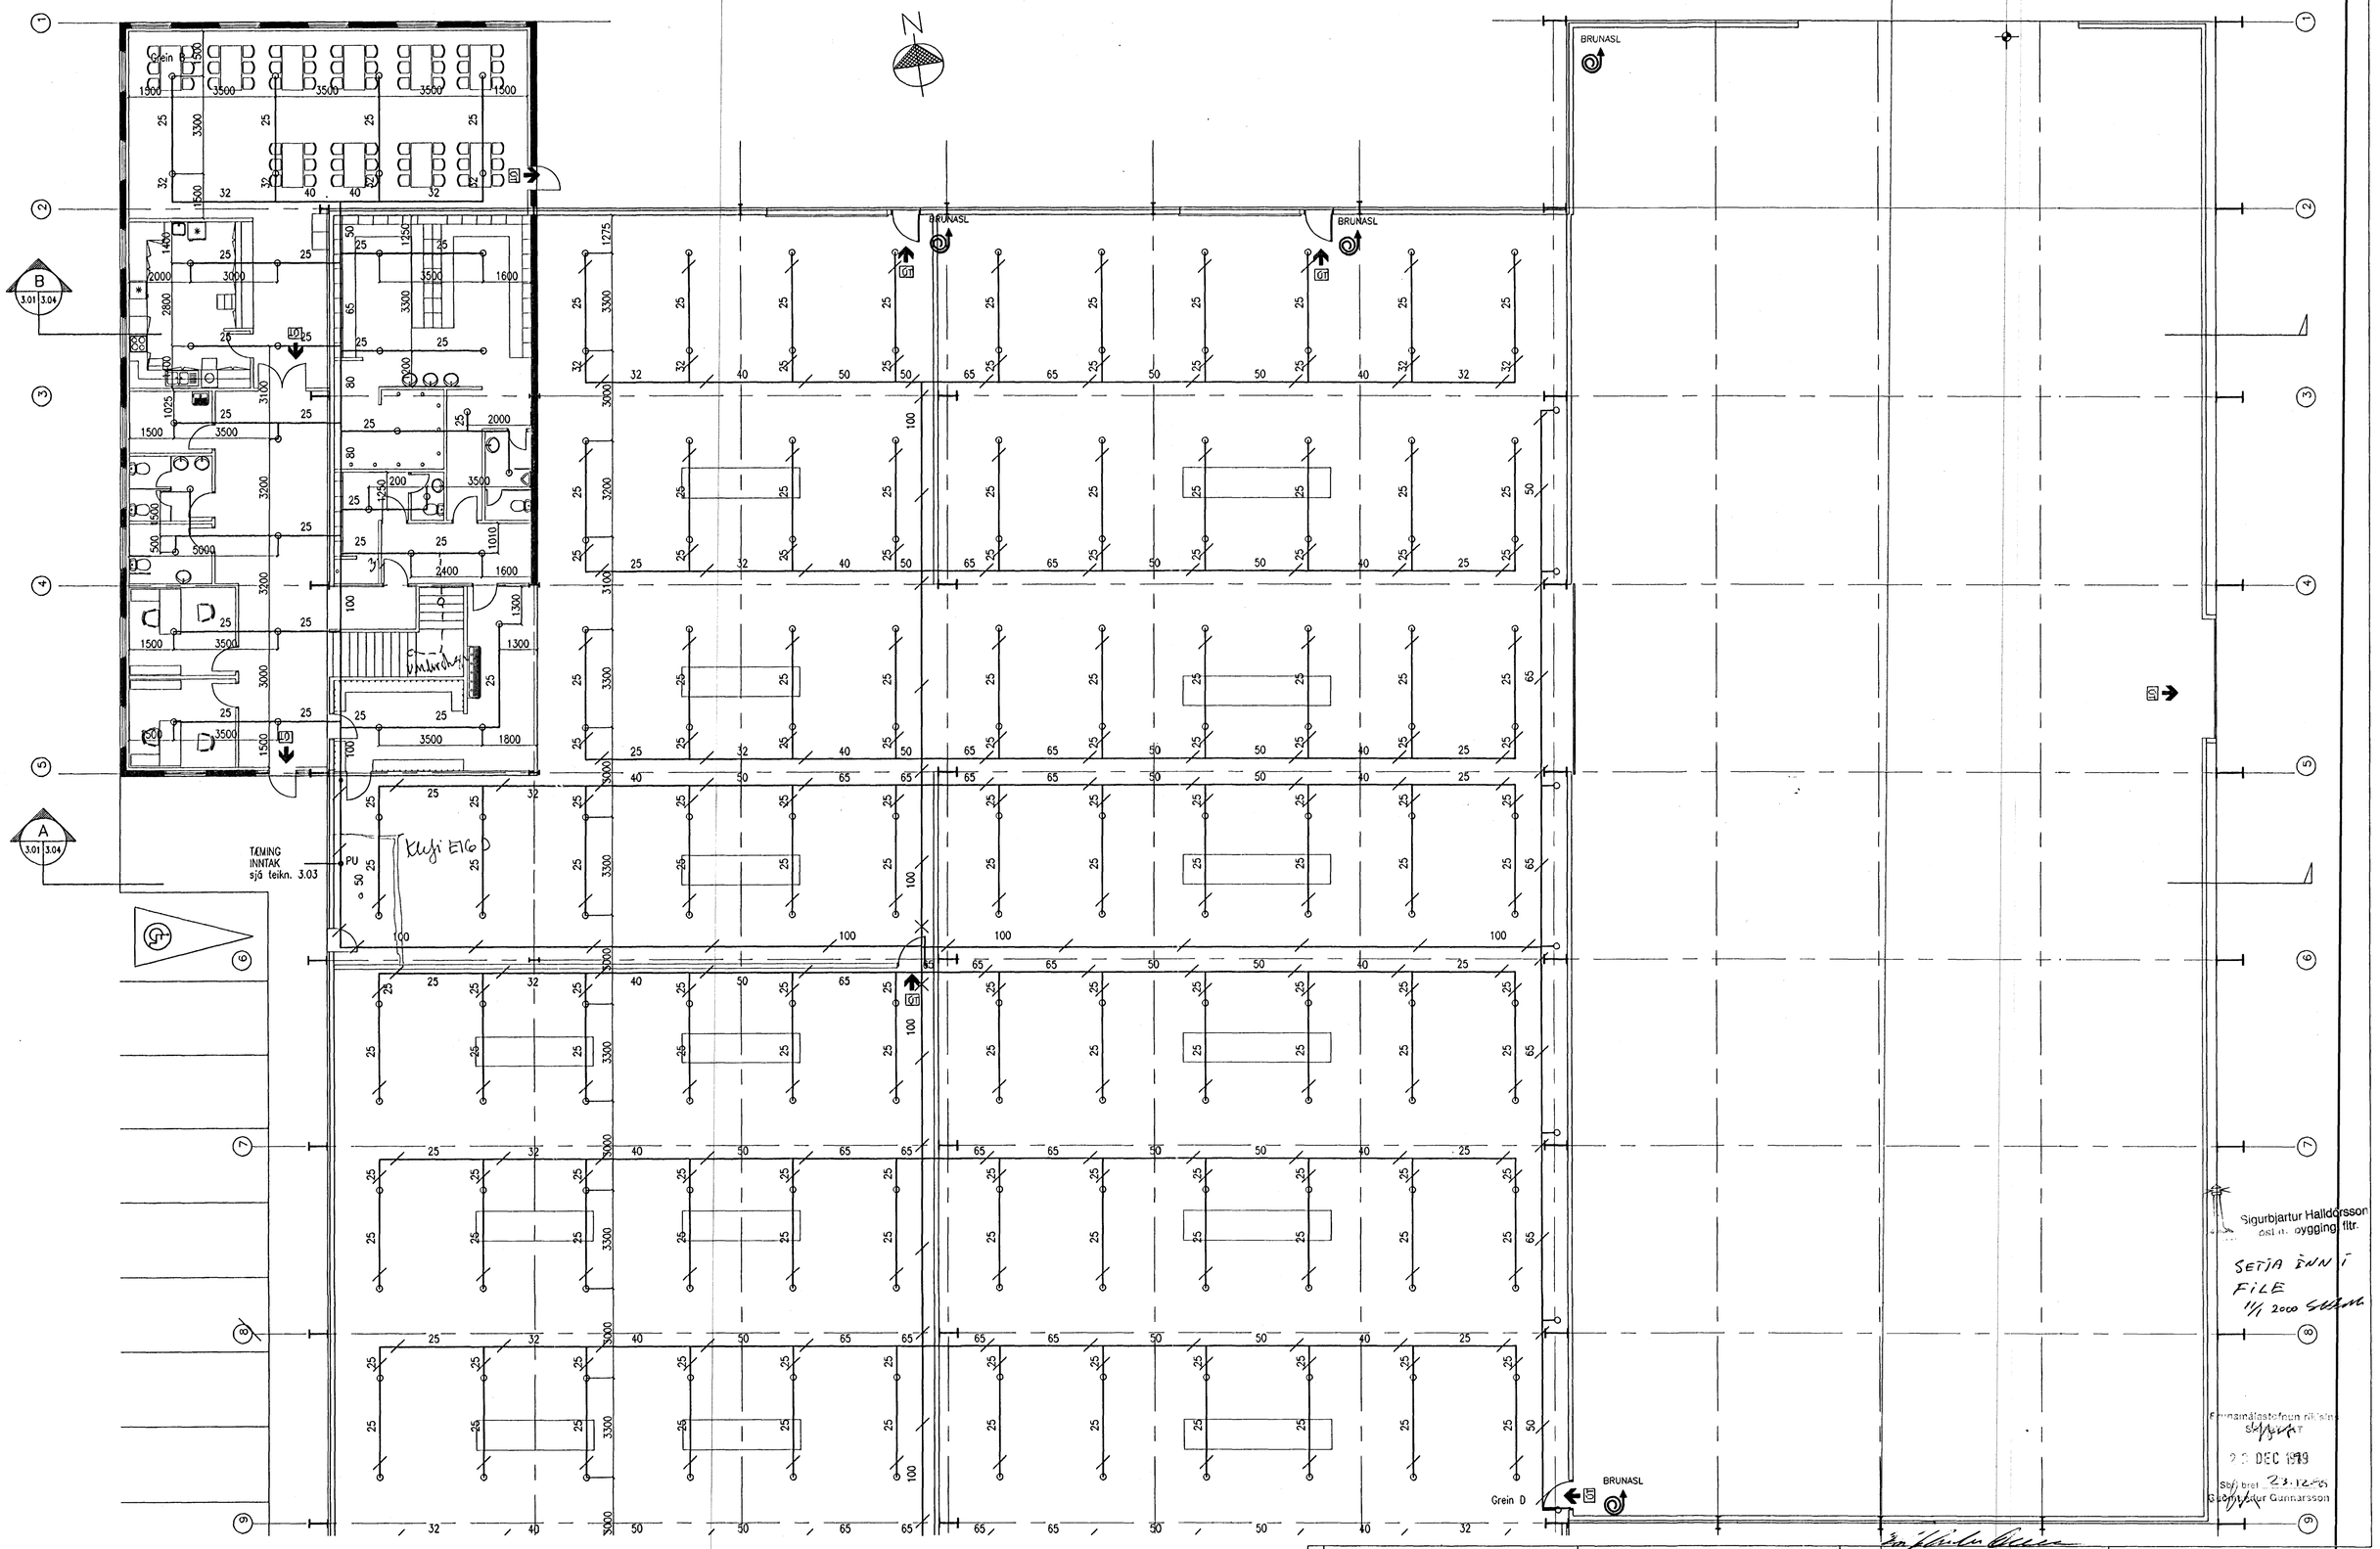

Teikn. nr.	Tilvísun á teikningu	Br.	Dags.	Ebli breytingar	Samp.

VEKTOR
-lagnahönnun ehf.
Nýbýlavegi 6, 200 Kópavogi.

Hannað: AJM
Samþykt: Arnar Magnússon

AJM
Arnar J. Magnússon
K.t. 270847-3319
S: 554 6609 - f. 554 6609.
Netfang: arnar@vektor.is

ÓSEYRARBRAUT 40 - HAFNARFIRDI
ÓSEY HF
SLÖKKVILAGNIR
GRUNNMYND NORDURHLUTA

Dagsetning	Verk. nr.	Teikn. nr.	Mælikvarði
25.11.99	99.101	3.01	1:100