


K=4,20

Fjárensli hitaveitu tengist í regnatvöbrunn

- INNTAK VATNSVEITU Ø63
- NIÐURGRAFINN INNTAKSLOKI
- INNTAK HITAVEITU Ø65
- FRÁRENSLI HITAVEITU PEH Ø65
- INNTAK VATNSUDAKERFIS Ø110

LAGNIR LUGSJA UNDIR SÖKKULVEGG

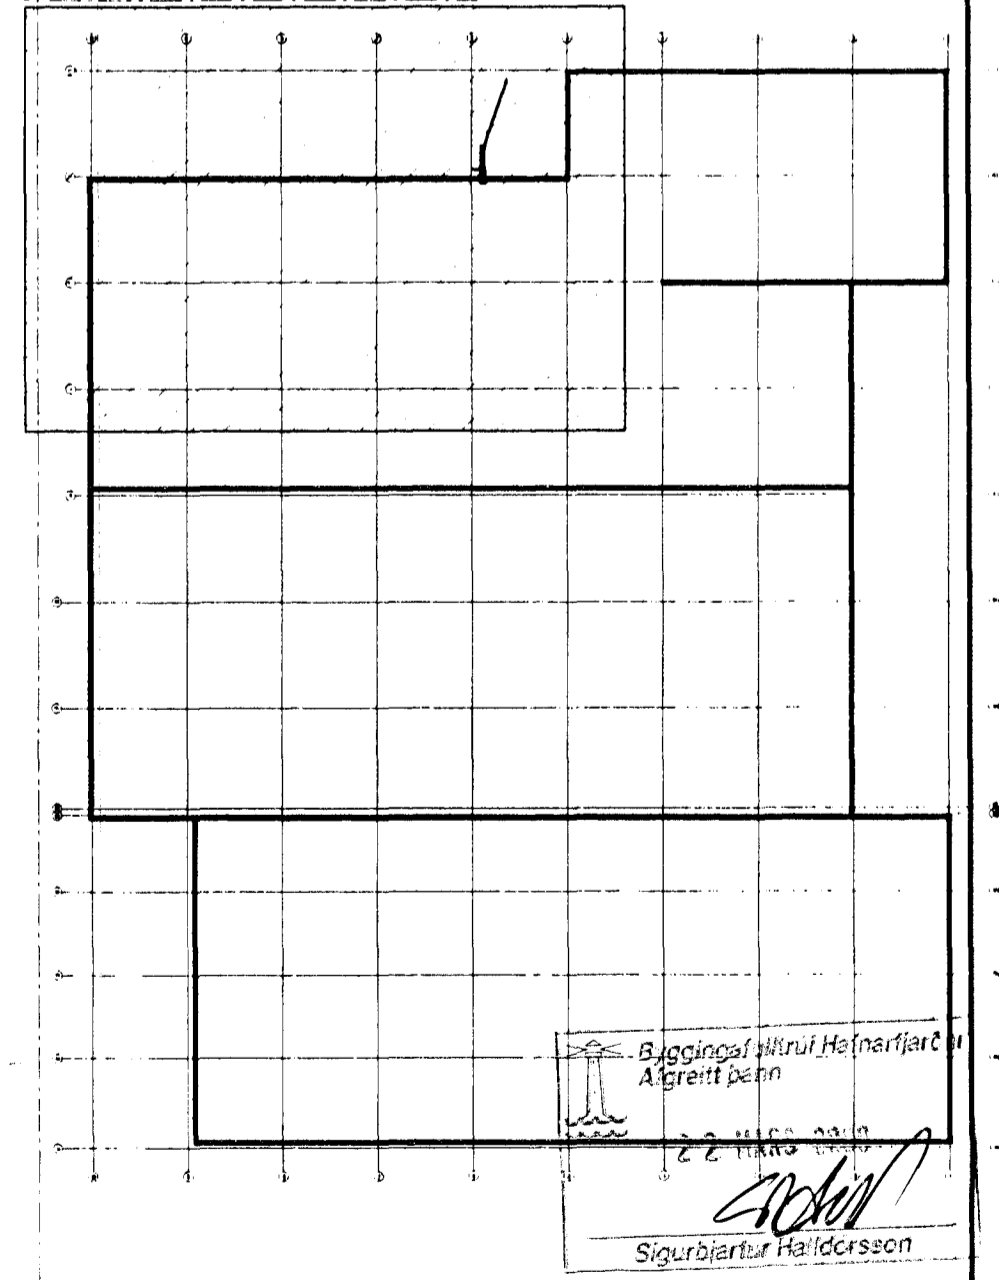

Br. 1: Staðsetn. á gólfniðurfóllum og lagnaleiðr  
Br. 2: Bætt við inntökum vatns- og hlíaveitu

<b>VEKTOR</b> - hönnun og ráðgjöf - Nýbýlavogi 8, 200 Kópavogi.		Sigurbjartur Halldórsson byggingateknifráðingur KÍ 030859-7748 sími: 554-9950 fax: 554-9989		ÓSEYRARBRAUT 40, HAFNARFIRÐI <b>FRÁRENSLIS- OG          REGNVATNSLAGNIR</b>	
Tölu nr. _____ Tívisun á teikningu _____ Samþykkt _____ _____ _____	1 14.09.'99 2 12.01.'00 Br. _____ Dags. _____	12.08.99 12.08.99	14.09.99 12.01.00	BS BS	BS BS
Dagssetning 12. ágúst '99		Vork nr. _____ Mælikvarði 1:50		Teikn nr. _____ L-02	