



K=4,20

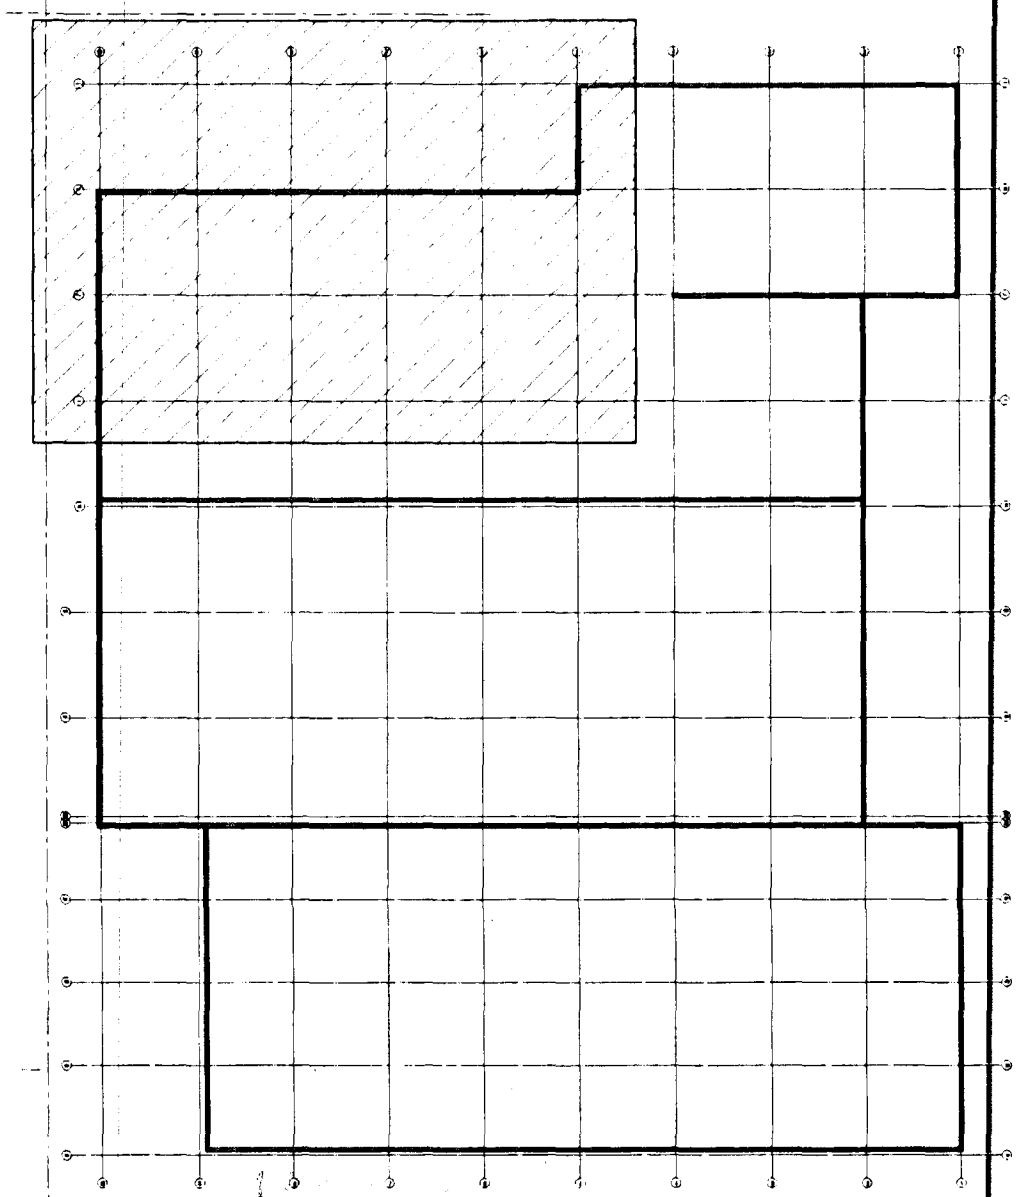

HAFNARFIRÐI
 Br. 1: Stöðsetn. á gólfmíðurfóllum og lagnaleiðr

VEKTOR - hönnun og ráðgjöf - Nýbúavogi 6, 200 Kópavogi.		 Sigurur Helgústeinsson byggingateknifráðingur Sími 554-6650 Fax 554-6669		ÓSEYRARBRAUT 40, HAFNARFIRÐI FRÁRENNSLIS- OG REGNVATNSLAGNIR	
Tölur: nr. Tilvisun á teikningu Samþykkt: <i>Sigurur Helgústeinsson</i> <i>Alfreður Ólafsson</i>		1 Br.	14.09.'99 Dags.	12. ágúst '99 Dagsetning	1:50 Mælikvæði
12. ágúst '99 Útgáfa		BS Væðing	BS Tilknað	BS Tilknað	BS Tilknað