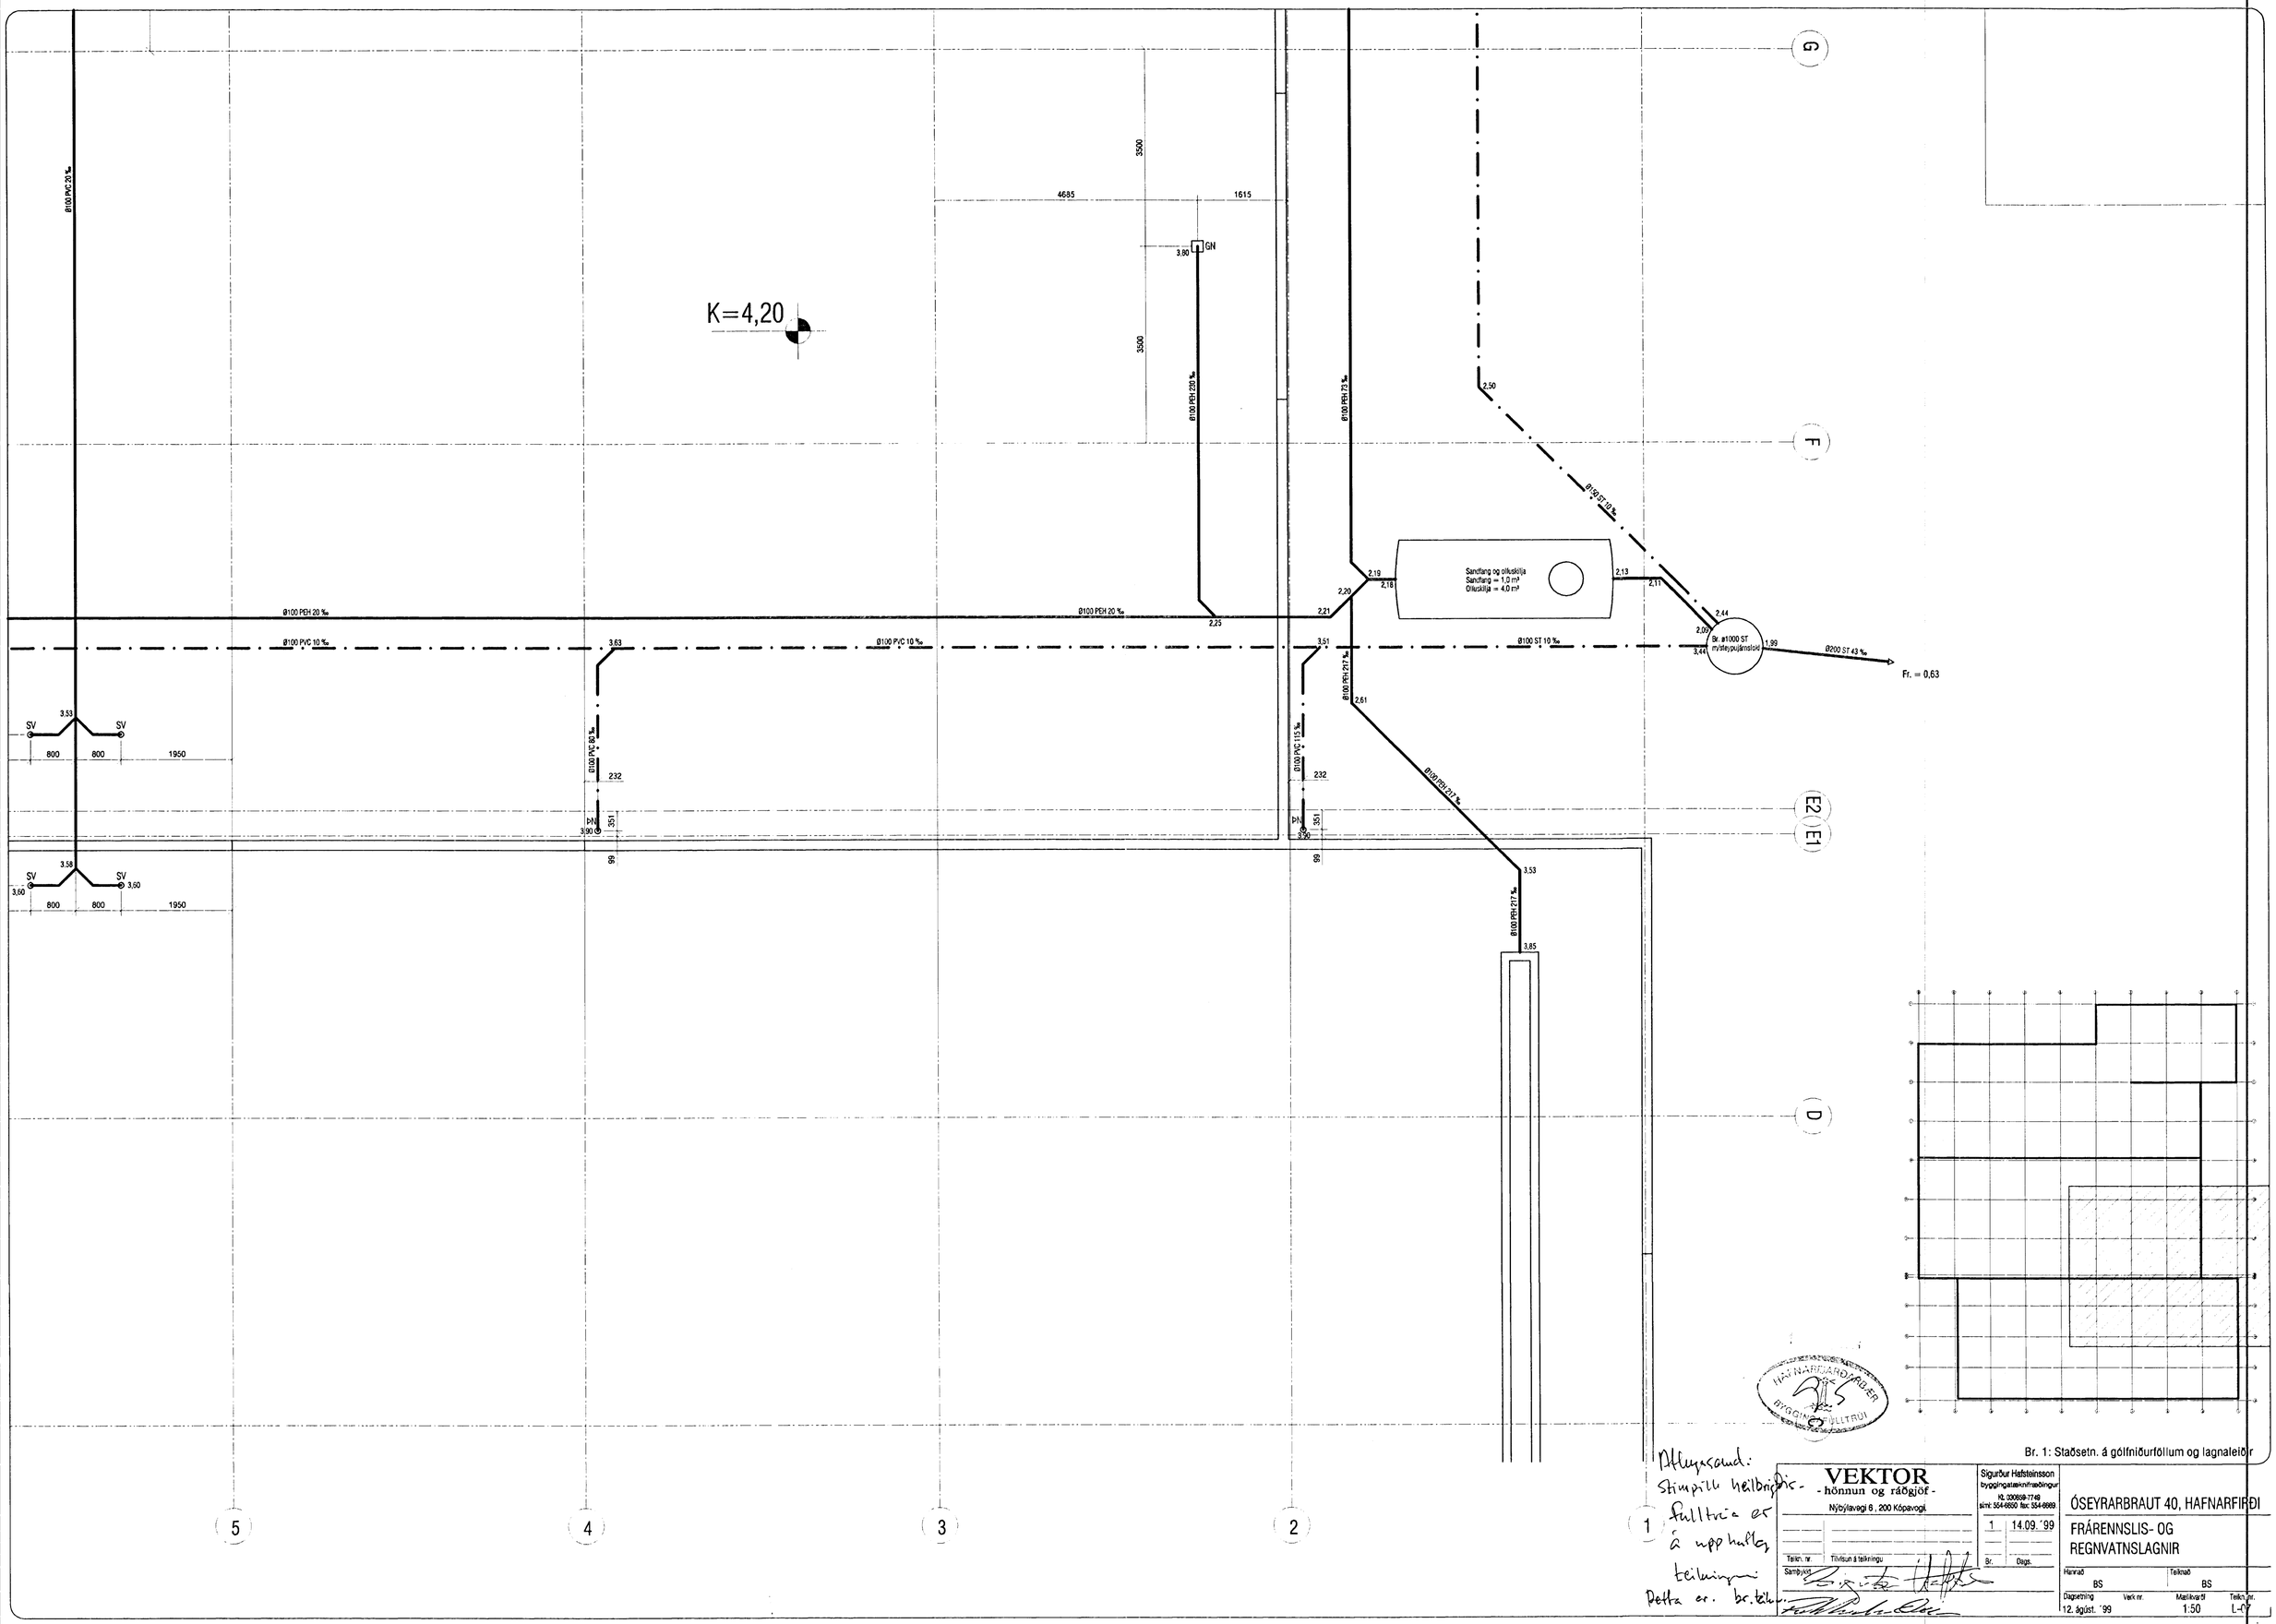

Br. 1: Staðsetn. á gólfniðurföllum og lagnaleiðir

Athugasemd:
Stimpill heilbrigðis-
fulltrúa er
á upphaflegu
teikningu
Petta er. br.teikn.

HAFNARFJARÐARBÆR
BYGGINGAFULLTRÚI

VEKTOR
- hönnun og ráðgjöf -
Nýbýlavegi 6 , 200 Kópavogi.

Teikn. nr. | Tilvísun á teikningu

Sigurður Hafsteinsson
byggingatæknifræðingur
Kt. 030659-7749
sími: 554-6650 fax: 554-6669

Br.	Dags.
1	14.09. ´99

Samþykkt

ÓSEYRARBRAUT 40, HAFNARFIRÐI

FRÁRENNSLIS- OG
REGNVATNSLAGNIR

Hannað	Teiknað
BS	BS

Dagsetning	Verk nr.	Mælikvarði	Teikn. nr.
12. ágúst. ´99		1:50	L-07