



GRUNNMYND 1:50

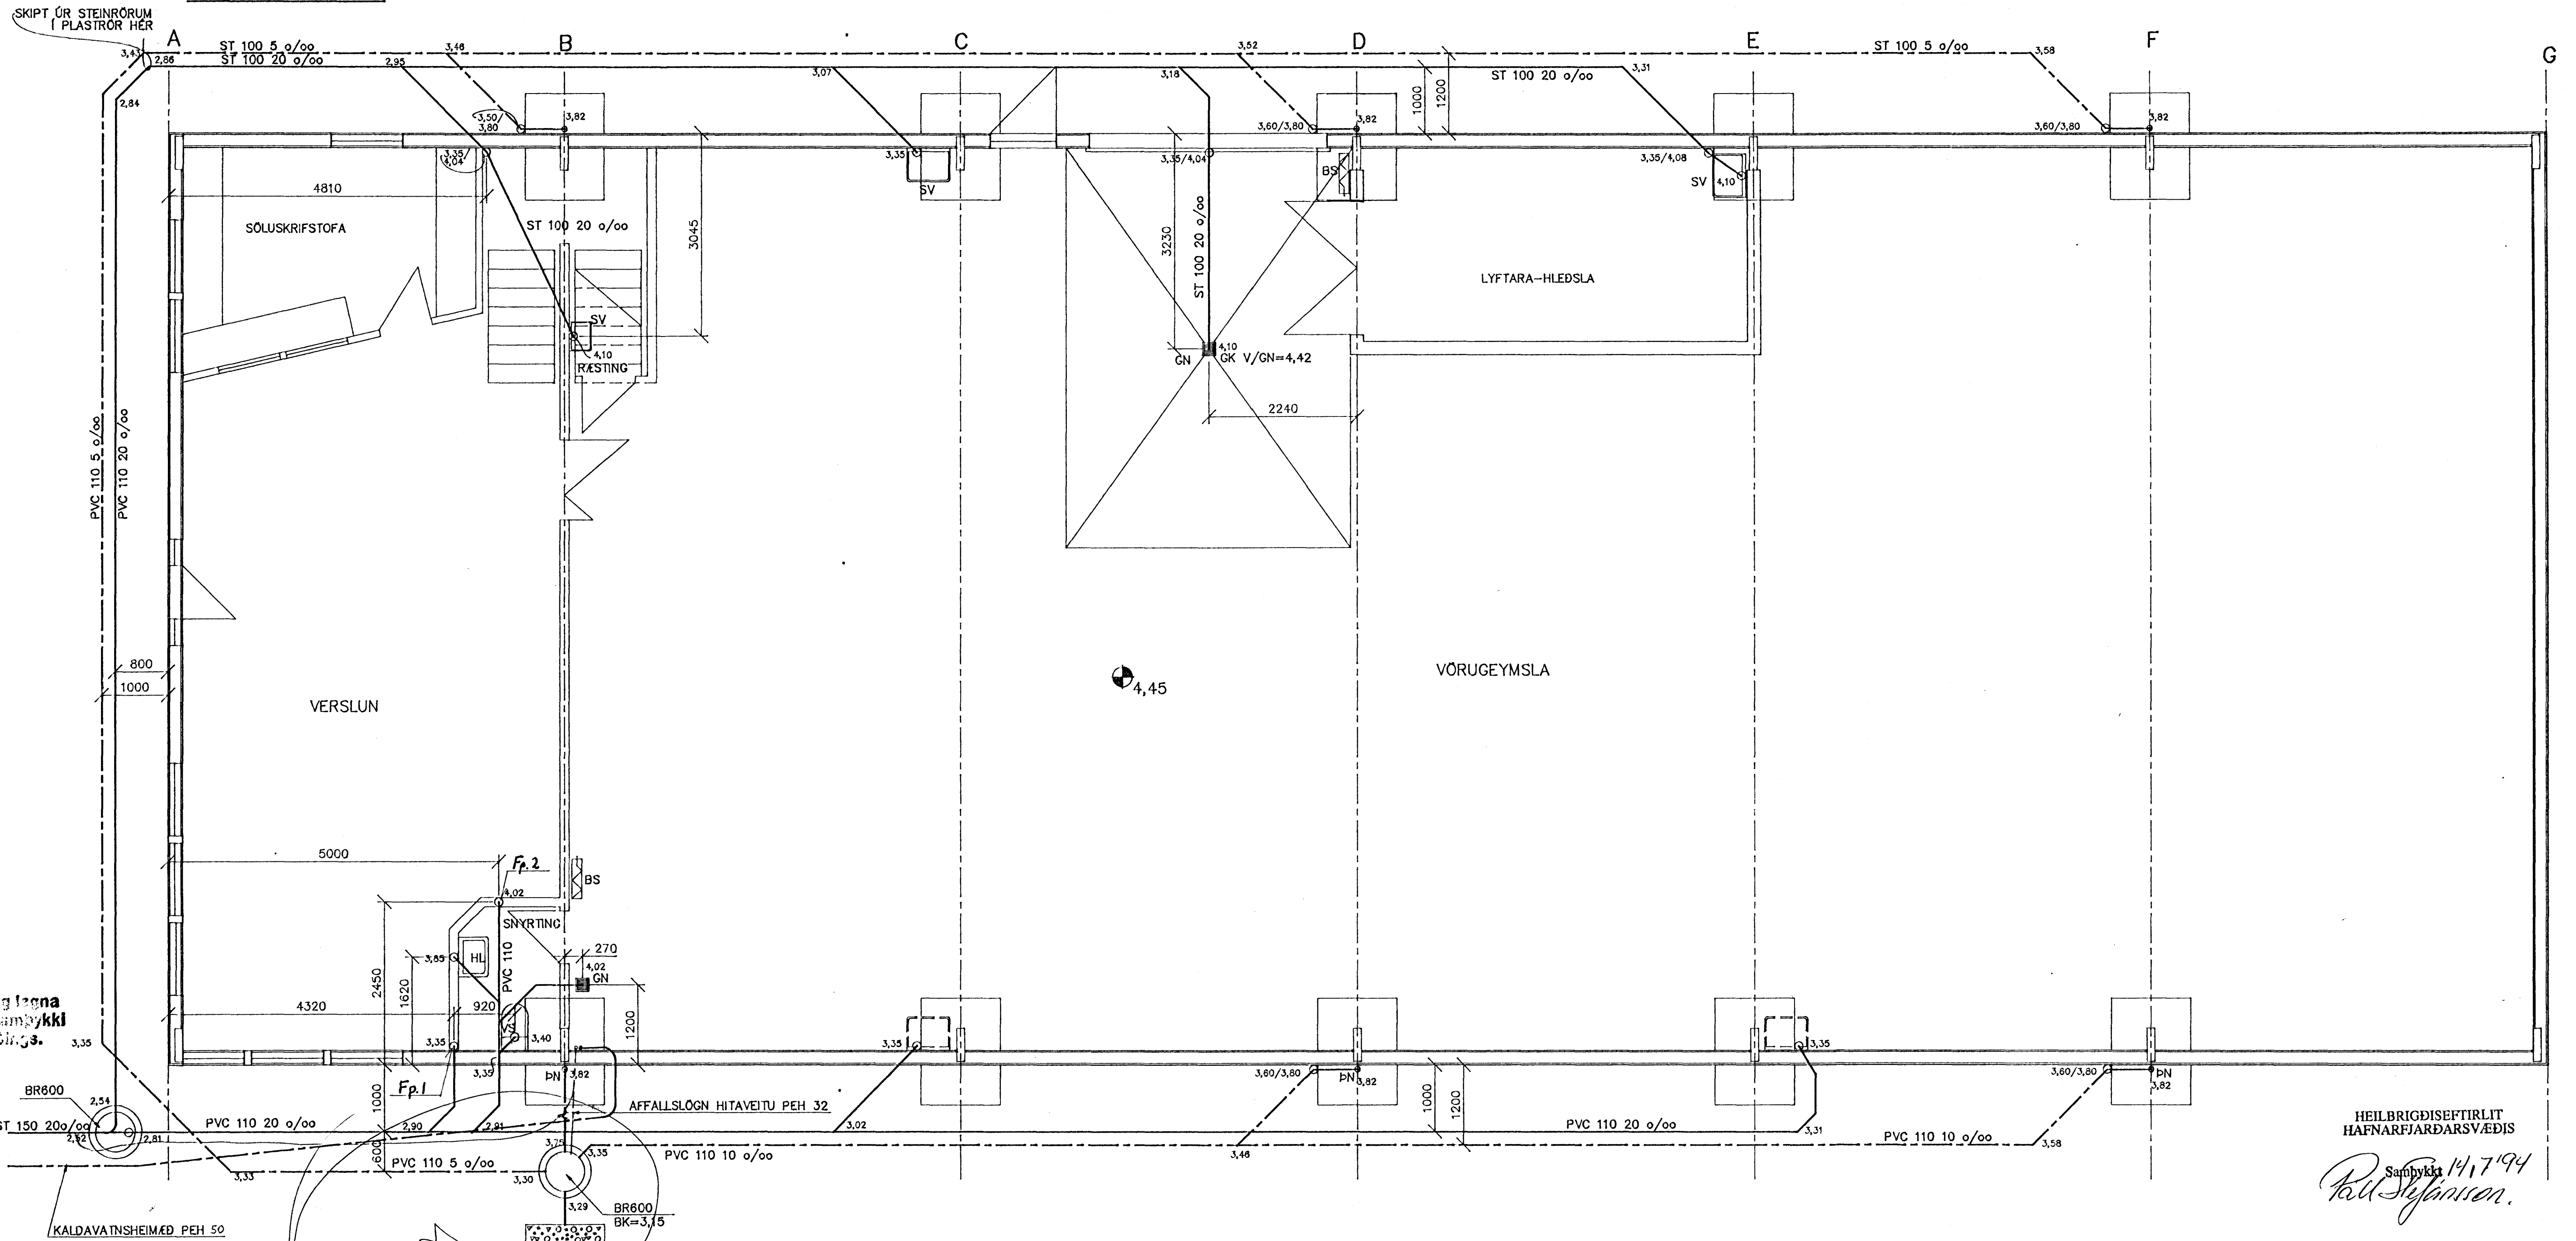

Áskilið, tenging lagna við götu háð samþykki bæjarverkfræðings.


HEILBRIGÐISEFTIRLIT HAFNARFJÁRDARSVÆÐIS

Samþykkt 14.7.1994
Rólf Stefánsson.

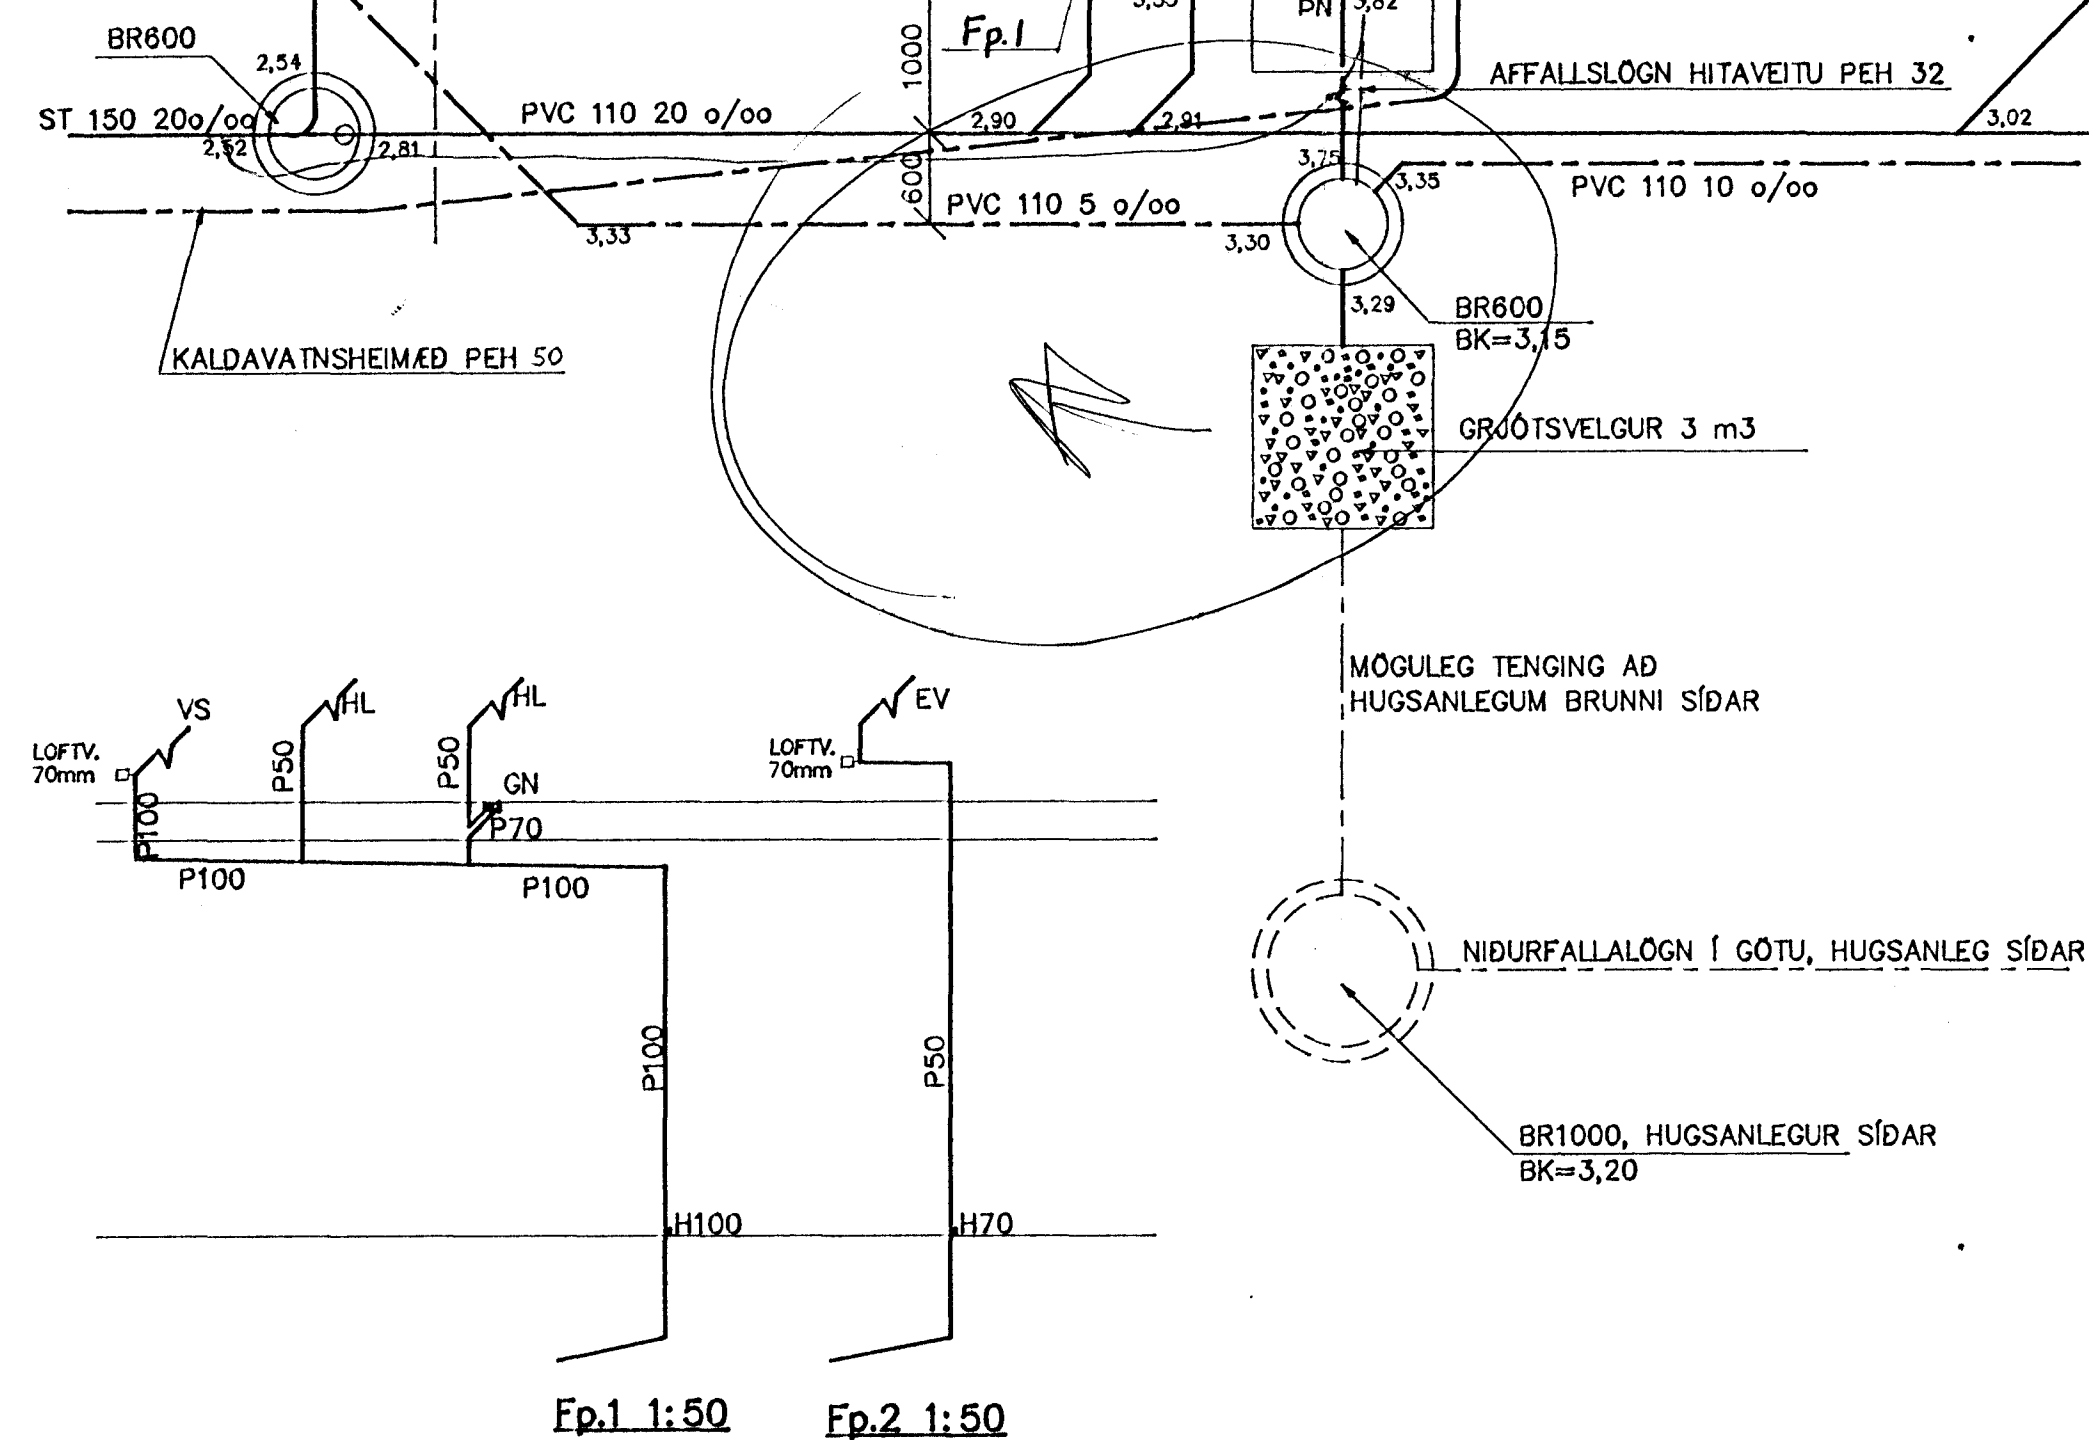


Fp.1 1:50 Fp.2 1:50

GRUNNMYND 1:50

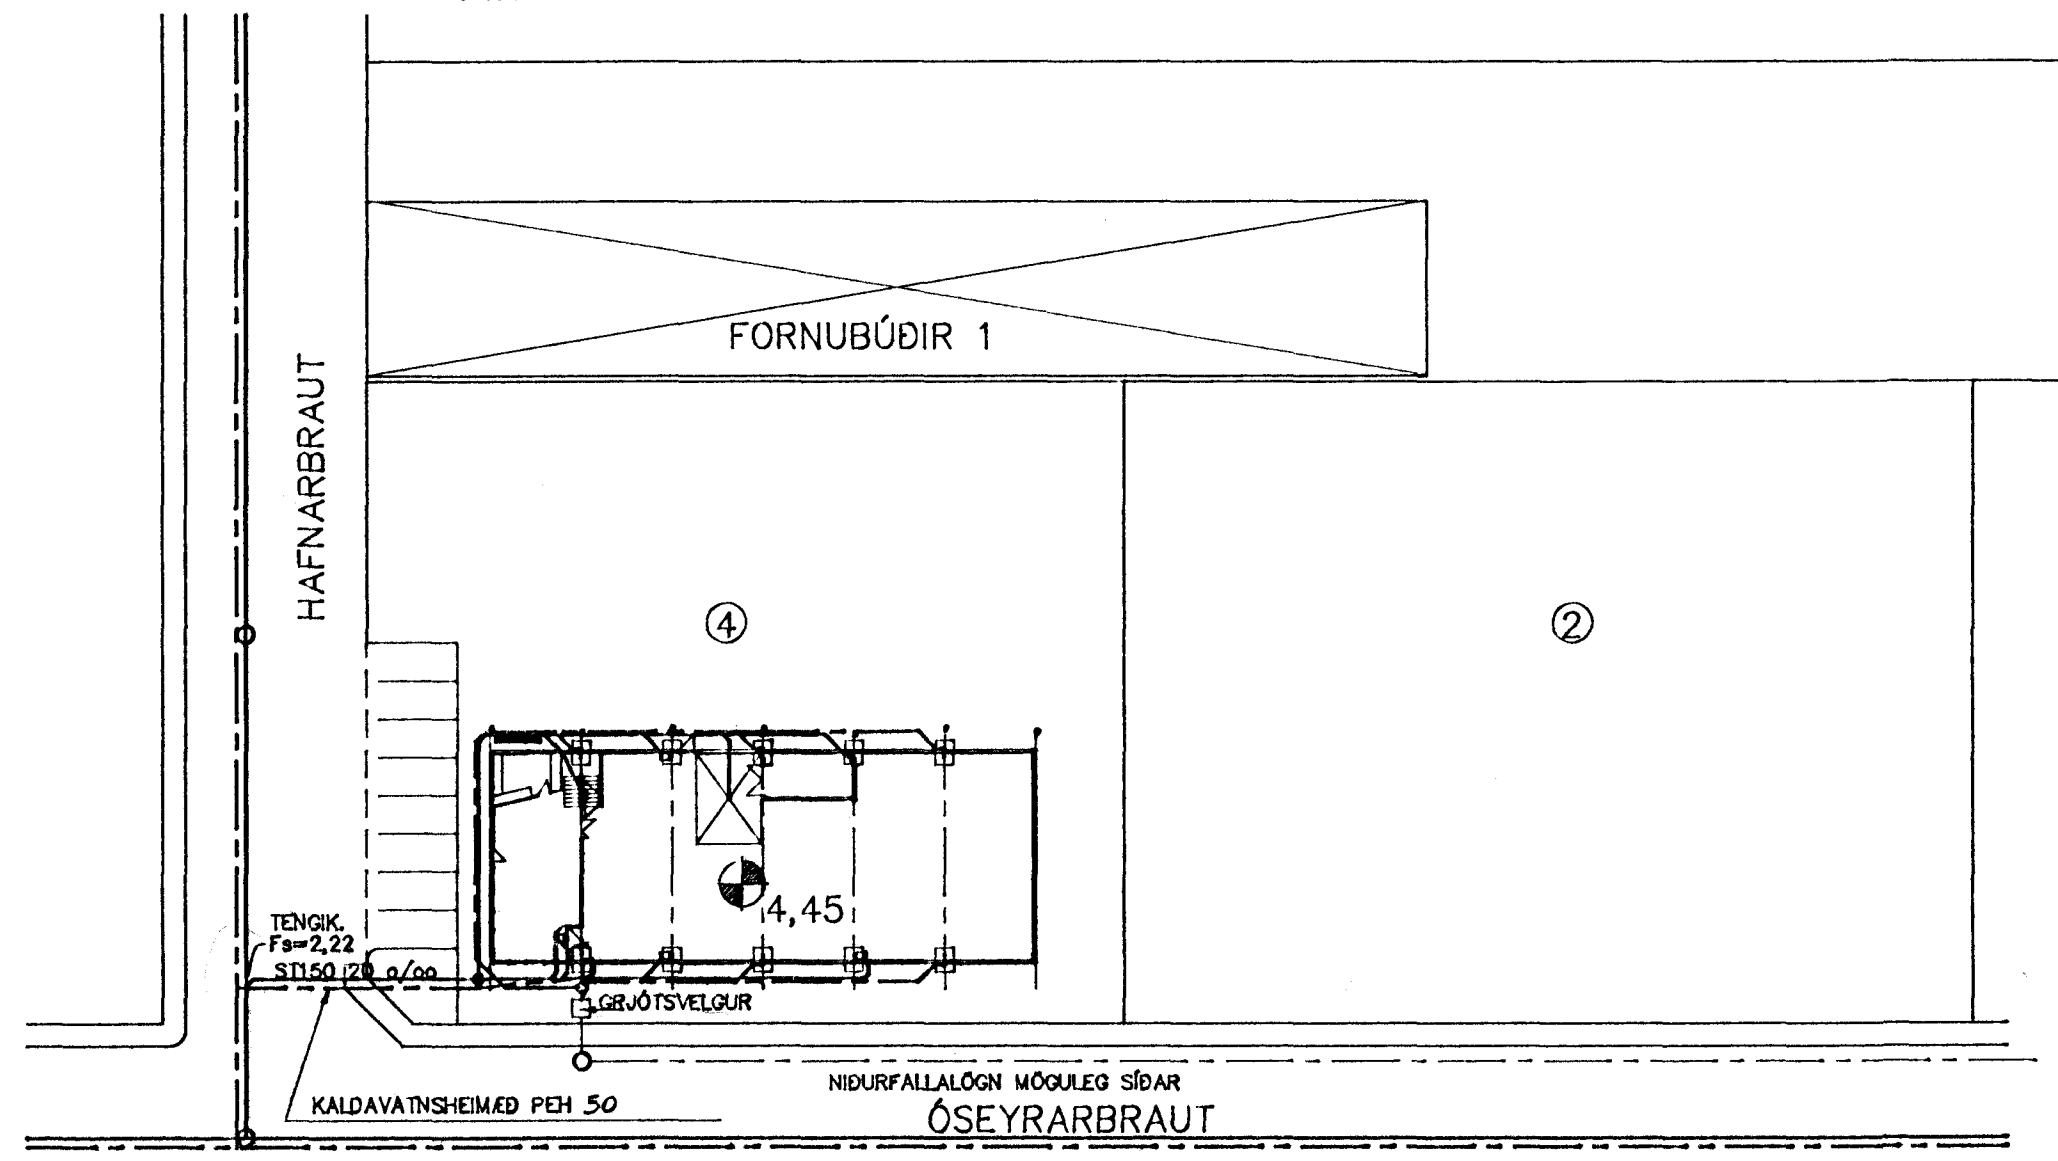

Áskilið, tenging lagna við götu háð samþykki bæjarverkfræðings.

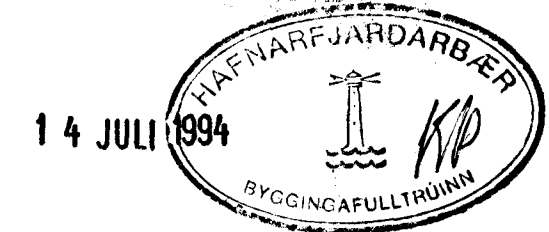

SKÝRINGAR

ÁÐUR EN VINNA HEFST VIÐ LAGNIR Í GRUNNI, SKAL GANGA ÚR SKUGGA UM AD HÆÐ Á SKOLPRÓRI ÞAR SEM TENGJA SKAL HEIMÆÐ VIÐ LÖGN Í GOTU SÉ Í SAMRÆMI VIÐ ÞAD SEM REIKNAD ER MED.

ALLT EFNI OG VINNA SÉ Í SAMRÆMI VIÐ VIÐEIANDI REGLUGERDIR

ÖSEYRARBRAUT 4, HAFNARFIRÐI		HITA- OG ÞRIFALAGNIR LAGNIR Í GRUNNI	
	Hannab: BG Mök: 1:50 Dag: 20.06.94	Teiknab: BG Samþykkt: Björn Stefánsson	Yfirskil: Nr: 9423-L01-A