

GRUNNMYND MKV. 1:200

SJÁ SÉRTEIKNINGU

3

5

7

9

MALBIK TENGIST-STEVPTU YFIRBORDI
BAKLÓÐAR MALBIKA SKAL YFIR SKUÐ
EFTIR AÐ NÝ FRÆNNISLI-SLÖGN
HEFUR VERIÐ LÖGD ÞAR SEM NY
ER STEYPT. BREIDD CA. 1M

INNKEYRSLA UM SLUND AÐ BAKLÓÐ
BREIDD 4.80M, LENGD CA. 15M


SKÝRINGAR:

1. ALLAR HÆÐARTÖLUR ERU Í HÆÐAHEFNI HAFNARFIRÐI BÚÐAR
2. NIÐURFALLAKÓTAR ERU HÆÐIR Á MALBIKS YFIRBORDI
VIÐ RÍST. RÍSTIN SE 2 CM LIEGRI.
3. AÐRIR KÓTAR ERU ENDANLEGT MALBIKS YFIRBORD.
4. LAGNIR, SJÁ TEIKNINGAR NR. 106.2.

STAÐSETNING NIÐURFALLA OG LAGNA
EFTIR AÐ LAGNAVINNU LAUK.
EINNI ERU SÝNDAR AÐRAR LAGNIR,
SEM KOMU Í LJÓS VIÐ UPPGRÖFTINN. *Jul 85*

KEMUR Í STAÐ TEIKNINGAR NR. 3 JÚNÍ 83. *HP*

ÓSEYRARBRAUT 5-7 HAFNARFIRÐI	HAFNARFIRÐI NOV. 1983
MALBIKUNFORLÓÐAR	TEIKNING NR. 1
HÆÐARLINUR, NIÐURFÖLL	REIKNVÁR TEIKN. S.P.
VERKFRÆÐISTOFA HALLDÓRS HANNESSONAR REYKJAVÍKURVEGI 60 HAFNARFIRÐI 5-1655	

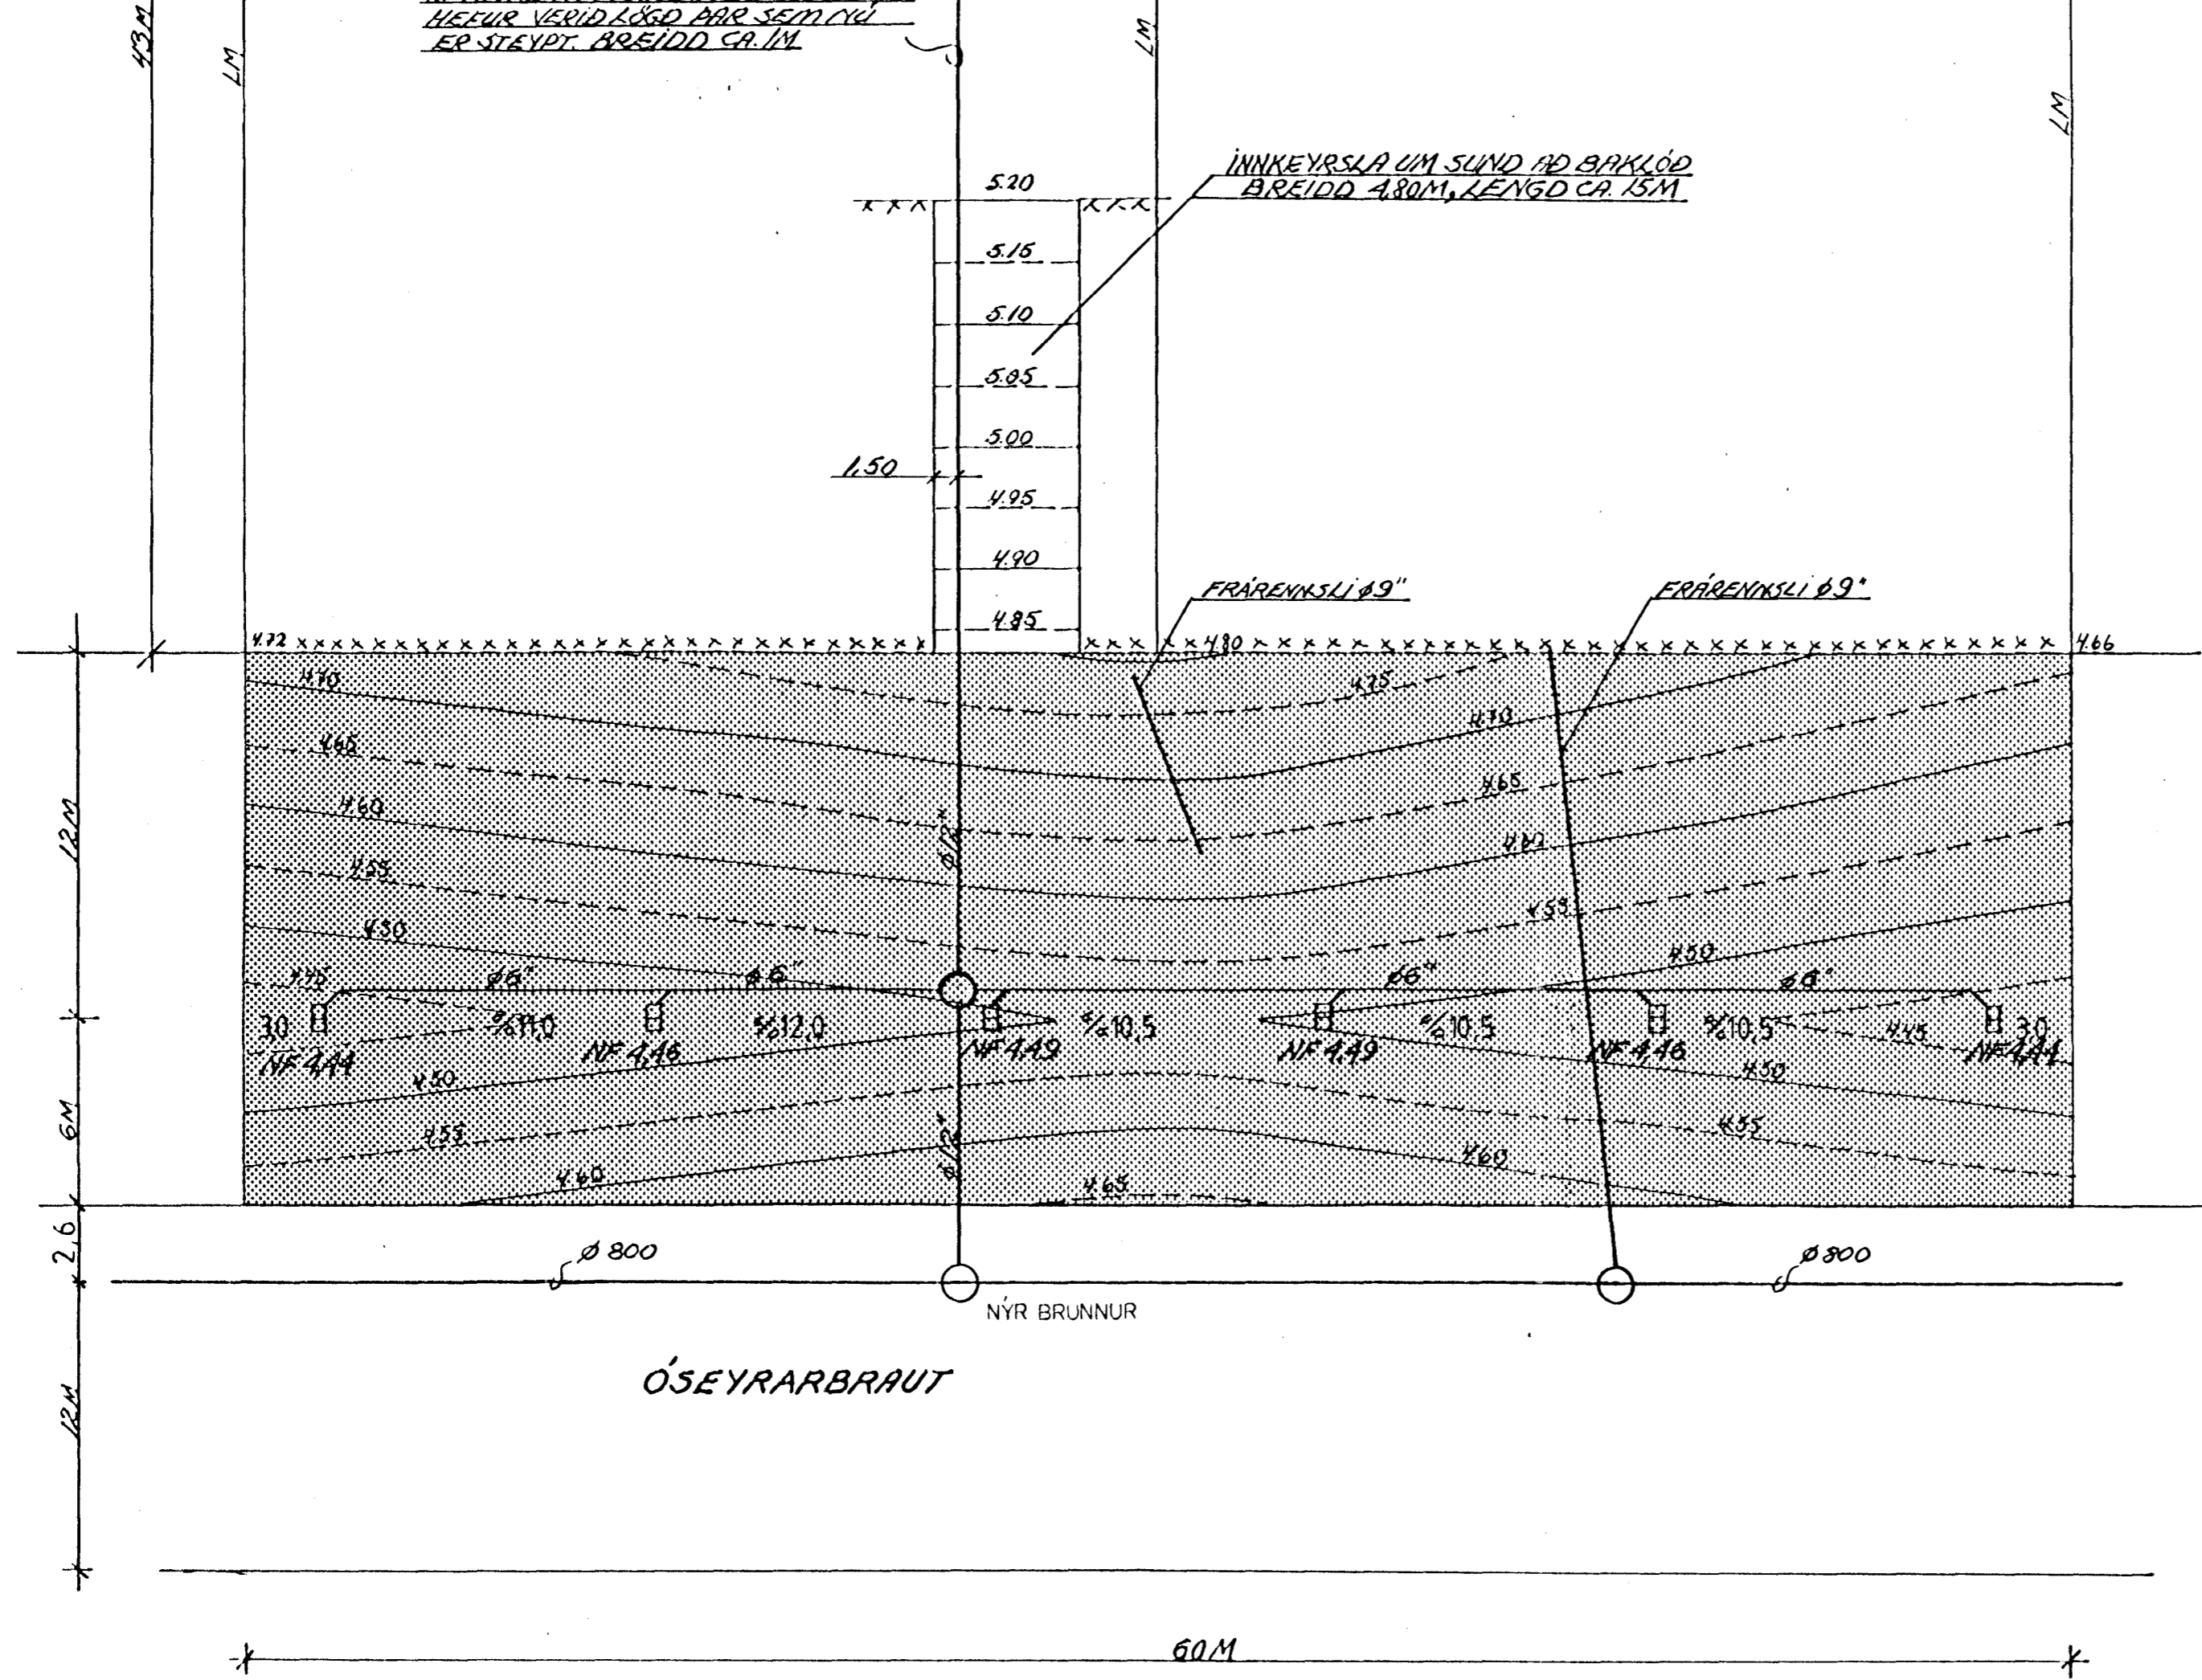

ÓSEYRARBRAUT

NÝR BRUNNUR

60M