


Húsvéita nr. 2729 Teikning nr. 1986  
 Samþykkt þ. 28-10-1981  
 Í. h. RÁFVEITU HAFNARÉJARDAR  
*Jóns Guverðsson*  
 Eftirlitsmaður rálagna

Laufók samþykkt 28.10.1981  
 Í. h. RÁFVEITU HAFNARÉJARDAR  
*Piðbert Guðstígnsson*

Af vöðsinnihöfum sökkla jarðnum  
 Bad og sturtubolni  
 0 5/8" 3x1.5"

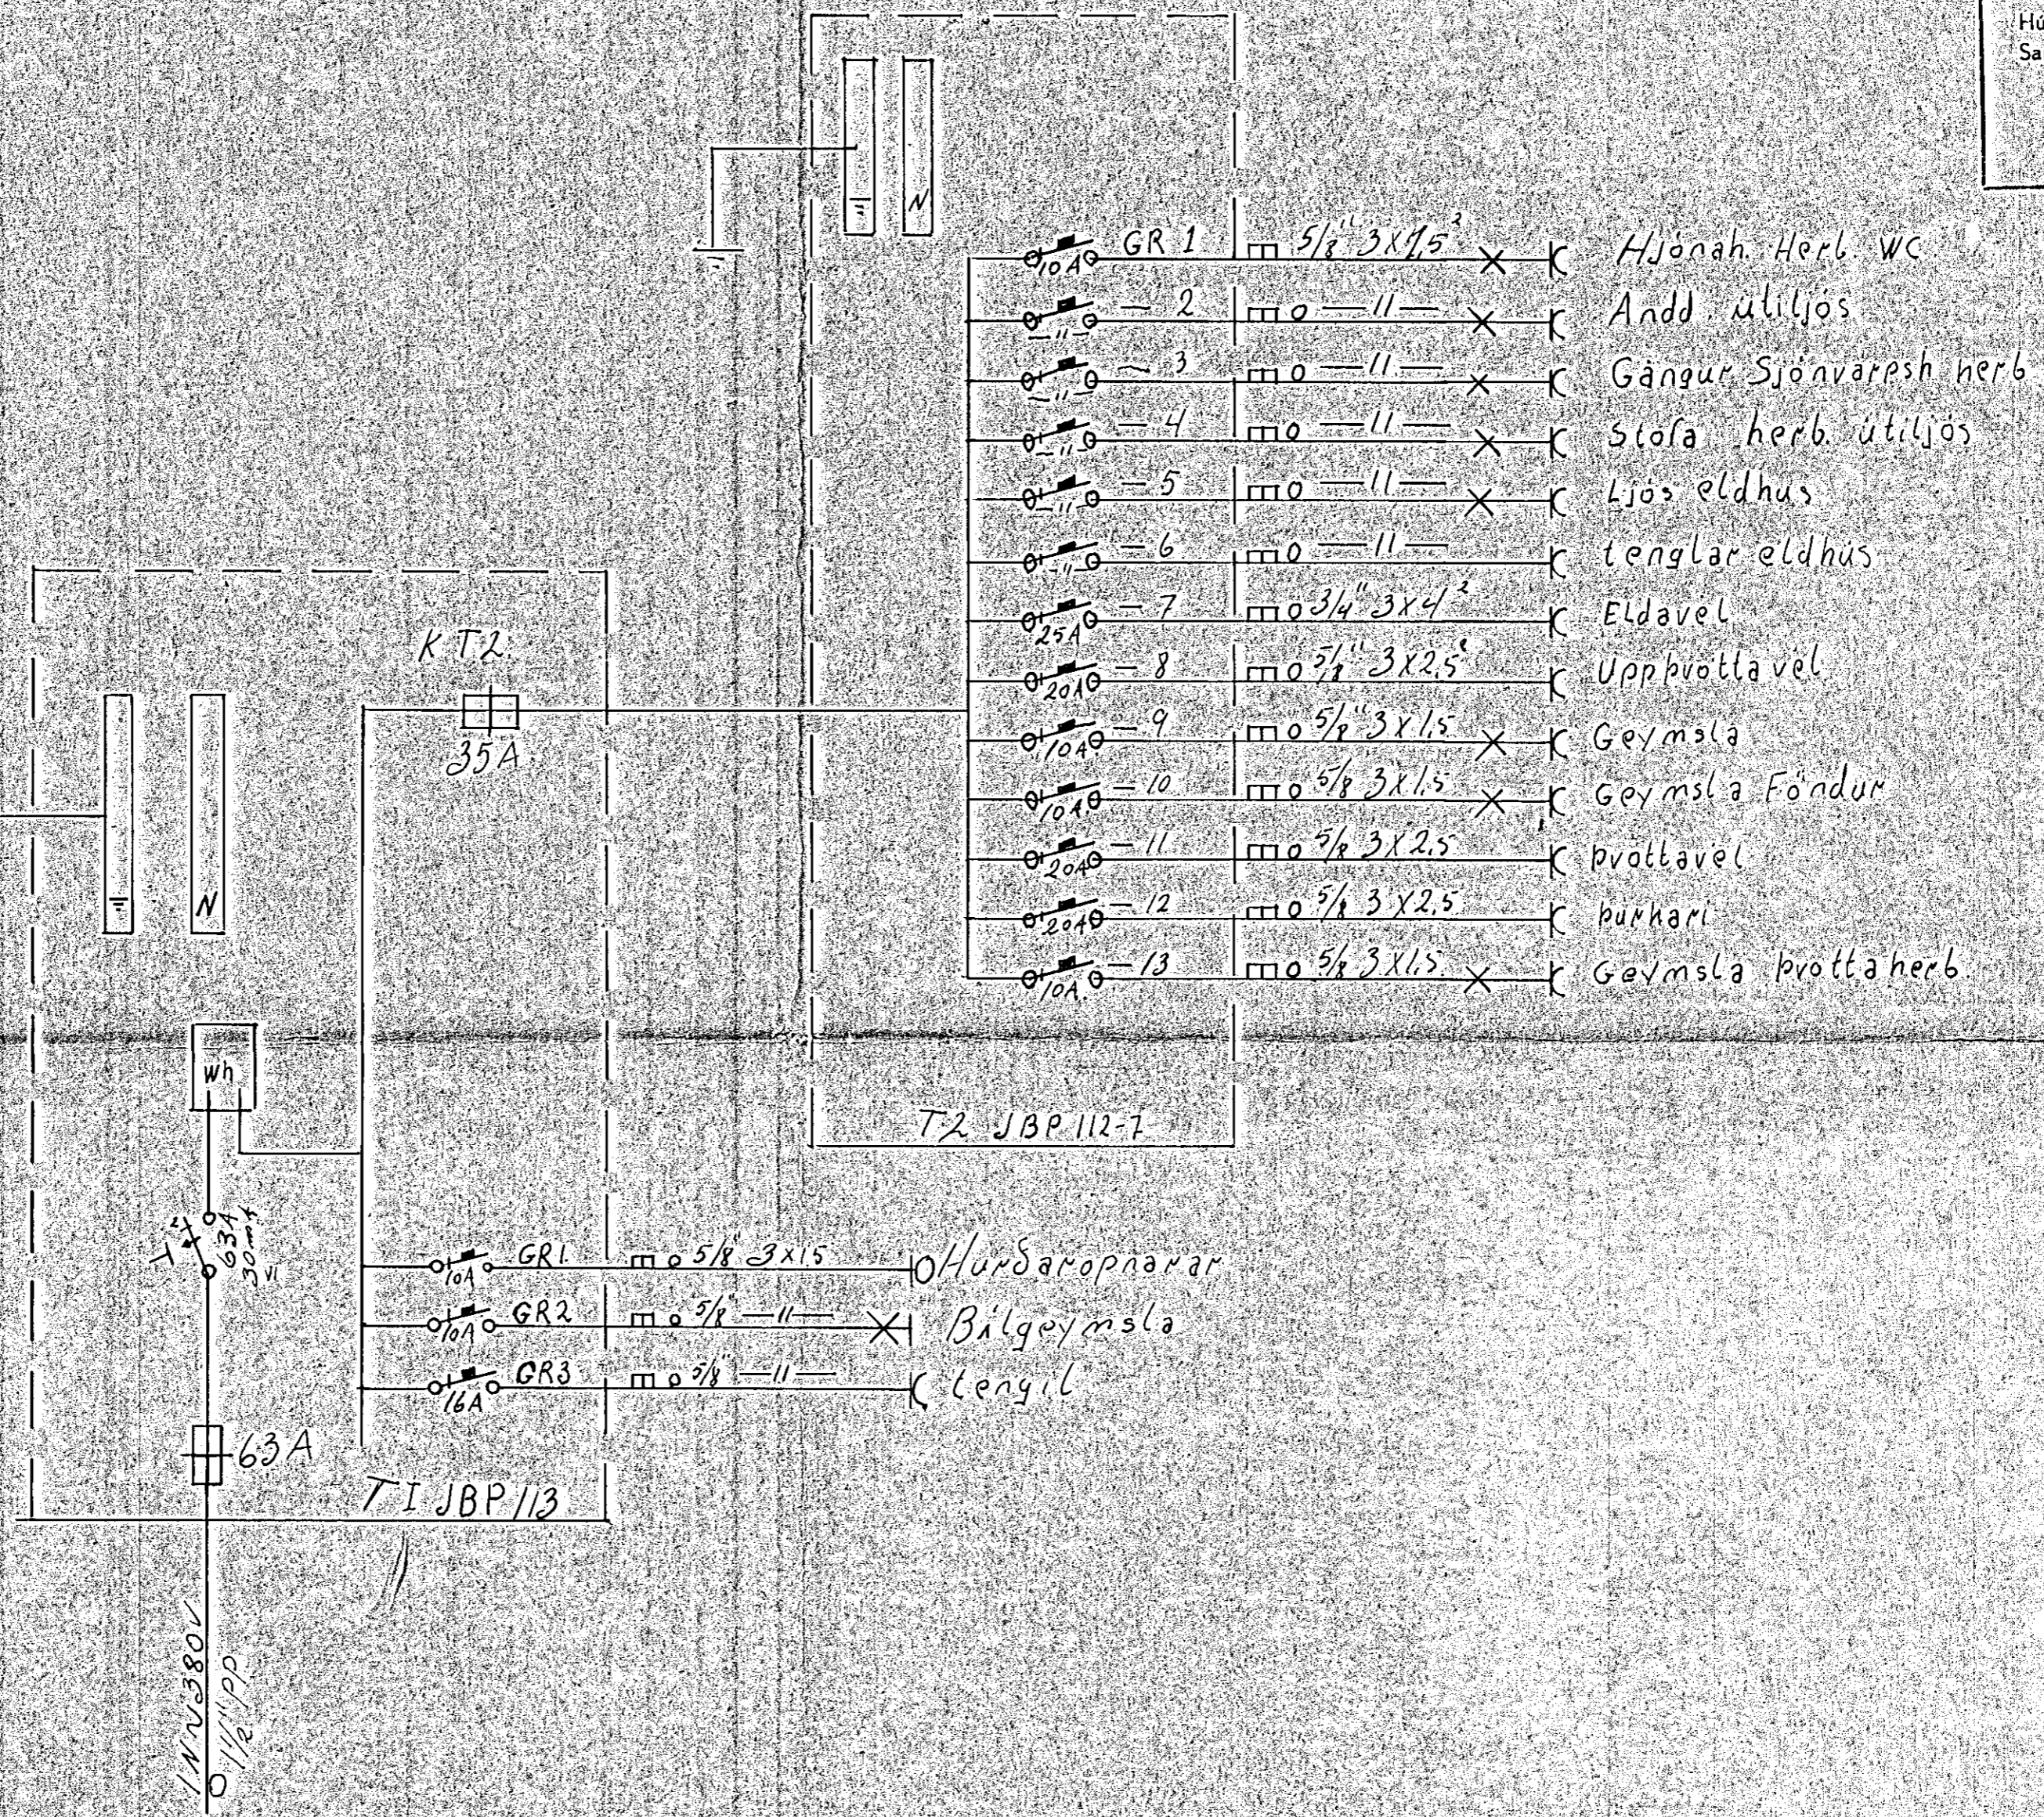

Teiknað af <i>Björn I. H.</i>	FAGRIHVAMMUR 3	Mkv.
	Nafn <i>Björn I. Hilmarsson</i>	Dags. 13/10.81
		Samp.