


Húsvéita nr. *1666* Teikning nr. *1881*
 Samþykkt þ. *15.8.1980*
 í h. RAÞVEITU HAFNARFIJARDAR
Albert Hústinnsson
 Eftirlitsmaður rannagna

Innátök samþykkt *14.8.1980*
 í h. RAÞVEITU HAFNARFIJARDAR
Albert Hústinnsson

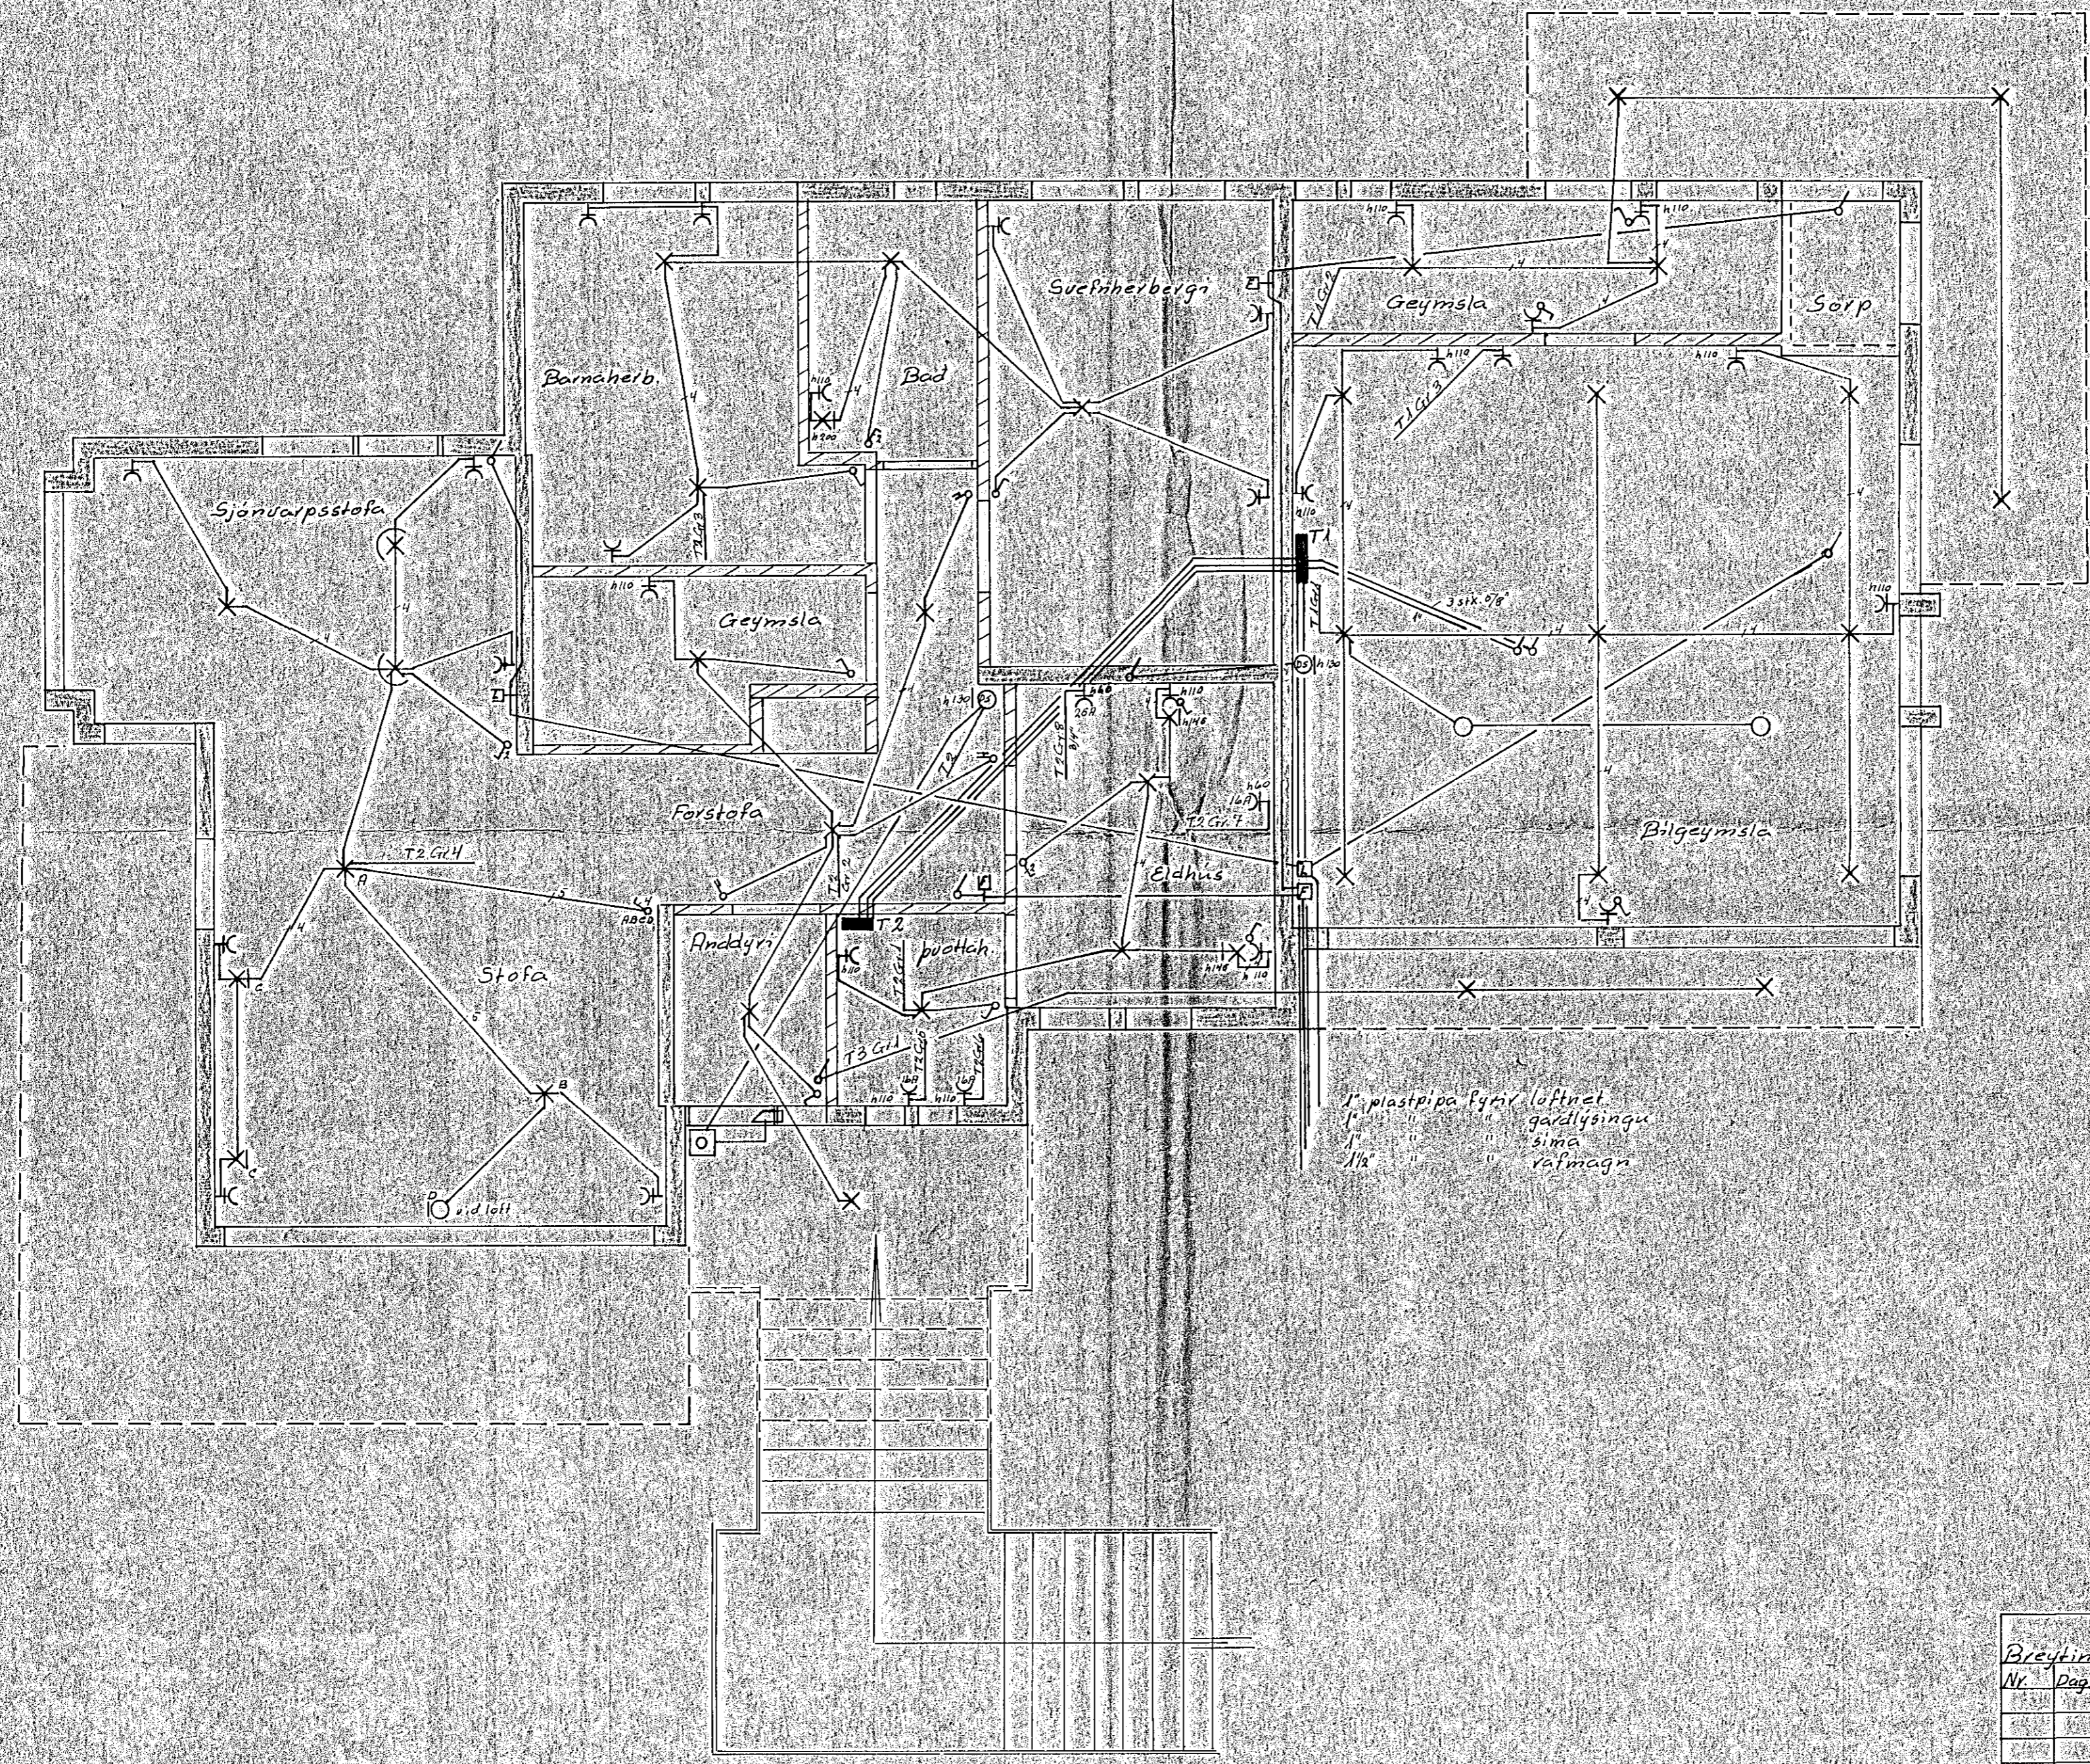

Breytingar	Albert Hústinnsson	S. 50785
Nr. Þags. Nafn	Jens Guðrason	S. 52829
	Fagruhvammur 4	H. T. S.
	Reflagnateikning	M. 1:50
	Kjallari	Bl. 1 af 3
		Mai 1980
		A.H. S.