


SNID A-A M. 1:100

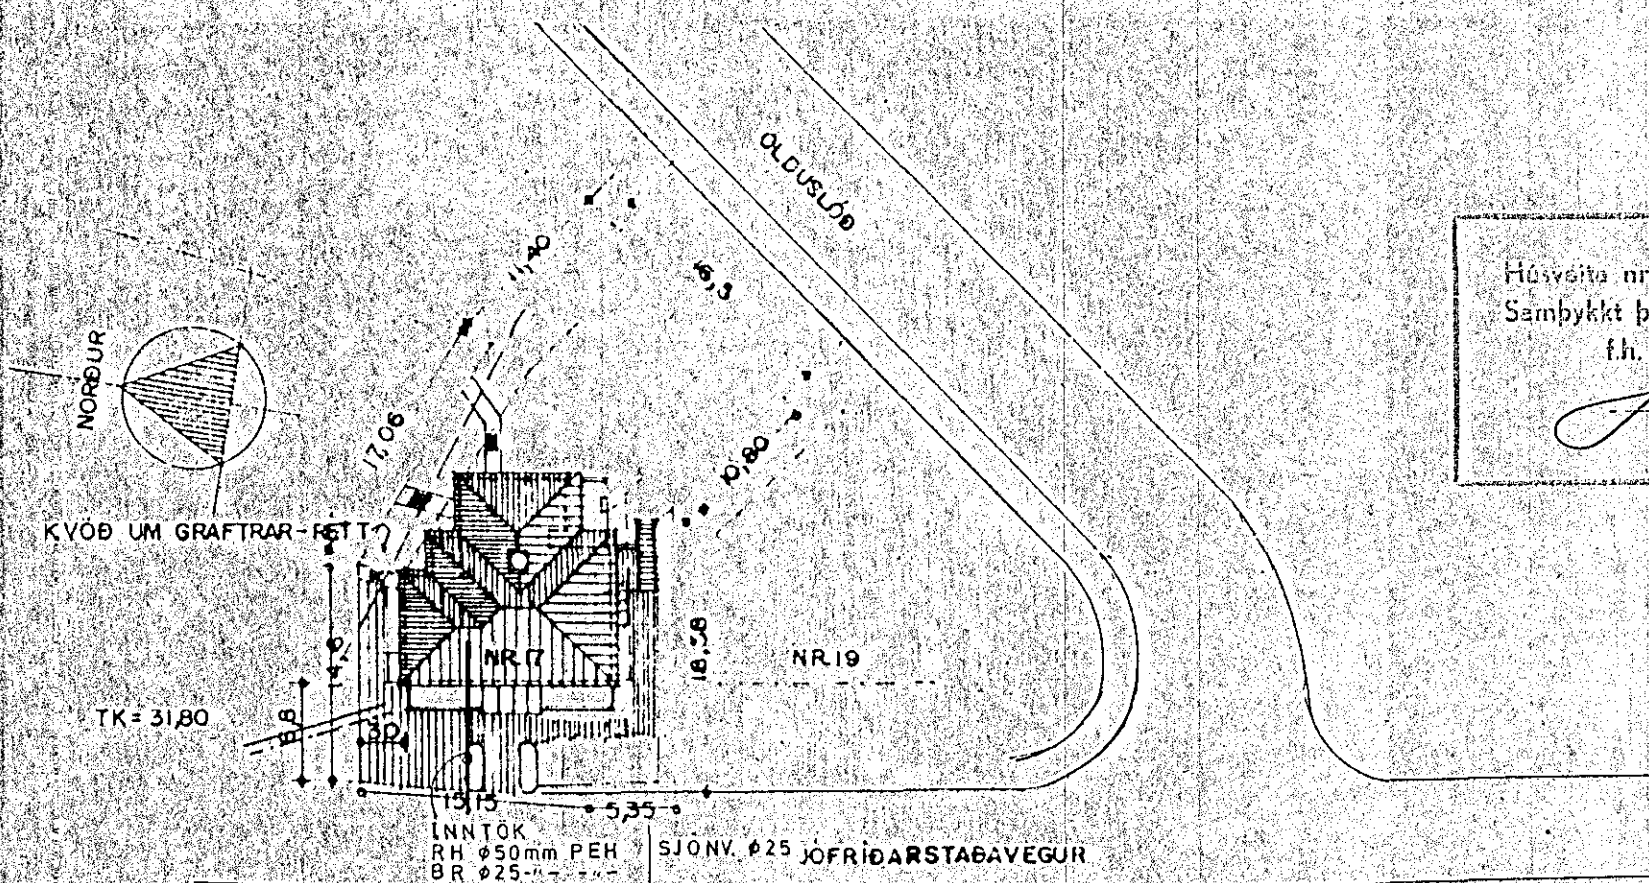

AFSTÖÐUMYND M. 1:500

Húsvéita nr. 3161 Teikning nr. 2426
 Samþykkt þ. 1.4. 1986
 f.h. RAEVEITU HAFNARFJARDAR
Jóno Guðbjörnsson
 Eftirlitamaður fallagna

Inntök samþykkt 1.14. 1986
 f.h. RAEVEITU HAFNARFJARDAR
Albent Amundsson

HÚSVEITA TENGIST A T-FASA

ALMENNAR SKÝRINGAR:

1. Pípur eru 16mm og vír 3x1,5²
 2. Heð rofa frá fullfrágengnu gólfi 100cm
 3. Heð tengla frá fullfrágengnu gólfi 15cm
 4. Heð síma- (F), loftnets- (L), hátalara- (H) og dyrásíma (D) tengla sé 15cm frá fullfrágengnu gólfi
 5. Málstraumur rófa og tengla er 10 Amper
- Fyrirnefnd atriði gilda nema annars sé getið
6. Greinar eru ekki syndar í öllum tívikum að töflu en eru þá merktar viðkomandi töflu
 7. Pípur merktar "IKS" leggist að inntakskassa síma
 8. Pípur merktar "KL" leggist að inntakskassa loftnets
 9. Jarðbinda skal pípukefji fyrir neita og kaldvatnslögn fyrir utan ystu samskeyti

2426

Dags.: JAN 1986	Hann./teikn. AA/AA	Samþ.: Vegur a.	M.kv.: 1:100 1:500	
	Yfirfarið:			
Heiti: JÓFRÍÐARSTABAVEGUR 17. HAFNARFIRÐI RAFLAGNATEIKNINGAR: SNID AFSTÖÐUMYND			Kemur í stað:	Vikur fyrir:
			Nr.: 1	
Tilvisun:	1964	Útreikn.:		