Samþykkt 7/4 19 88
VEGNA FULLNAÐARFRÁGANGS
Jens Guerlsson
f.h. Rafveitu Hafnarfjarðar

32mm LOFTNET

2 x 50 mm FYRIR
P.S. OG R.H. NÁI
ÚTFYRIR LÓÐARMÖRK

Inntök samþykkt 6.14. 1988
f.h. RAFVEITU HAFNARFJARÐAR
Albert Kristinsson

HÚSVEITA TENGIST Á R-FASA

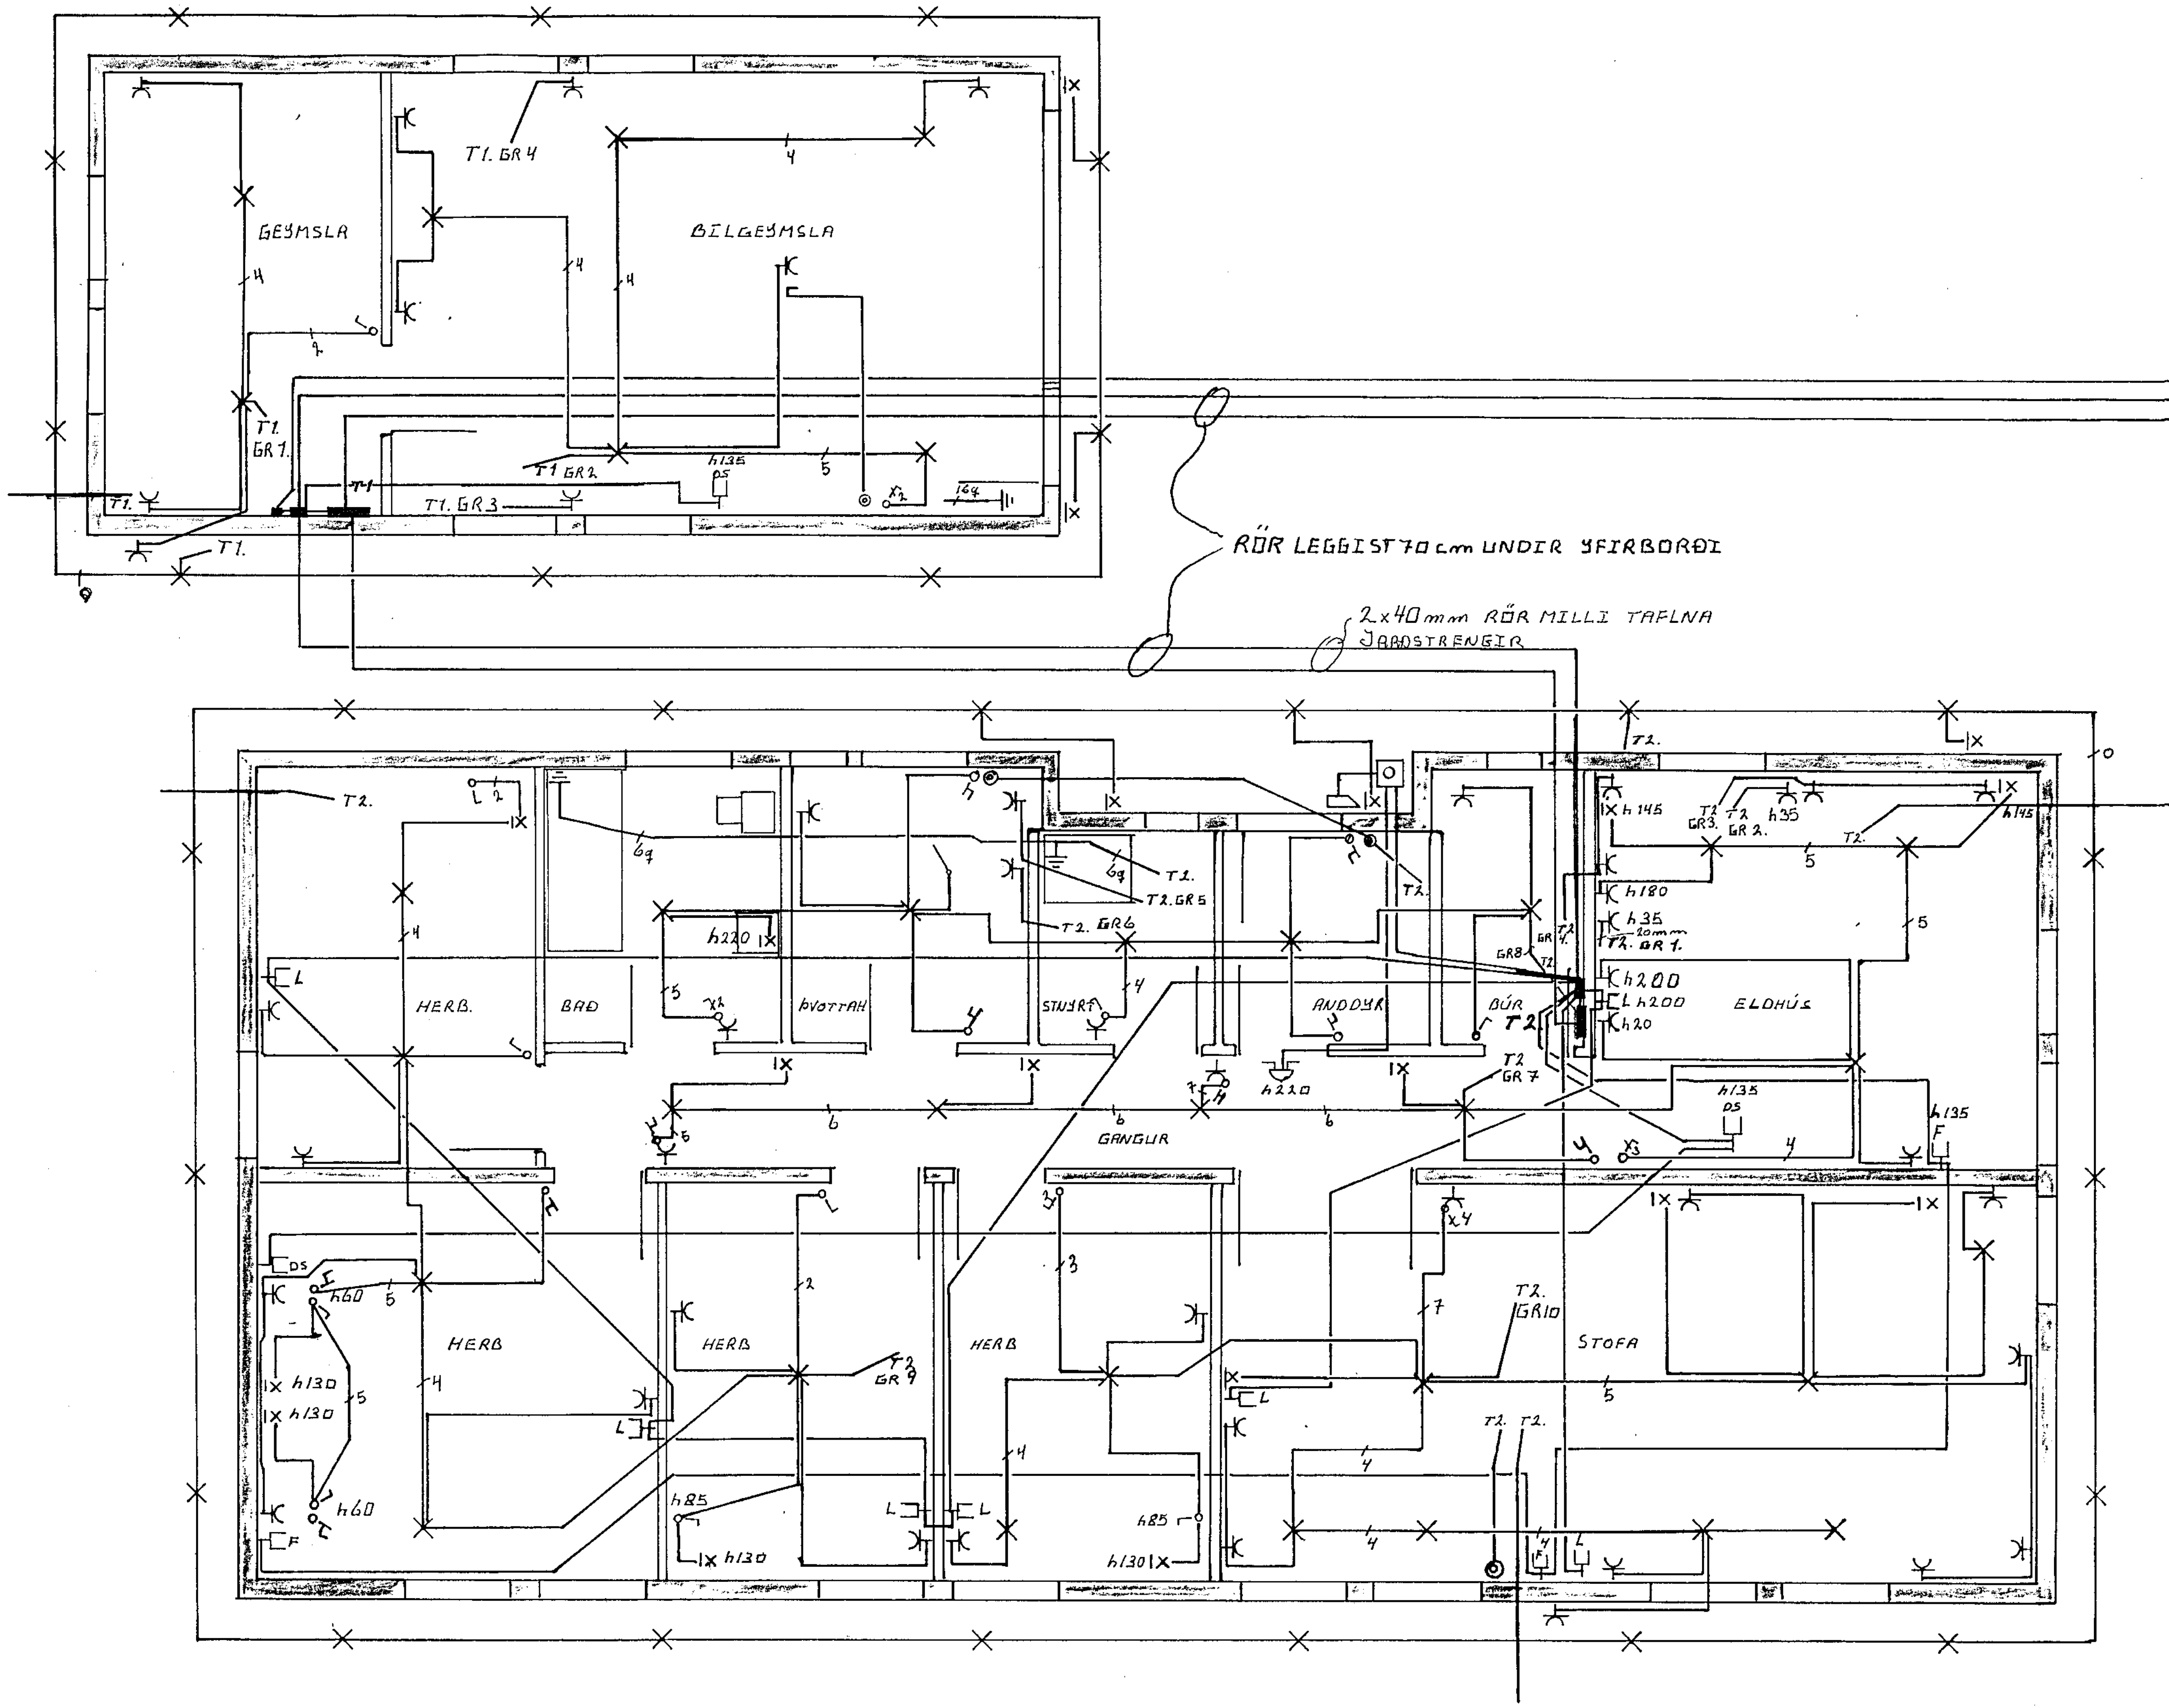

TEIKNING NR. 2557

AJ RAFVERKTAKAR		Mkv. 1:50
S 53907 - 51160 - 52253		Dags. 22-03'88
		Samp.
LYNGBERG 35	Teiknað Jónas Stefánsson	