


Ø50 RH  
 Ø30 SIMI  
 Ø25 Loftmál  
 Ø25 Gylgeymsla  
 Ø25 Auka

NEDRI HÆÐ

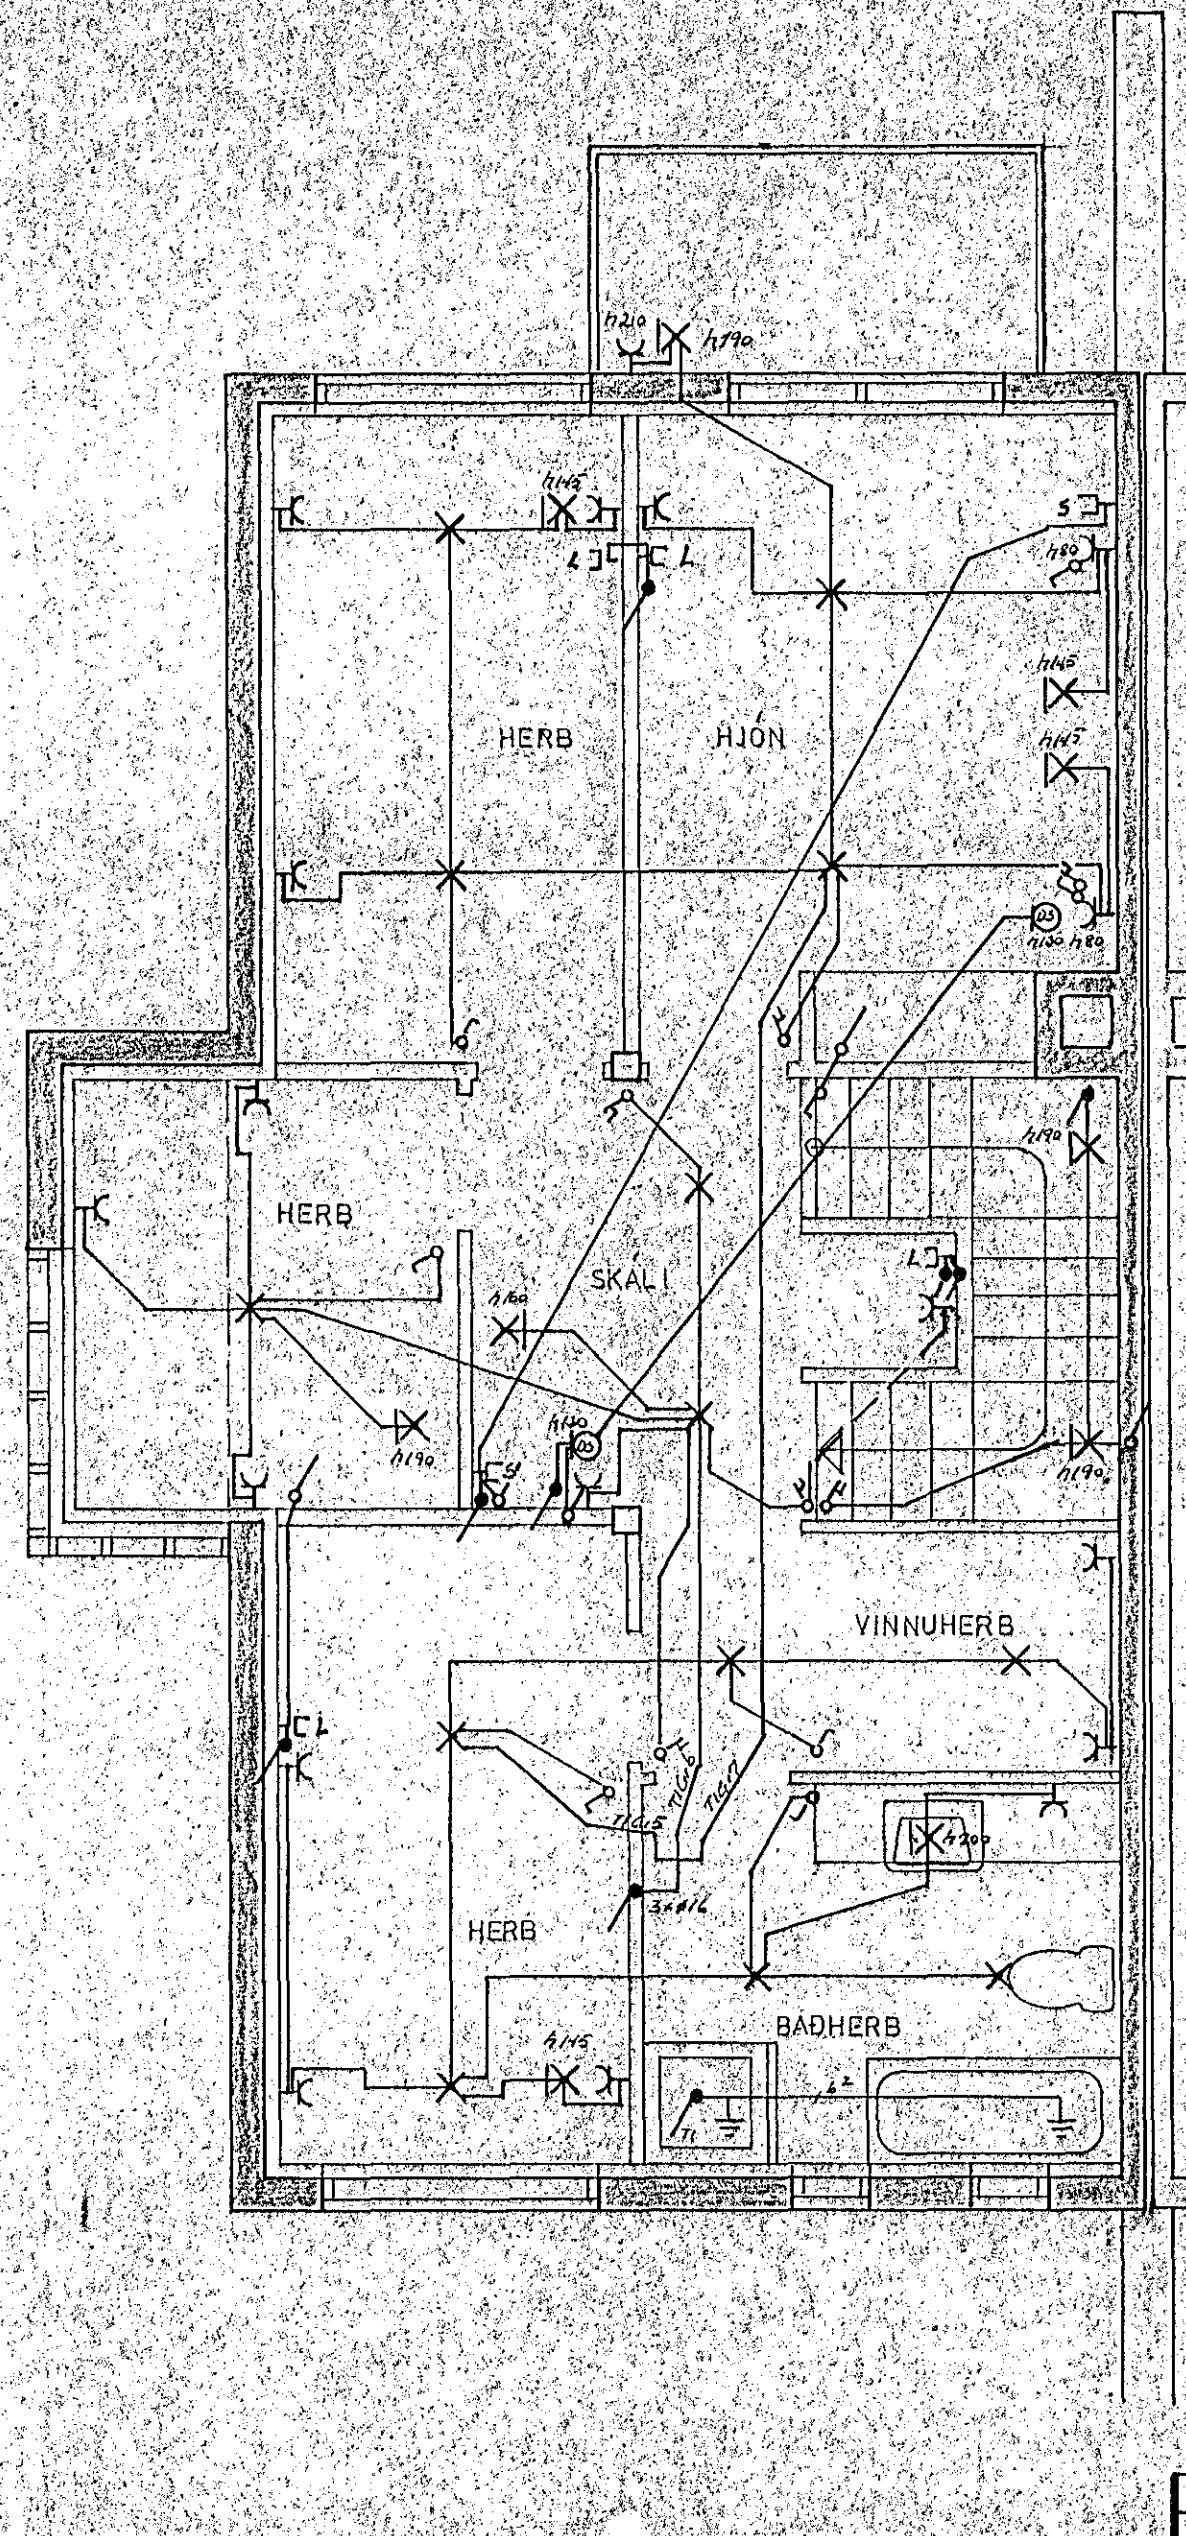

EFRI HÆÐ

Samþykkt 19/11 1989  
 VEGN FULLNÁÐARFRÁGANGS  
*Albert Þ. Kristjánsson*  
 f.h. Rafveitu Háfnarfjarðar

Inntök samþykkt 12.11. 1989  
 f.h. RAFVEITU HAFNARFJARÐAR  
*Albert Þ. Kristjánsson*

HÚSVEITA TENGIST A 3-FASA

TEIKNING NR. 2659

NR.	BREYTING	DAGS	BR.
STUÐLABERG 94 HAFNARFJÓRÐ			
RAFLOGN OG VEIKSTRÁUMS		HANNAÐ	<i>Þ.</i>
LAGNIR		TEIKNAD	<i>Þ.</i>
		DAGS	agúst 88
		BLAÐ	1 AF 2
		KVAÐI	1:50
		VERK NR.	184