


Srafmagn 60mm  
 Simi 50mm  
 Loftnet 50x100mm

Lagning náí að lóðarmörcum

Samþykkt 18-6 1992  
 VEGNA FULLNÁÐARFRÁGANGS  
*Fluss*  

Inntök samþykkt 15.16. 1992  
 L. h. RAFVEITU HAFNARFJARDAR  
 Albert Þursteinsson

HÚSVEITA TENGIST Á FASA R.

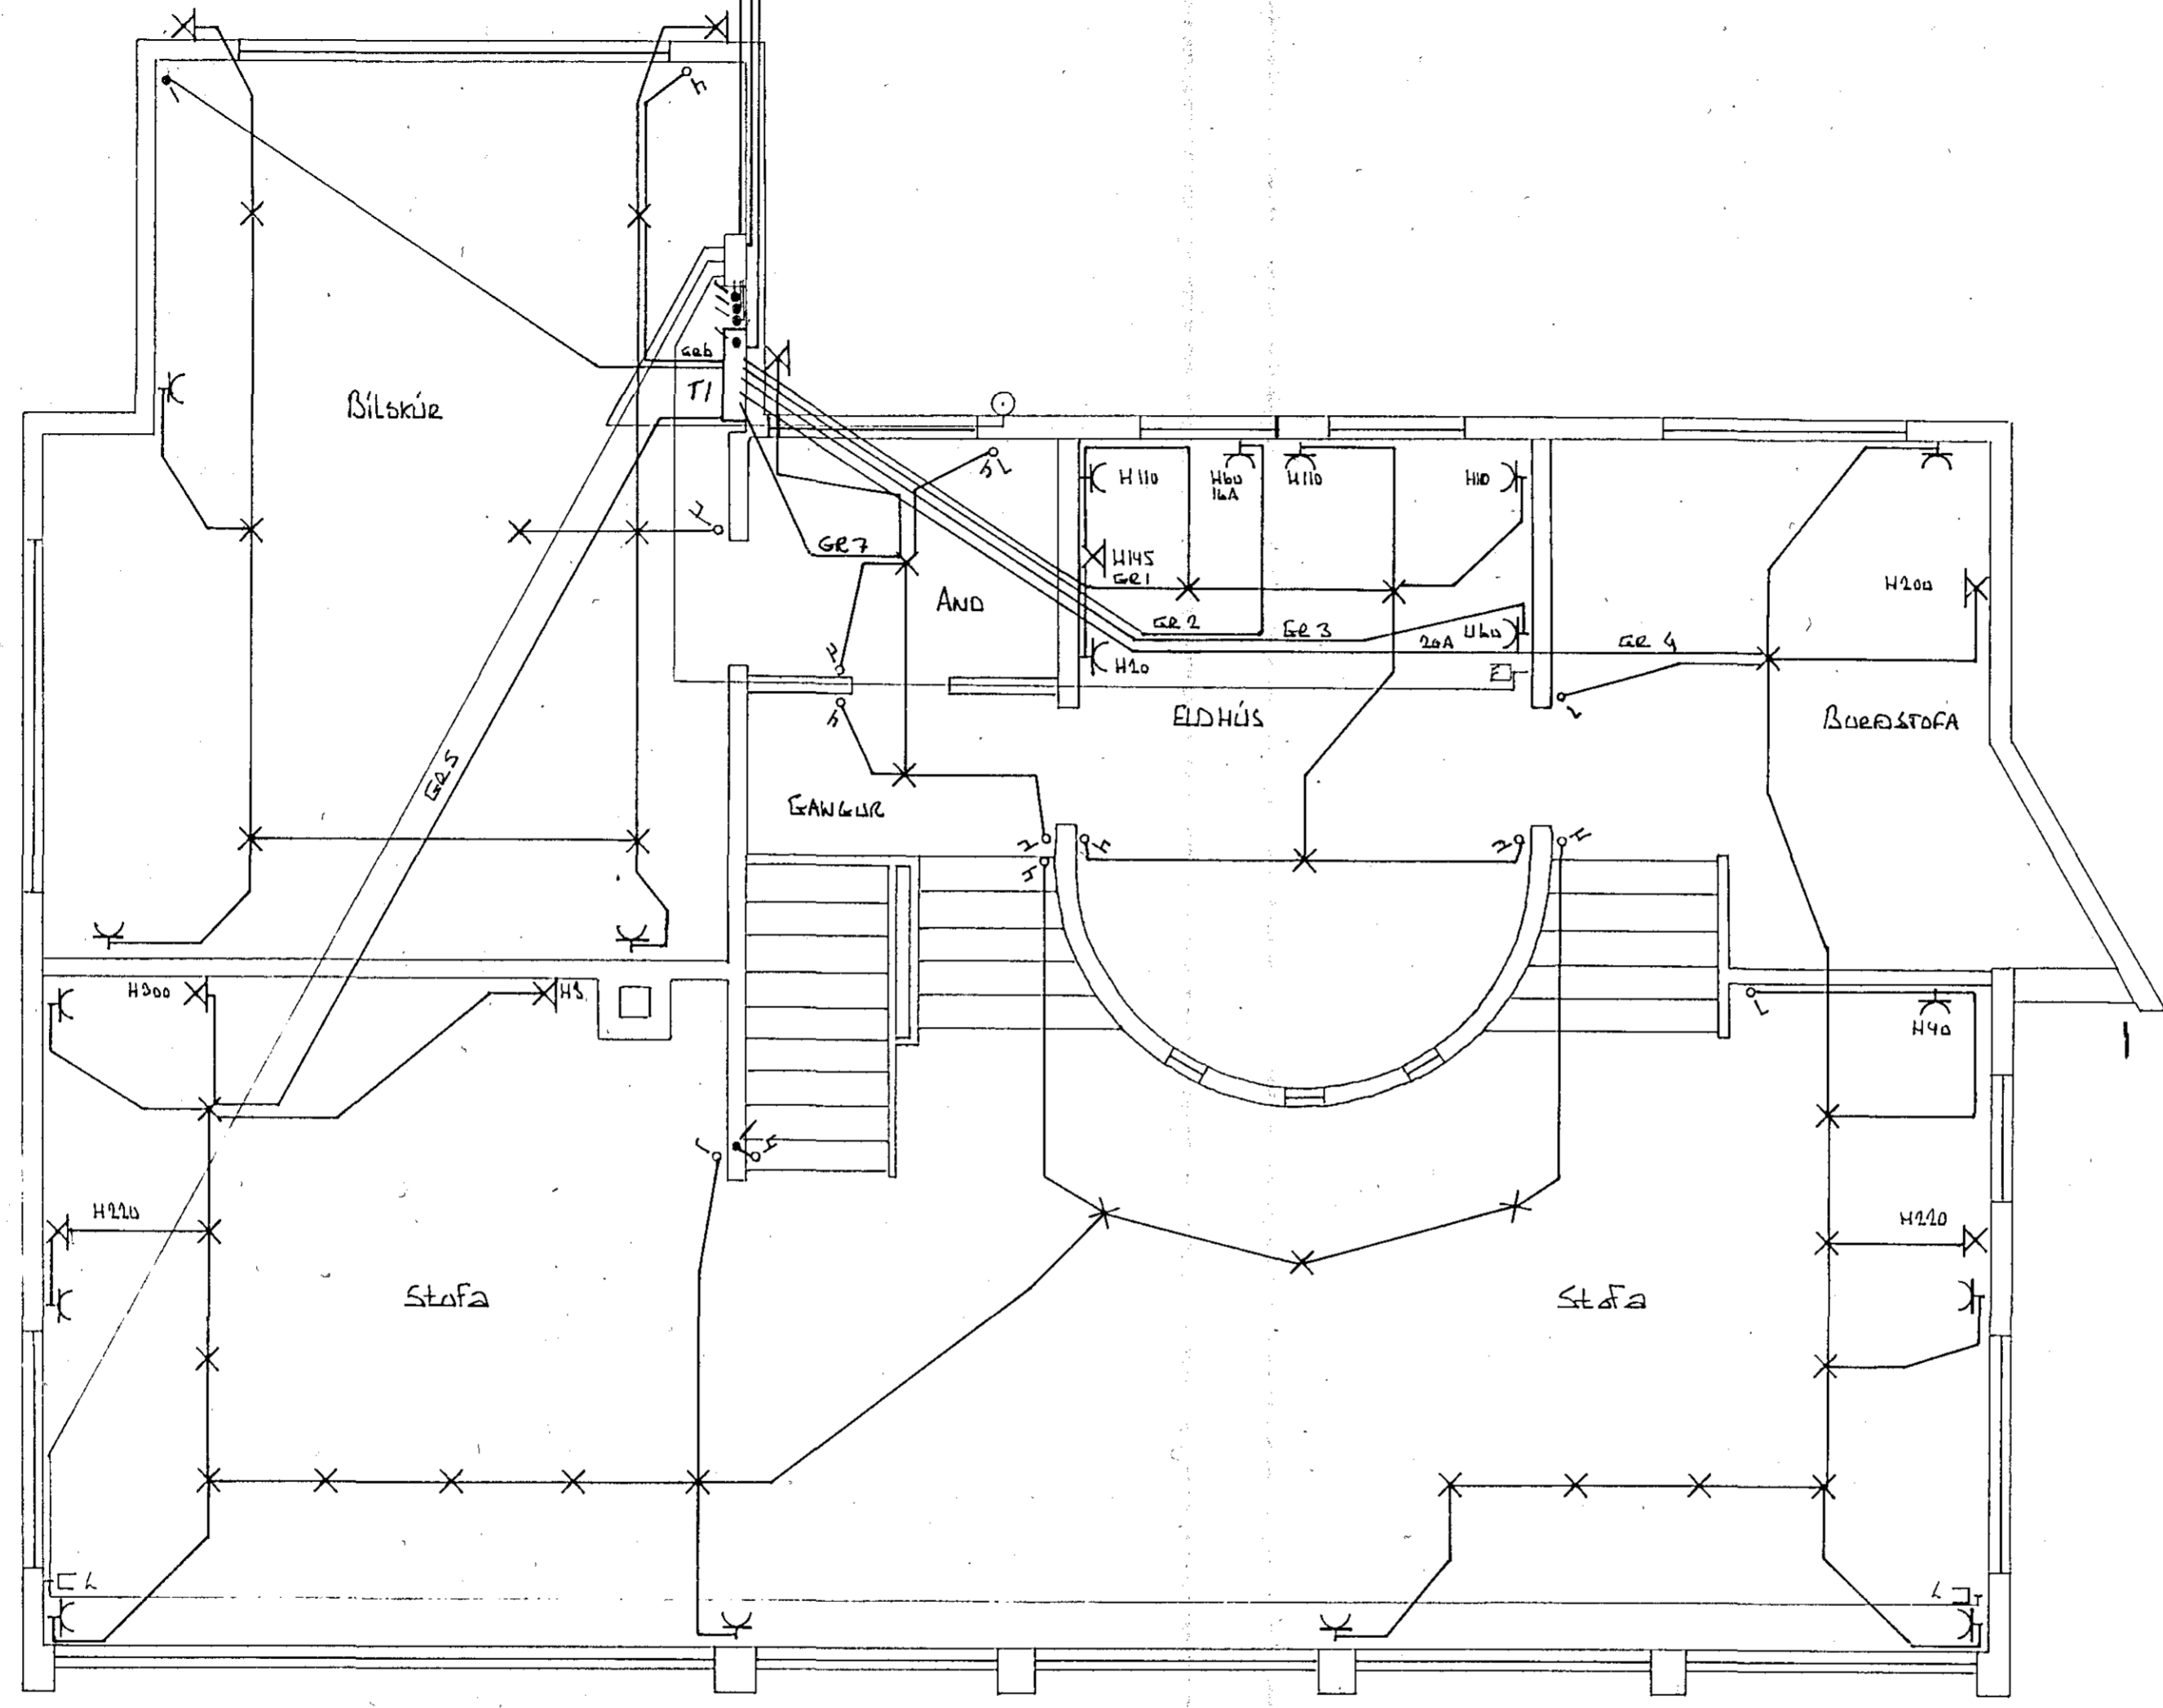

MK: 1:50

LÆKJARBERG 19	
Teikn	Aani Petursson
MAJ 92	
NÚ 96	Simi 61305 98V. 52057
Gæðingaráttindi	

TEIKNING NR 3024.