


Hjallaþraut

100kW. Þúttill

Hásvæita nr. 247, Teikning nr. 1317
Samþykkt b. 12-2, 1972
L.H. RAFVEITU HAFNARFJARÐAR
Alfred P. Pálsson
Einkiteiknastofa ríkisins

BLAÐ 2

Inntök samþykkt 17/2. 1972
L.H. RAFVEITU HAFNARFJARÐAR
Alfred P. Pálsson

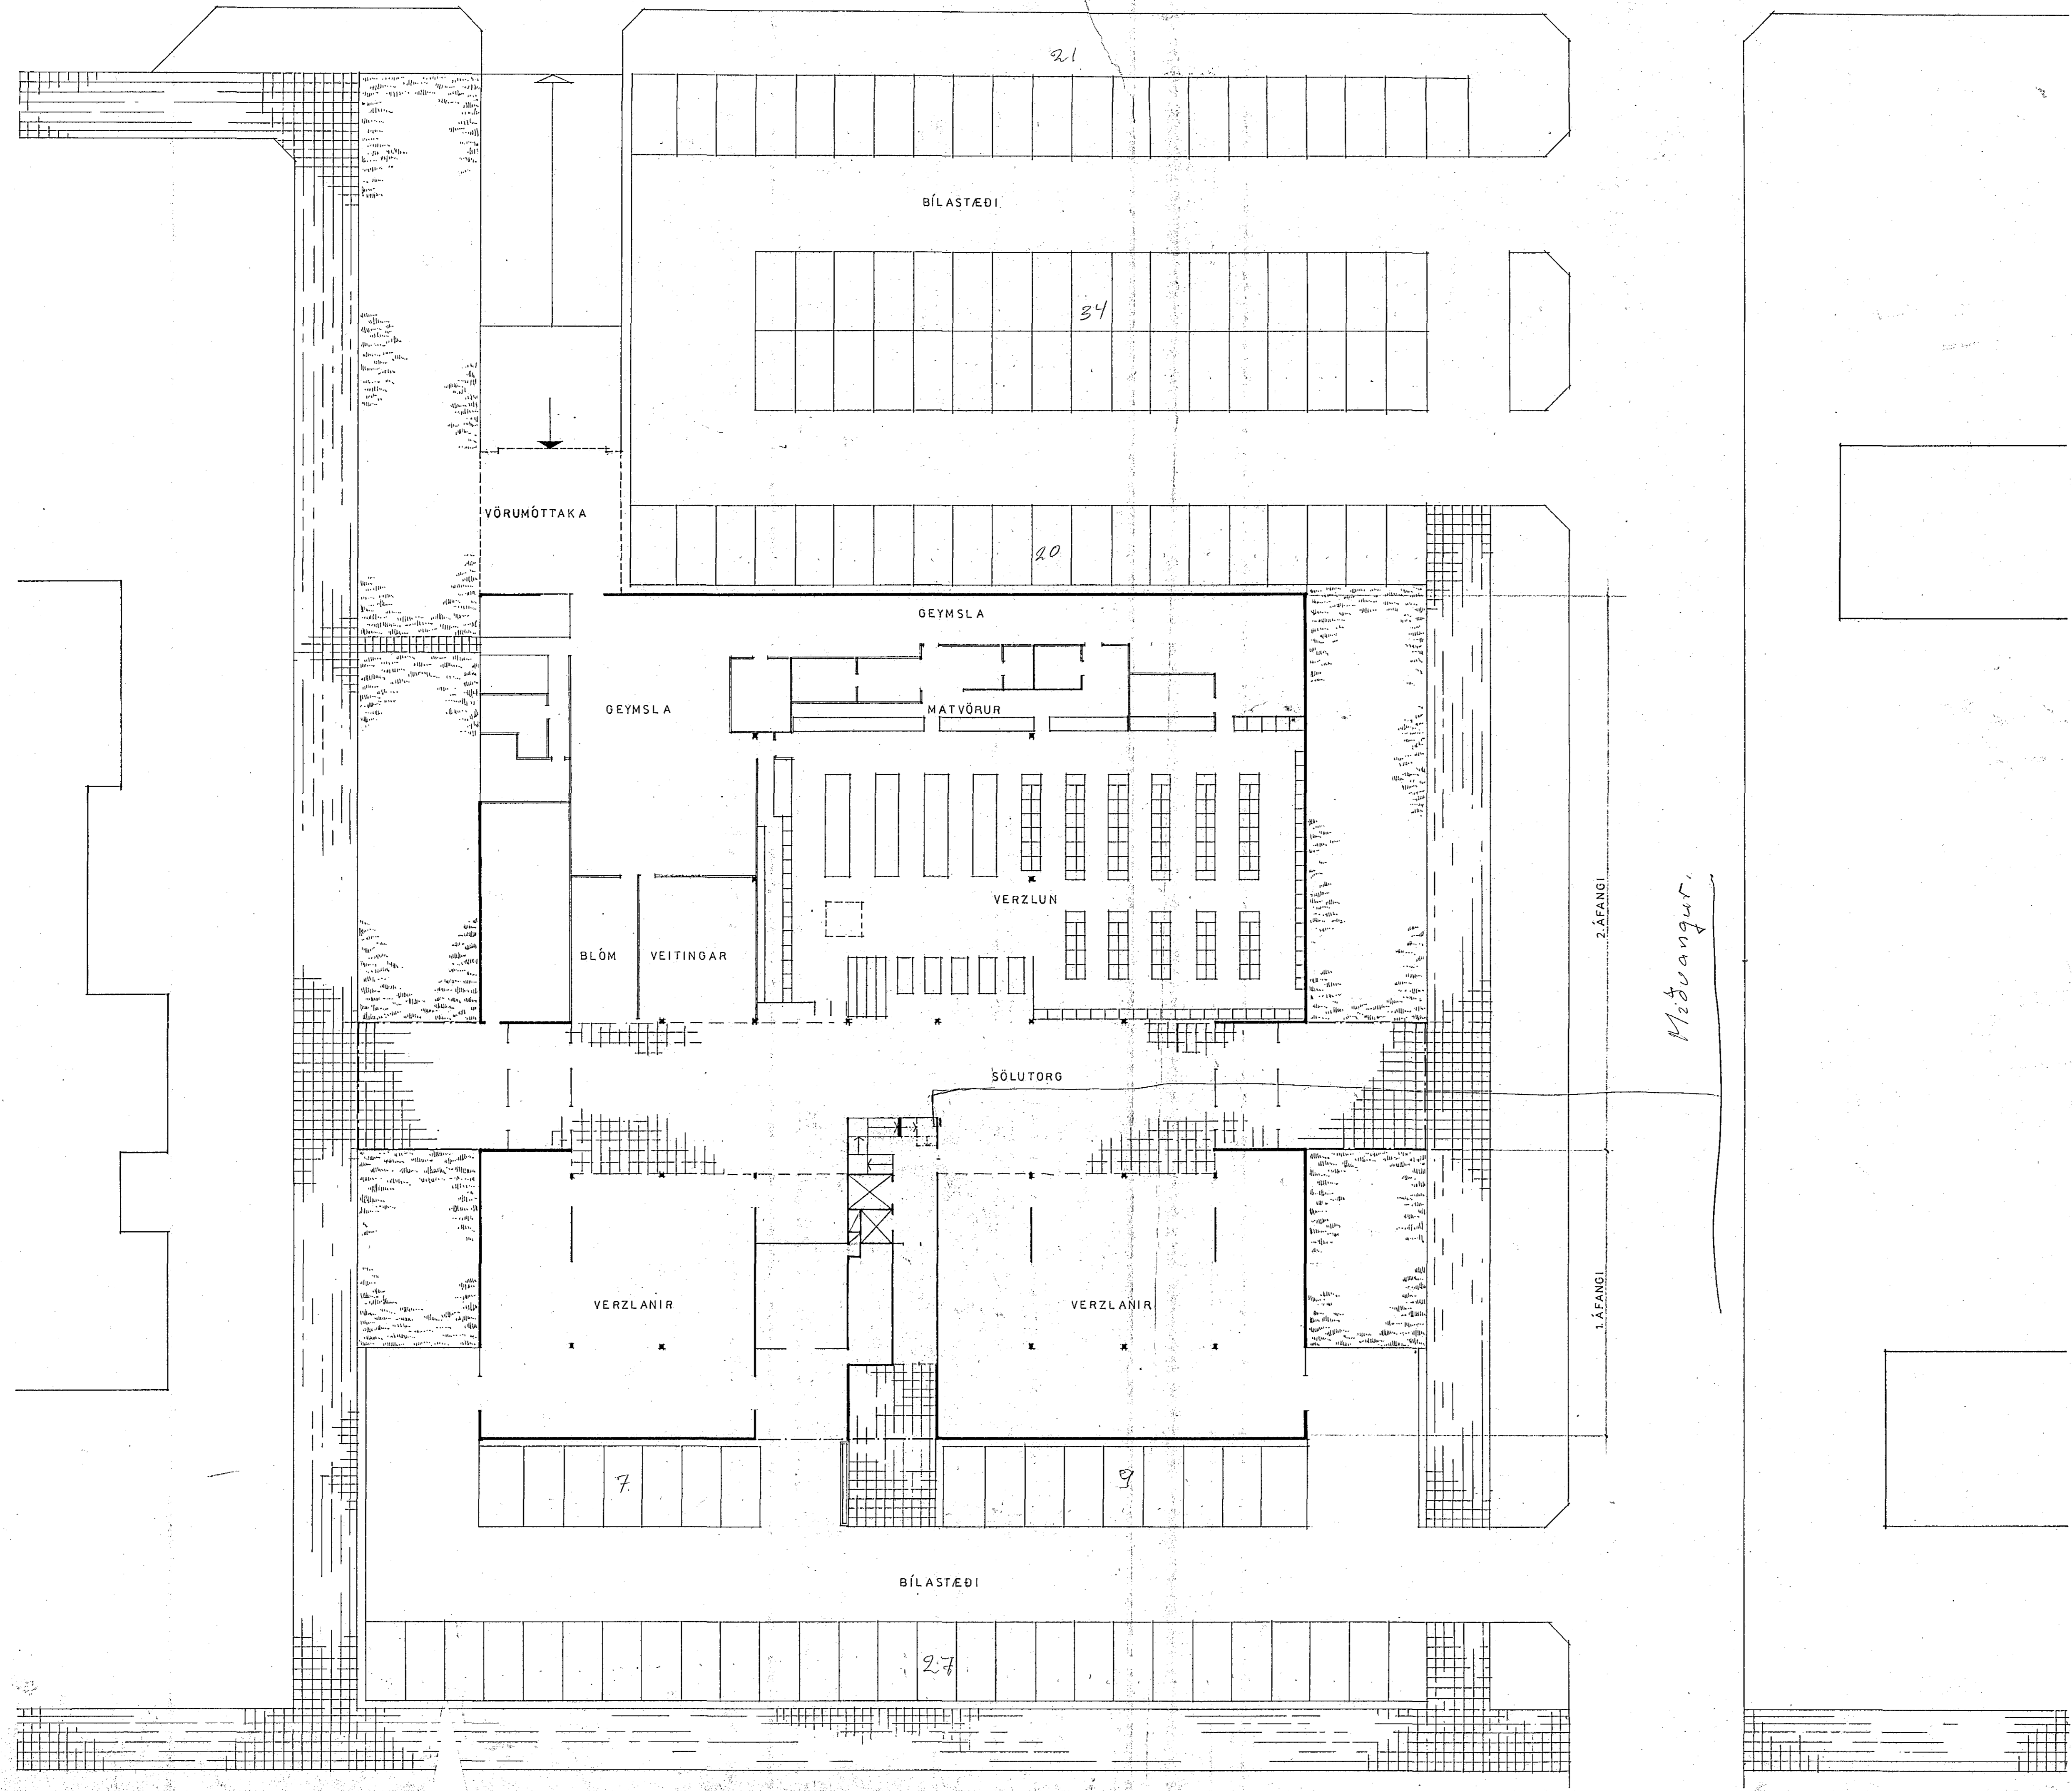

K.H. HAFNARFIRÐI
VERZLUNARMIÐSTÖÐ Í NORÐURBÆ
AFSTÖÐUMYND

V. 541001	U. 2007
Mál. 1:200	Dags. 26.7.71

Teiknað af *Alfred P. Pálsson*
Teiknistofa S.I.S. **A**