


AFSTÖÐUMYND, M.1:500

Samþykkt 8-6-1989
VEGNA FULLNADARFRÁGANGS
Jens Lára Þórunn
L. Mathías Halldórsson
Láskvöld 21.4.1989
Pólvindur Halldórsson

SNID A-A Í INNTAK M.1:100

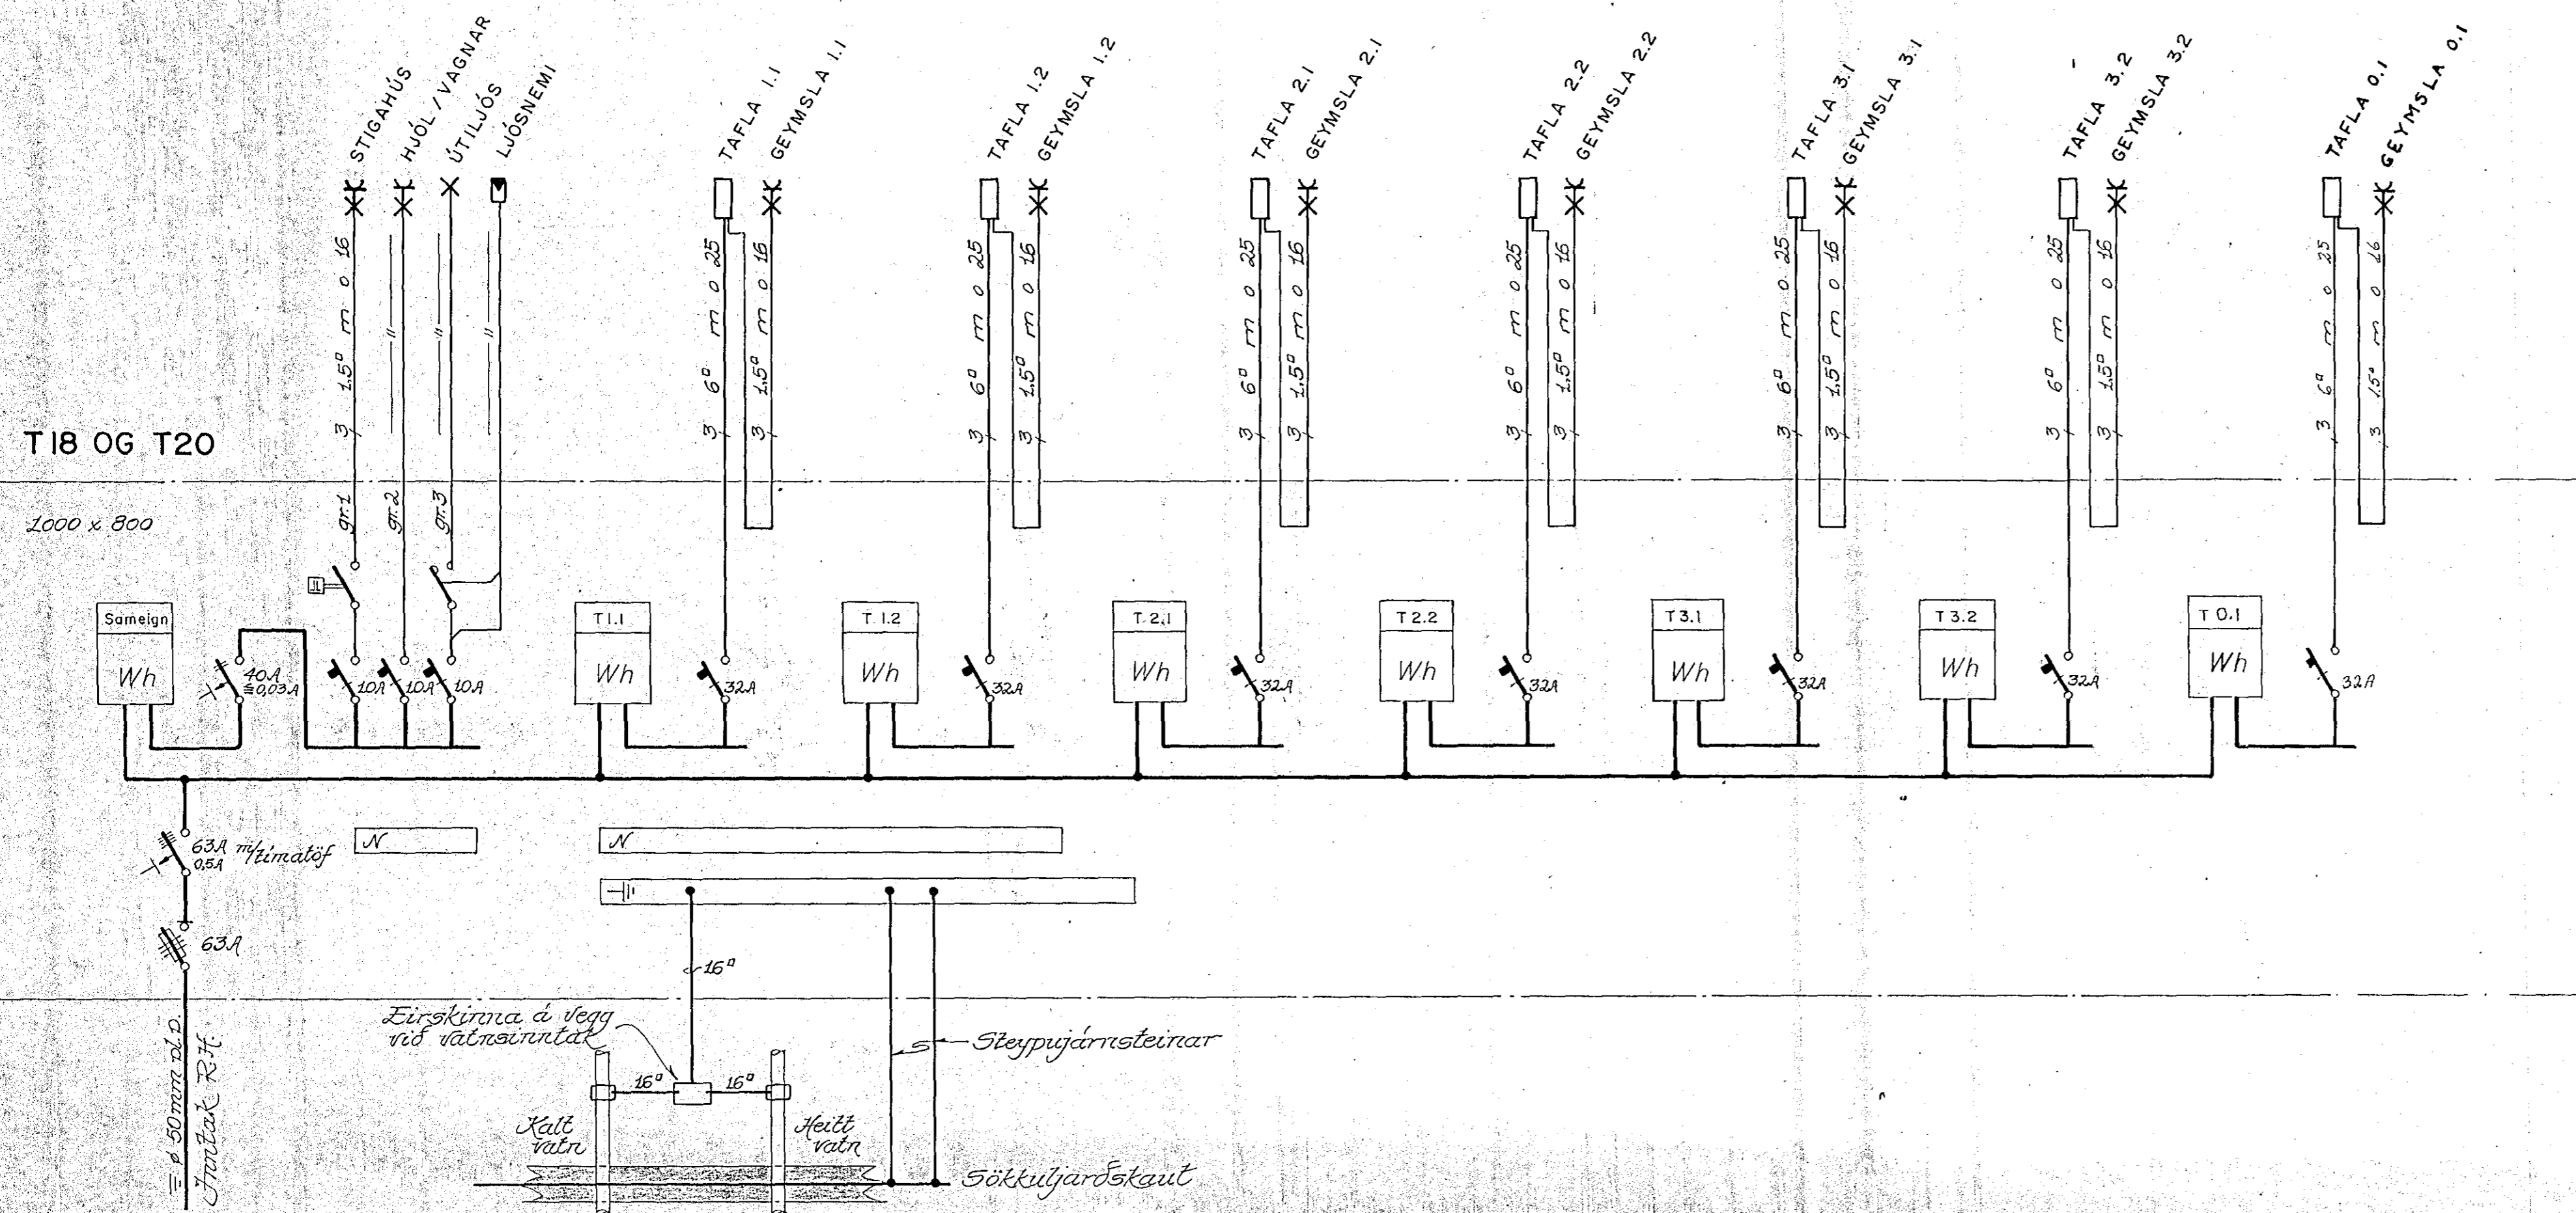

SKÝRINGAR

LAGNIR ERU HULDAR 16mm PLASTPÍPUR, OG TAUGAR 3x1,5°. HÆÐ Á ROFUM SÉ 105 sm. HÆÐ Á TENGLUM SÉ 20 sm. HÆÐ Á F- OG L- TENGLUM SÉ 20 sm. MÁLSTRAUMUR ROFA SÉ 10A, EN TENGLA 16A. DS= DYRASÍMI, L= LOFTNET, F= BEJARSÍMI

NEMA ANNARS SÉ GETIÐ

TEIKNING NR. 2694

UTG.	DAGS	ÁBYRÐI	TEIKN.	HANNAÐ	SAMÞYKKT	MKV.	1:500; 1:100; 7
B	09.03.08	ÍÞÚÐ 0.1 BÆTT VIÐ	S.A.E.	T.S.	Trústi Sveinþórsson	TEIKN. NR.	1
A	08.06.20	VINNUTEIKNING			Trústi Sveinþórsson	NÆSTA TEIKN. NR.	2
						VERKNR.	
						BL	1 AF 5
						GEYMSLUNN.	2-1
						UTG.	B

SUÐURBRAUT 18 OG 20 · HAFNARF. AFSTÖÐUMYND, SNID A-A Í INNTAK, EINLÍNUMYNDIR OG SKÝRINGAR

TERA RÁFMAGNSVERKFRÆDISTOFA
TRÚSTI SVEINÞÓRSSON RÁFM. VERKFR. AGUST KÓMÁLÍSSON
TRÚSTI SVEINÞÓRSSON RÁFM. VERKFR. AGUST KÓMÁLÍSSON