


RAFLAGNIR

Sambýkt 16.9.1988
 VEONA FULNADARFÉLAGANGS
Sig. Gunnarsson
 Eign. Rannsóknir / Húsnáð

Inntök sambýkkt 20.10.1988
 L. RAFFELTU HAFNARFÉLAGAR
 Albert Jónsson

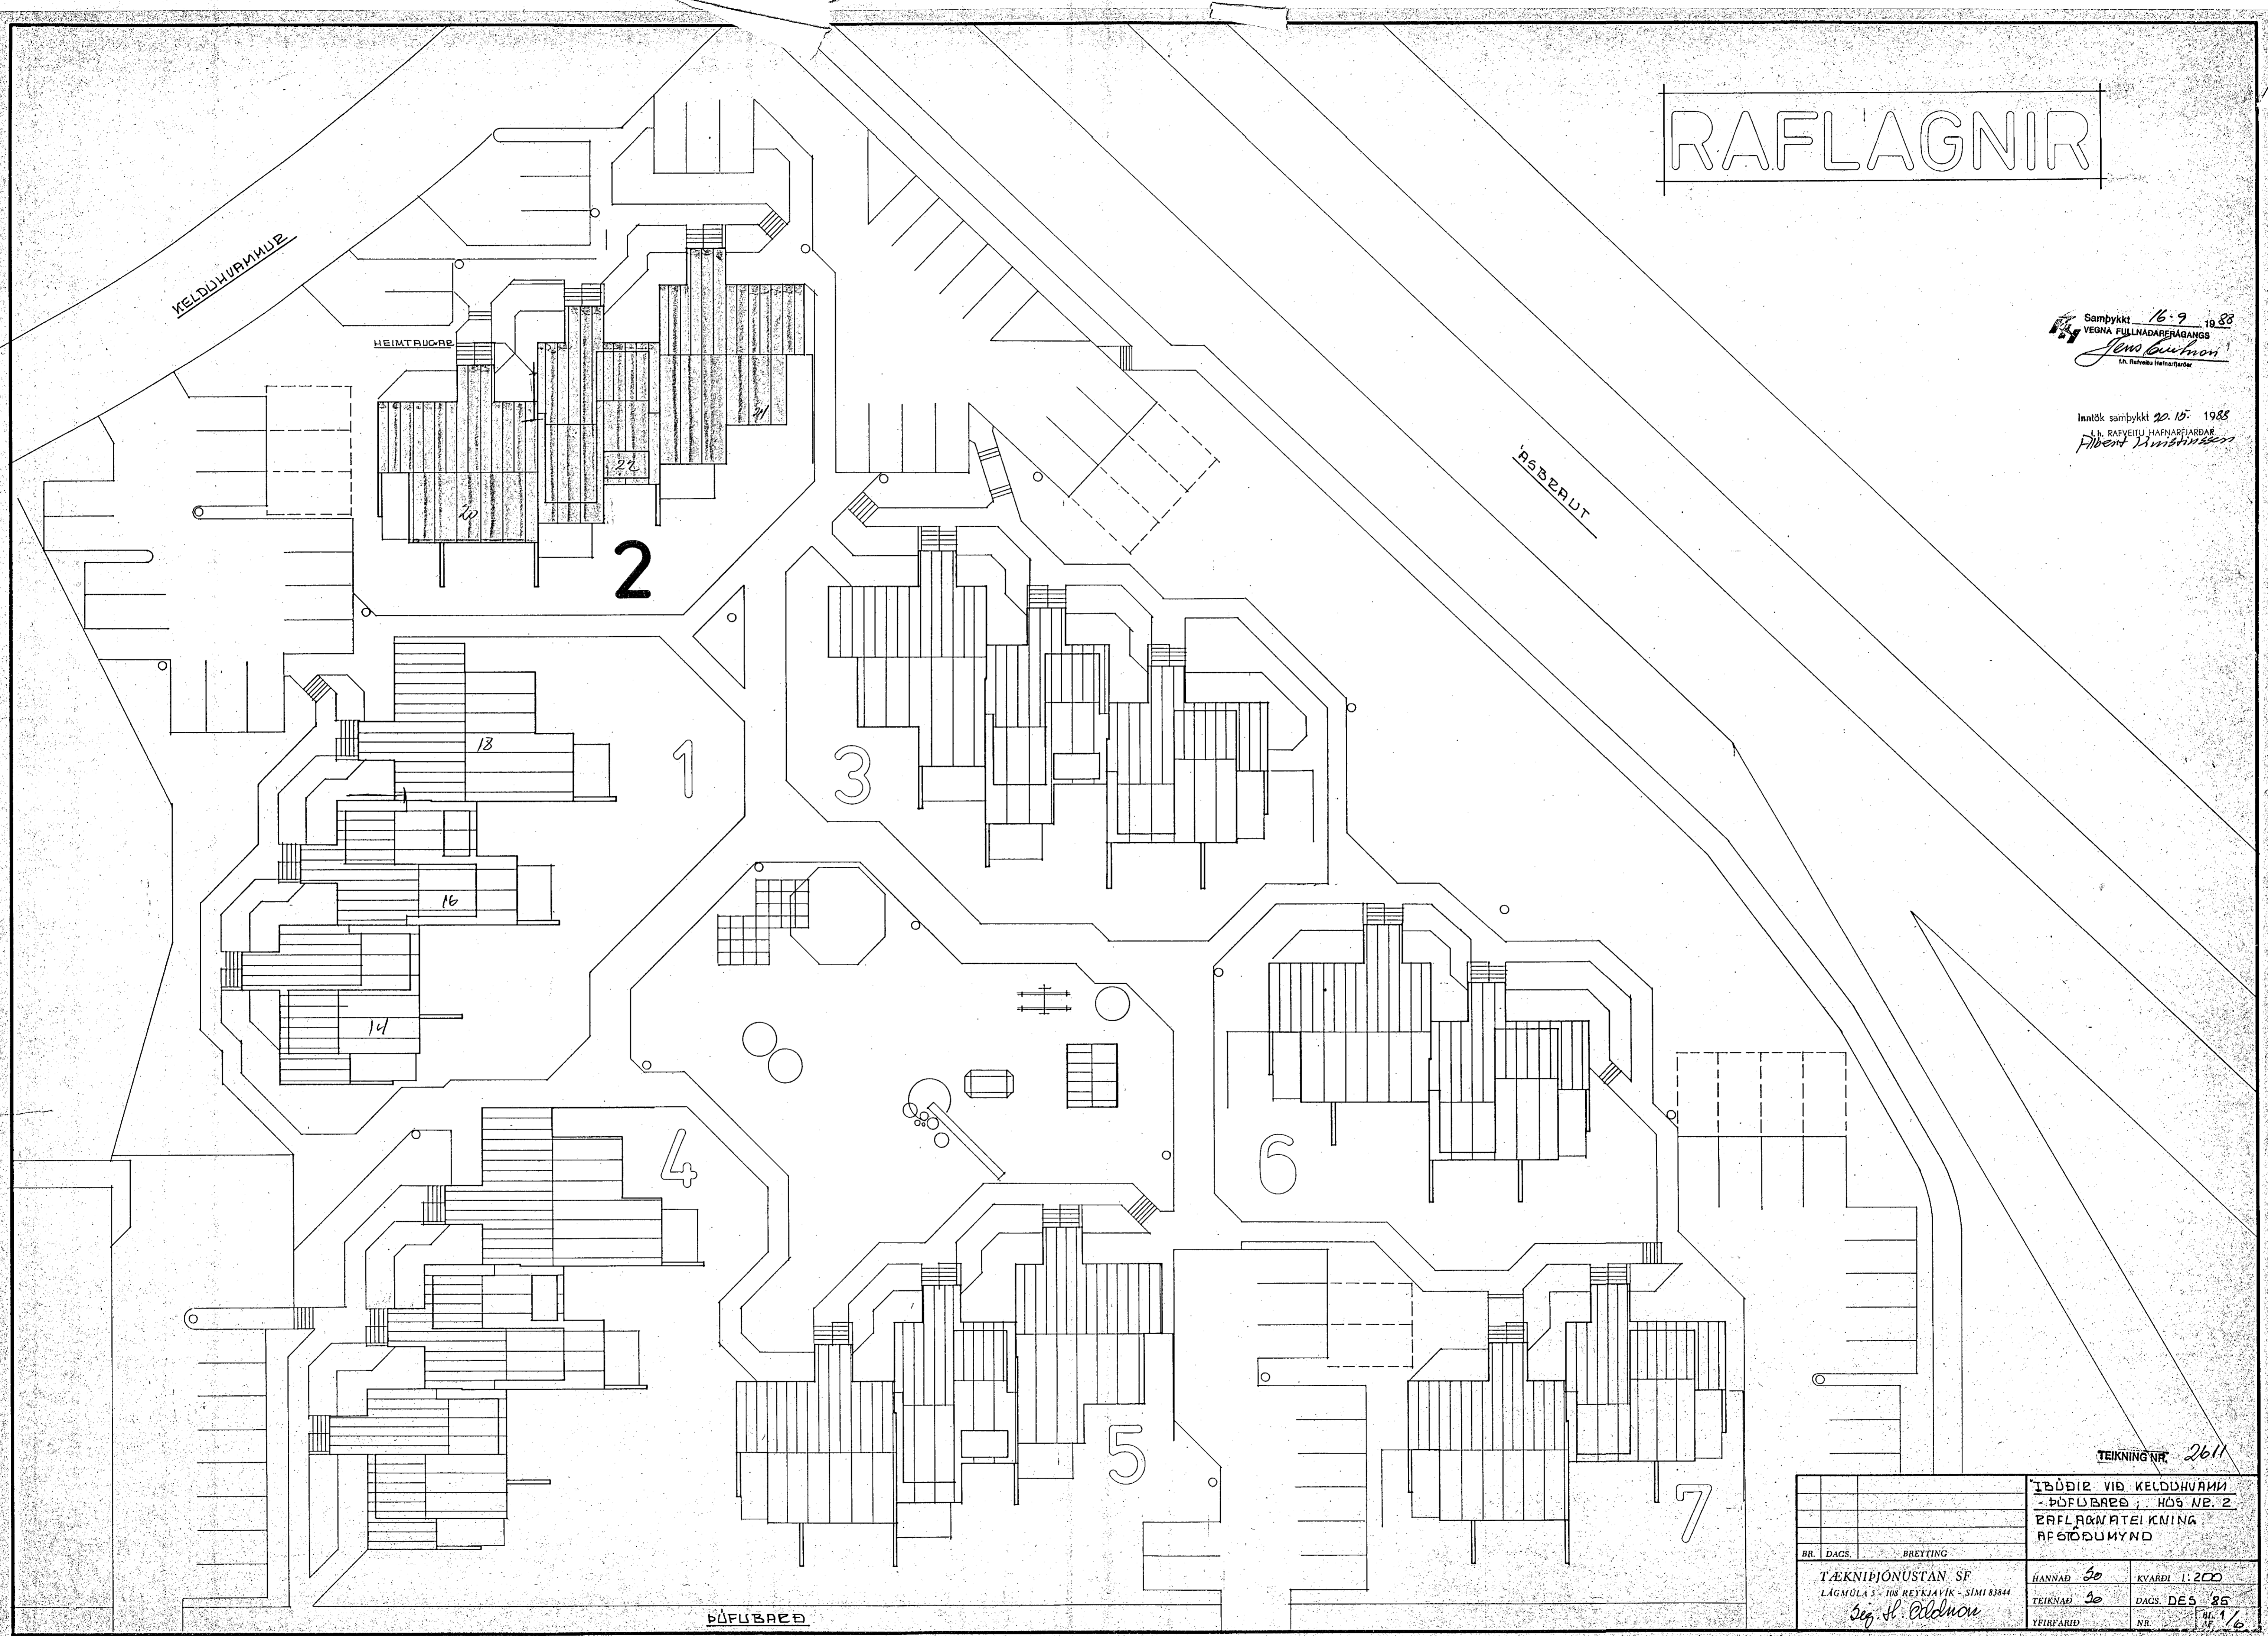

TEIKNINGAR 2611

| | | | | | |
|---|--|-------|--------|----------|--------|
| BR. | | DAGS. | | BREYTING | |
| TÆKNIJÓNUSTAN SF LÁGMÓLA 3 - 108 REYKJAVÍK - Sími 83844 <i>Sig. H. Ólafsson</i> | | | | | |
| HANNAD | | 30 | KVARDI | | 1.200 |
| TEIKNAD | | 30 | DAGS | | DES 85 |
| VEIFBARIÐ | | NR. | HL. | | 1/2 |

ÍBÚÐIR VIÐ KELDUHVAAMI
 - ÞÓFLUBAÐ ; HÓB NR. 2
 RAFLAGNATEIKNING
 AFÞÓÐUMYND