




MIDVANGUR

HJALLABRAUT

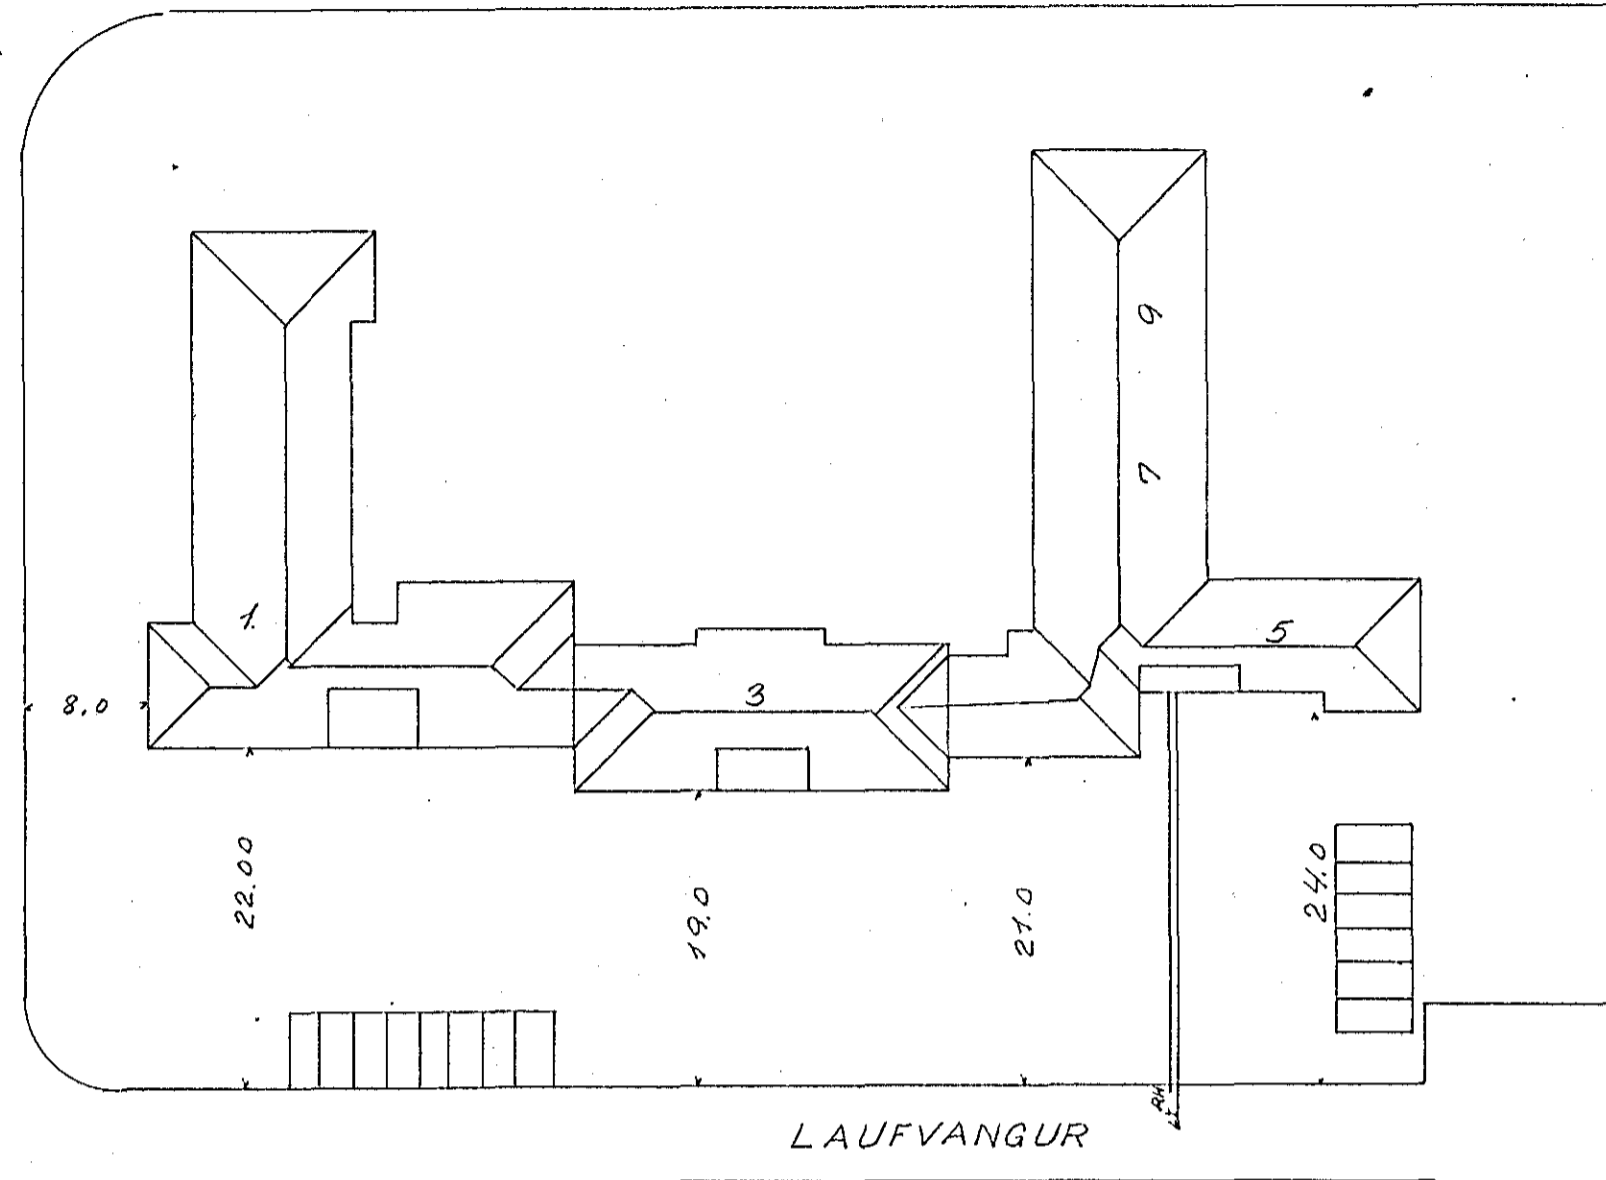

LAUFVANGUR

AFSTÖÐUMYND 1:500

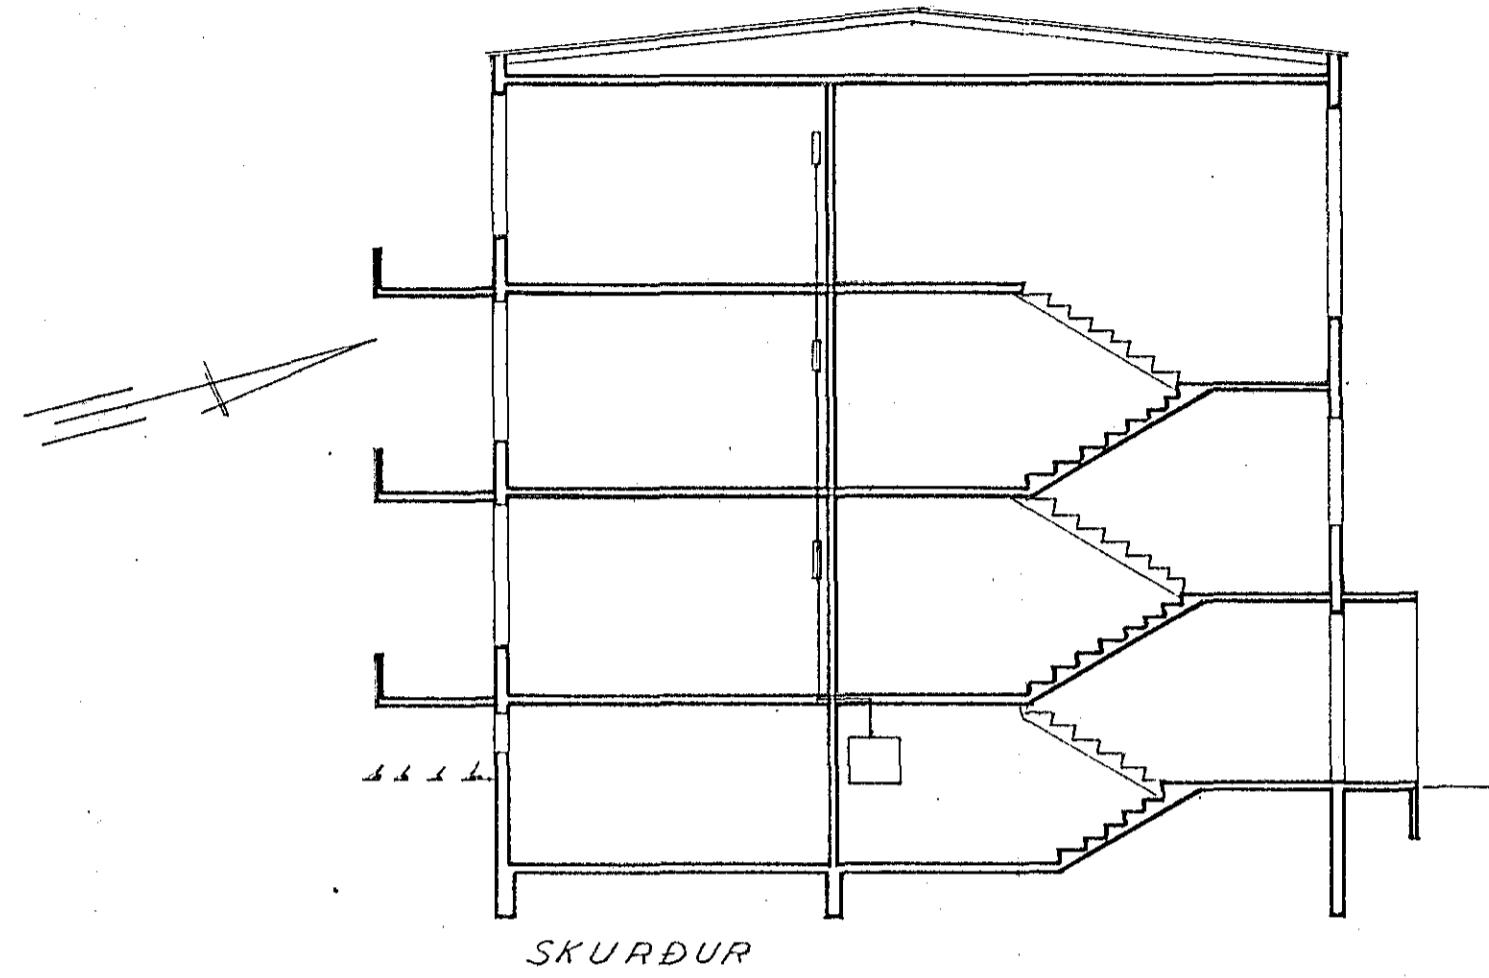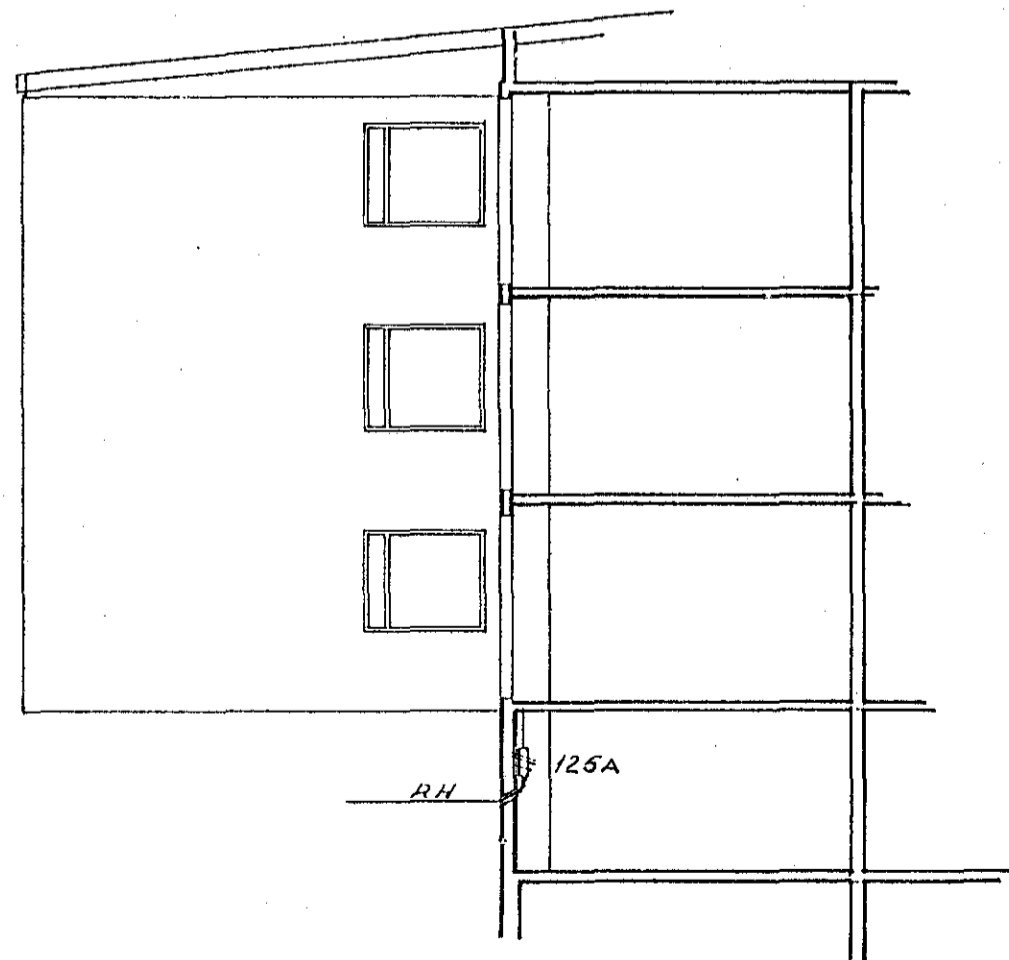

Inntök samþykkt 1 19
 f. b. RAFVEITU HAFNARFJARDAR
 Verksjóri

	DAGS	NAFN	LAUFVANGUR NR. 3-5-7-9	KVARDI
FRUMDR.	JULI '69	S.V.P.		1:100
TEIKNAD	" "	S.V.P.	SKURÐUR OG AFSTÖÐUMYND	Blað
				10af10
Stein V. Þórunnsson				