



Raflögn mkv.1:50

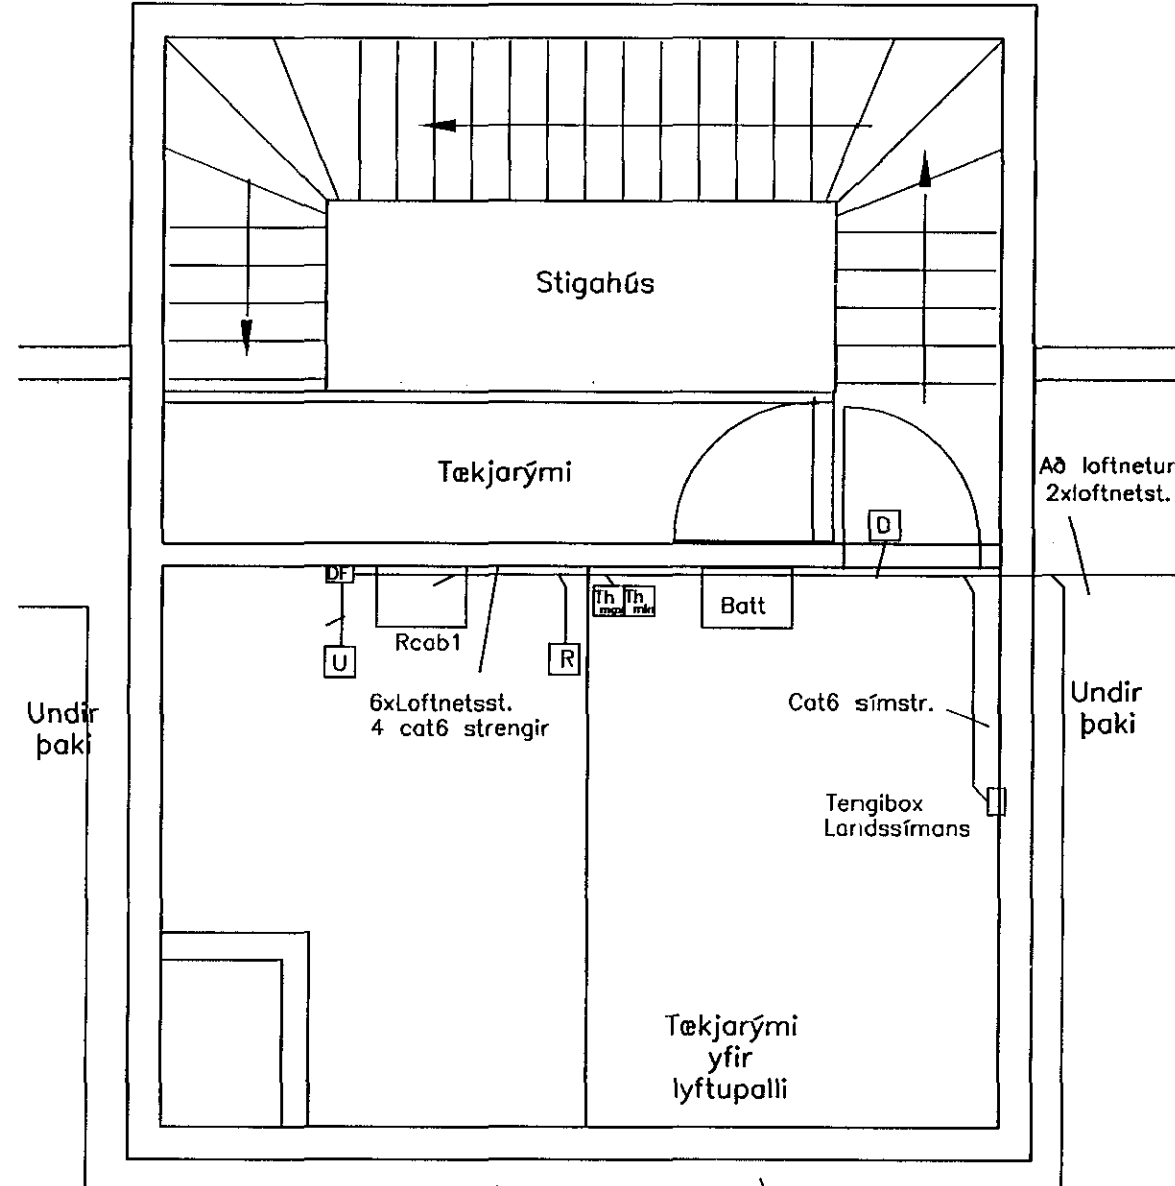

Smáspenna mkv.1:50

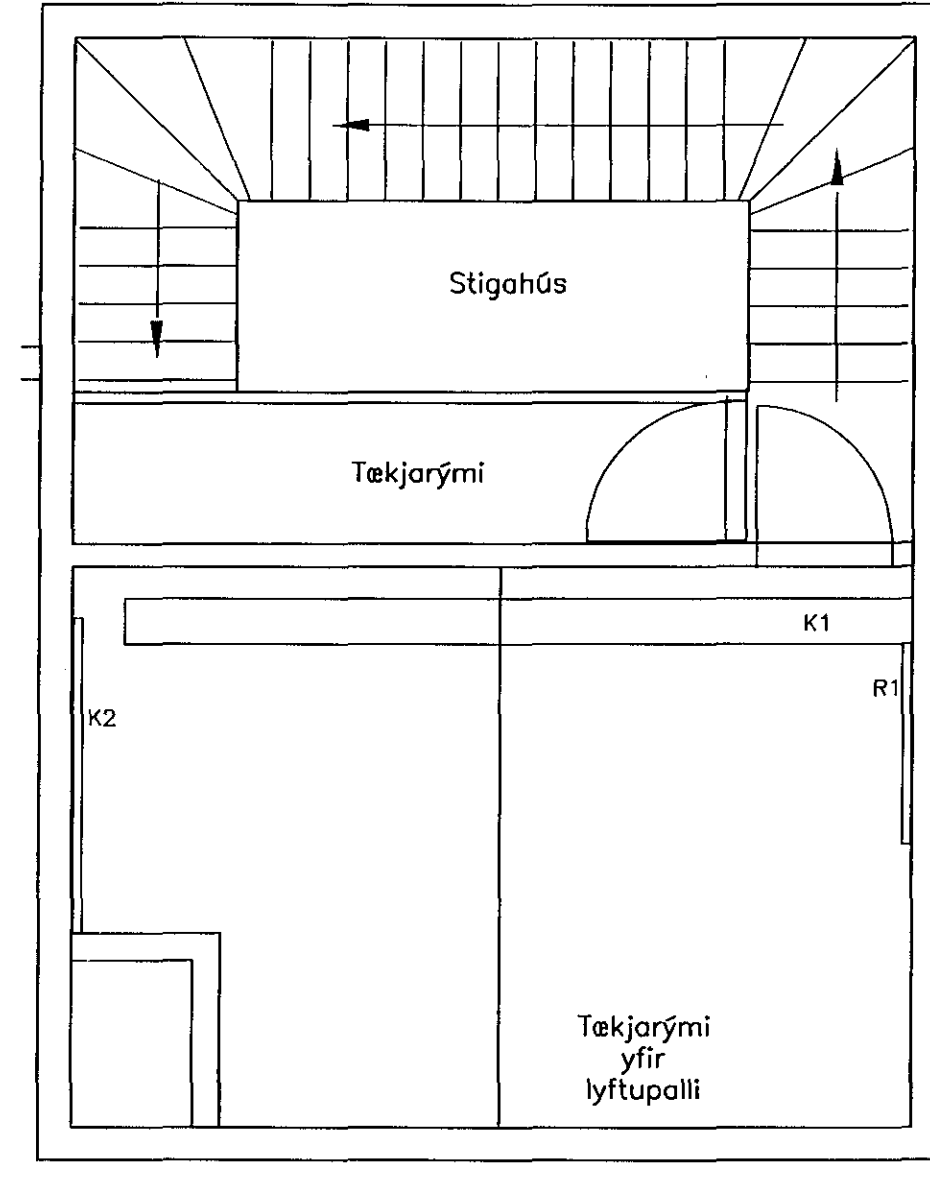

Rennur mkv.1:50


Reyndarteikning 24.04.01
 BREYTING: DAGS:
 SAMDYKKI: *[Signature]* KT 270119-2449
 Frumstærð blaðs A2 – Smækkað í A4 í mkv. 1:2

ALMENNA VERKFRÆDISTOFAN HF



FELLSMÚLA 26
 108 REYKJAVÍK
 Sími 580 8100
 Fax 580 8101
 av@almenna.is
 www.almenna.is

Íslandssími GSM hf.

S31b-Miðvangur 41
 Raflagnir, smáspenna og rennur
 Grunnmyndir

Hannað D.L.D. | Athugað Á.B. | M. 1:50
 Samþ. P.S. | Kl. 470671-0179
 Dags. 19.04.01 | Nr. 1278 | P | 342 | A