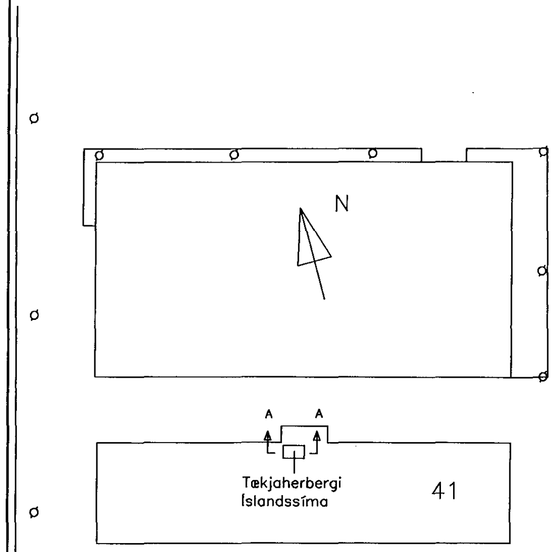

Afstöðumynd mkv. 1:500

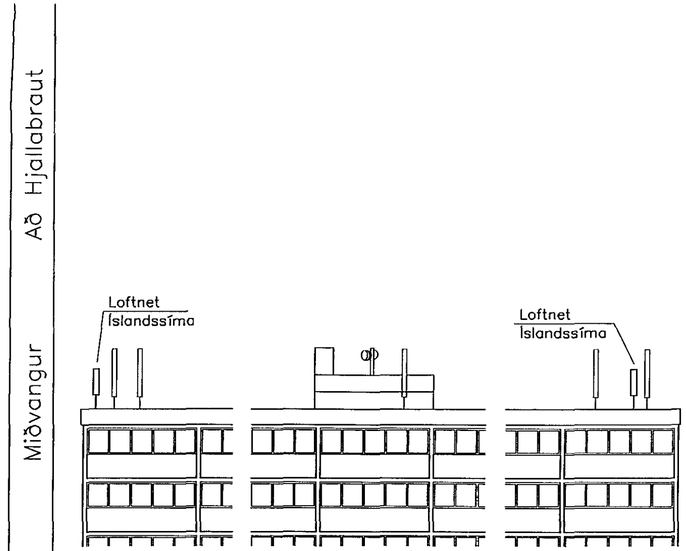

Útlit norður mkv.1:200

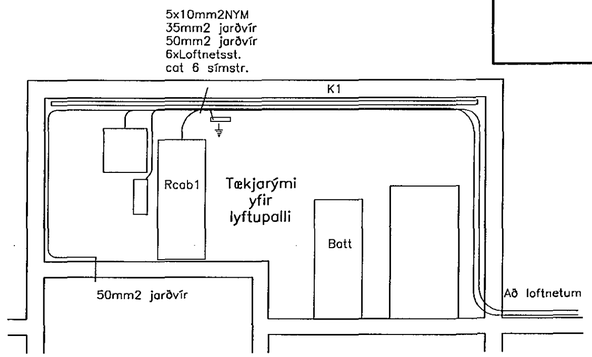

Snið A–A mkv.1:50

Skýringar (Nema annars sé getið)
Lagnir skulu vera utanáliggjandi
3x1.5mm2 NYM í kapalstigum.
Málstraumur rofa skal vera 10A,
en tengla 16A.

R: Reykskynjari
Th: Hitaskynjarar
U: Spennufallsskynjari
D : Rofi v. dyr
K1: Strengstigi 300mm.
K2: Strengbakki 100mm
R1: Renna 60x40 mm.
R2: Renna 40x20 mm.

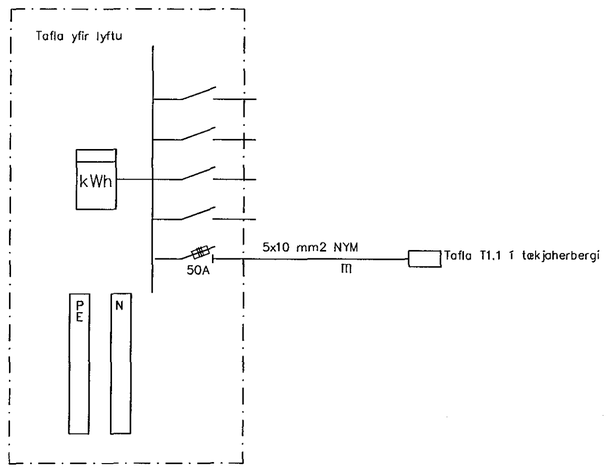

Tafla yfir lyftu

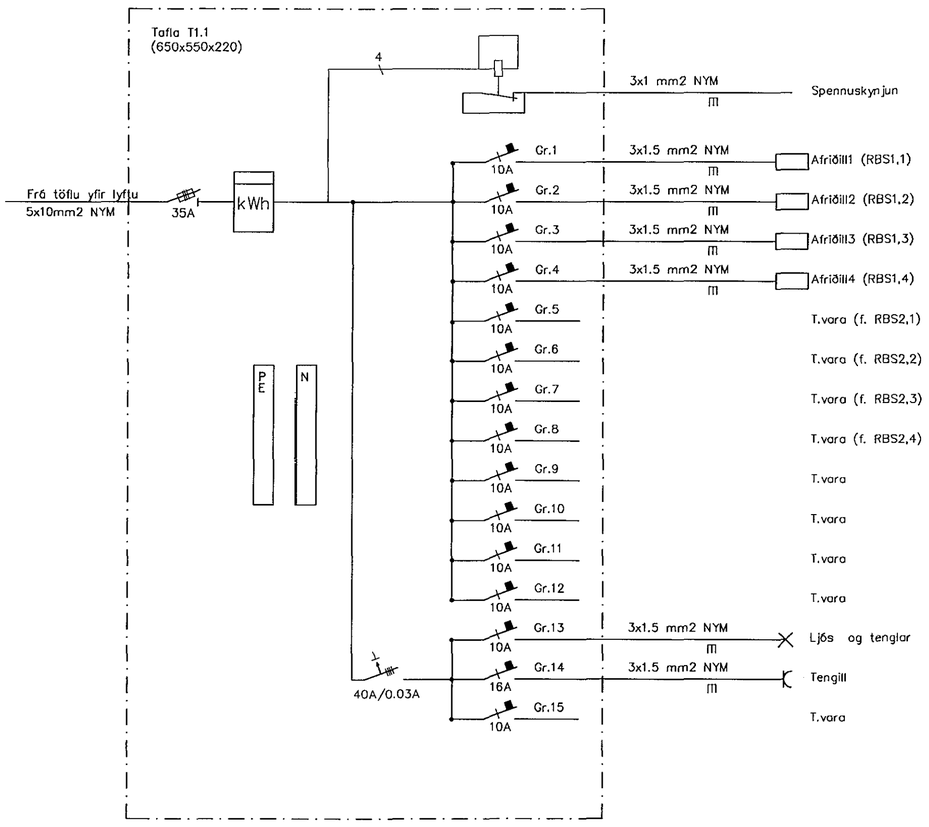

Tafla T1.1

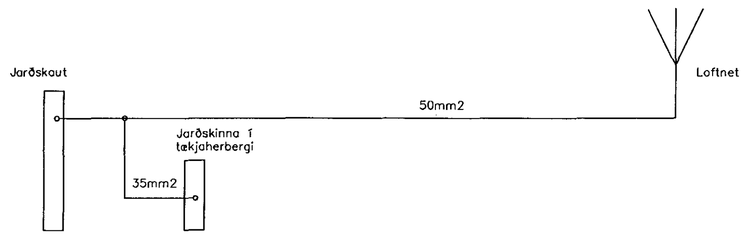

Jarðbinding loftnets

Reyndarteikning	24.04.01
BREYTING:	DAGS:
SAMÞYKKT	KT. 270179-2440

Frumstærð blaðs A2 – Smækkað í A4 í mkv. 1:2

ALMENNA VERKFRÆÐISTOFAN HF FRV

FELLSMÚLA 26
108 REYKJAVÍK

SÍMI 580 8100
FAX 580 8101
av@almenna.is
www.almenna.is

Íslandssími GSM hf.

S31b–Miðvangur 41

Afstaða, útlit, snið, töflur og jarðt.
Afst.–, snið–, útlits– og einlínumyndir

Hannað D.L.D.	Athugað Á.Þ.	M. 1:50/200/500	
Samþ. P.S.		Kt. 470671–0179	
Dags. 19.04.01	Nr. 1278	P	341 A