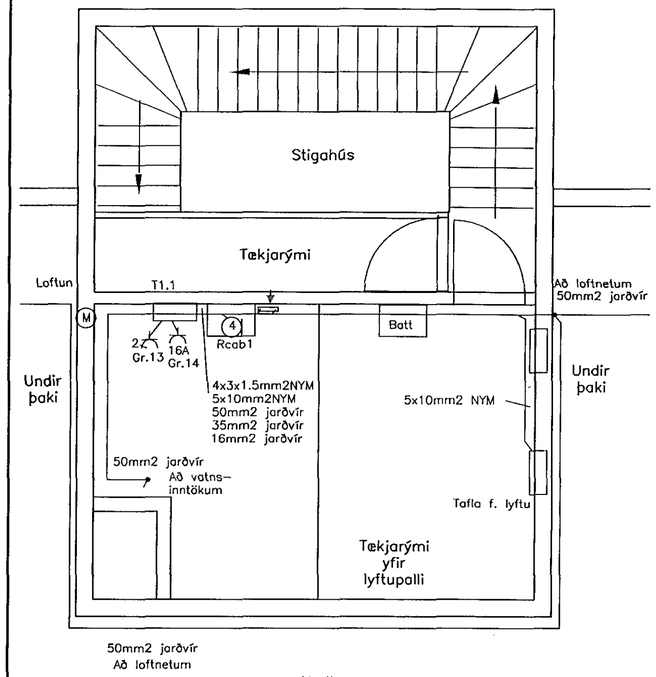

Raflögn mkv.1:50

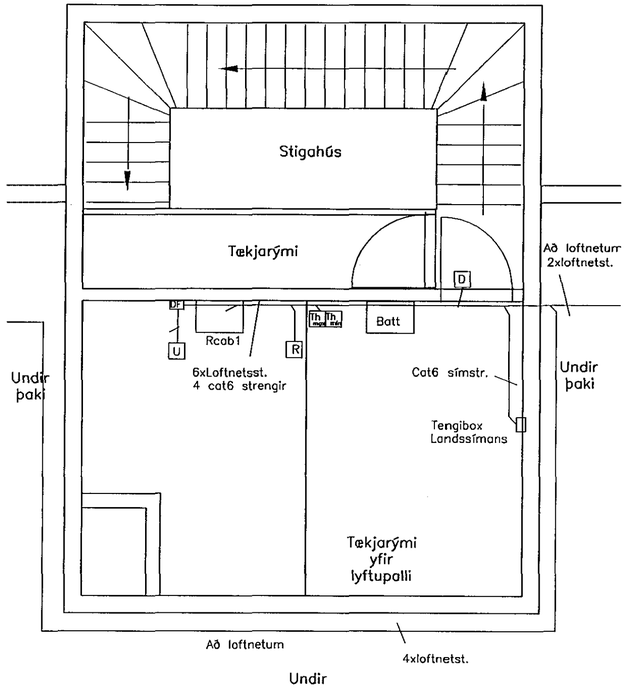

Smáspenna mkv.1:50

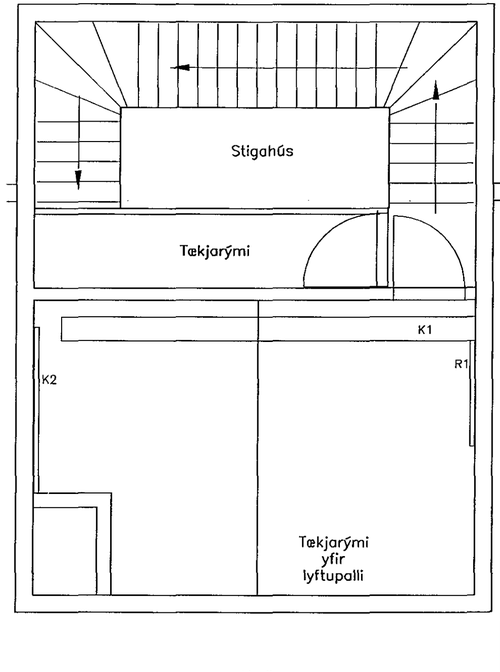

Rennur mkv.1:50

Reyndarteikning	24.04.01
BREYTING:	DAGS:

SAMÞYKKT [illegible] KT. 270339-2449

Frumstærð blaðs A2 – Smækkað í A4 í mkv. 1:2

ALMENNA VERKFRÆÐISTOFAN HF FRV

FELLSMÚLA 26
108 REYKJAVÍK

SÍMI 580 8100
FAX 580 8101
av@almenna.is
www.almenna.is

Íslandssími GSM hf.

S31b–Miðvangur 41

Raflagnir, smáspenna og rennur
Grunnmyndir

Hannað D.L.D.	Athugað Á.Þ.	M. 1:50	
Samþ. P.S.		Kt. 470671–0179	
Dags. 19.04.01	Nr. 1278	P	342 A