



1. HÆÐ

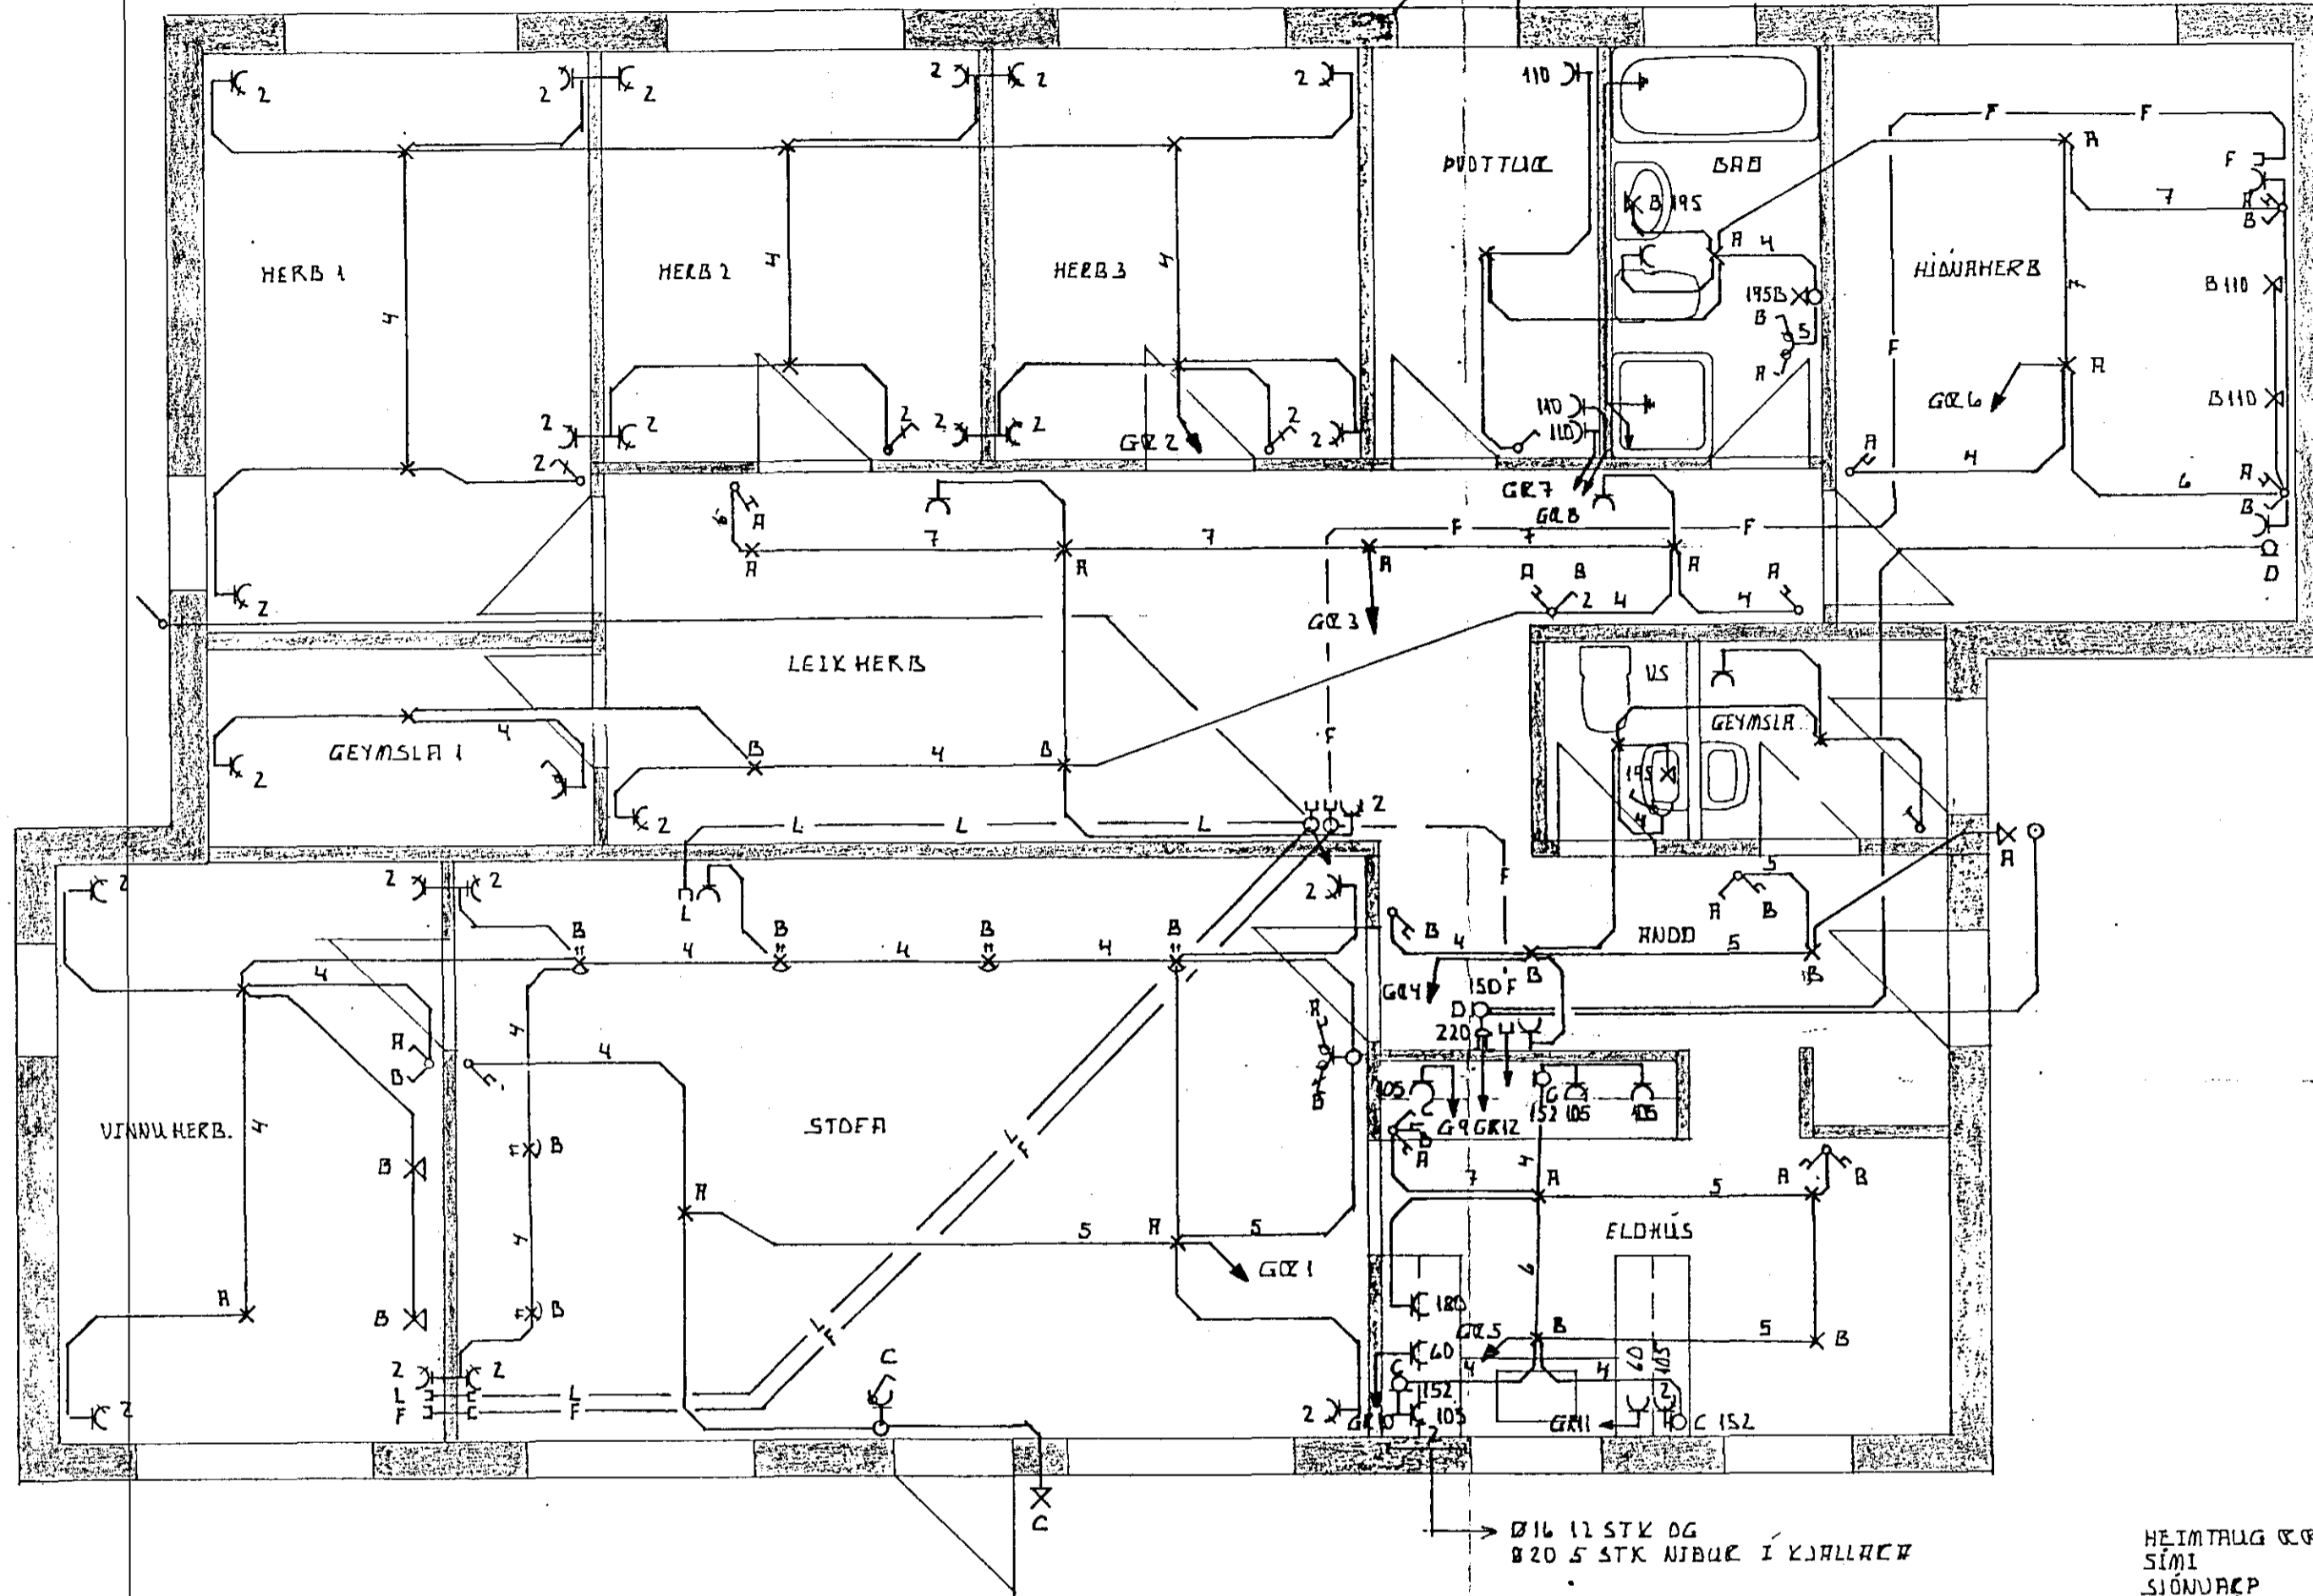

KJALLARI

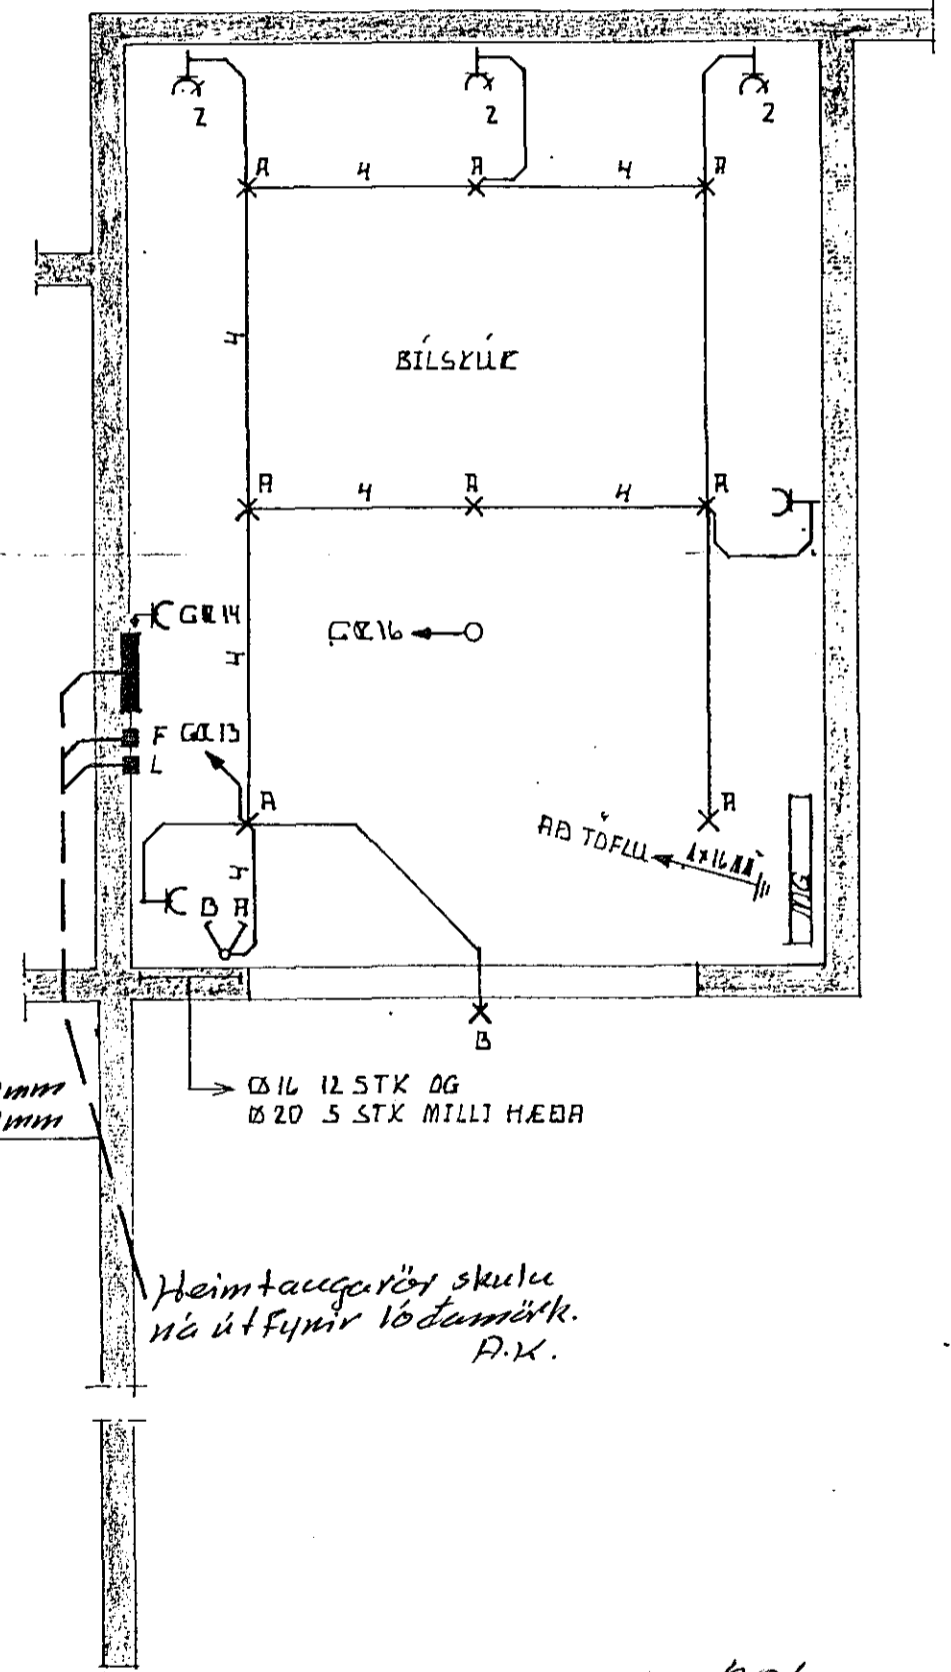

Samþykkt 17-10 1990
VEGNA FULLNADARFRÁGANGS
Jóns Guðsson
f.h. Rafveitu Hafnarfjarðar

Inntök samþykkt 17.10.1990
f.h. RAFVEITU HAFNARFJARÐAR
Pjóni Kristjánsson
HÚSVEITA TENGIST A-R-FASS

SKÝRINGAR:

- GEFIÐ HÆÐARMÁL SKULU VEÐA FÖR FULLFRÁGANGNU GÖLFÍ Í MIÐJA DÖS
- HÆÐ KOFRA OG TENGLA MED KOFRA SKULU VEÐA 110CM NEMR ANNAÐ SÉ GETIÐ
- HÆÐ TENGLA SKULU VEÐA 20CM NEMR Í ELDHÚSI 115CM OG Í BÍLSKÚK 120CM NEMR ANNAÐ SÉ GETIÐ
- ALLAR PÍPULÆ SKULU VEÐA 616 NEMR ANNAÐ SÉ GETIÐ
- ALLAR TAUGARÆ SKULU VEÐA 3x1,5 MM² NEMR ANNAÐ SÉ GETIÐ
- ÖLL MÁL EÐU Í CM

Ø 16 12 STK OG Ø 20 5 STK NJAÐUR Í KJALLARIN

HEIMTAUG Ø 50MM SÍMI 50MM SÍONVÆP GRÆÐLYSING

Ø 16 12 STK OG Ø 20 5 STK MILLI HÆÐA

Heimtaugavör skulu ná út fyrir lóðamörk. P.K.

TEIKNING NR. 2860.

FRÁLIÐ RAGDARSSJÓU MUFI LEIÐTARNA 27 MOSFELLSBÆ	Mælikvarði 1:50
MÓBÆLG 12 HAFNARFJARÐI RAFLAGNIE GÖLUNMYND 1.HÆÐ OG KJALLARIN	Dags. AGÚST 1990
	Samþ. Þráinn Þagna
	Teikning nr. 1B