


Sambýkkt 23-9 1988
VEGNA FULLNÁÐARÁGAUNGS
Flóri Guðmón
f.h. Rafveitu Hafnarfjarðar

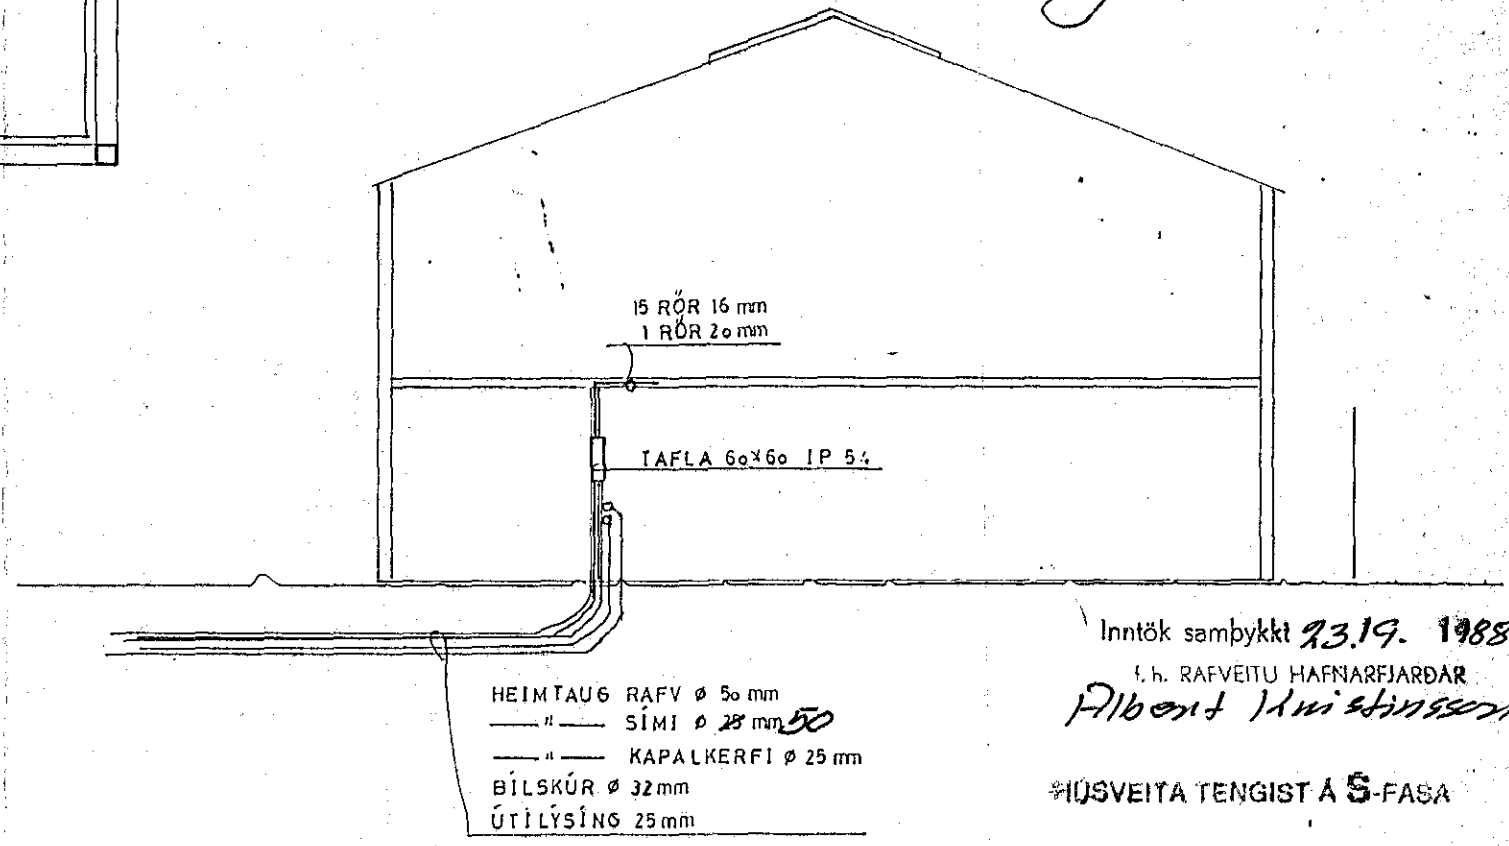

Inntök sambýkkt 23.19. 1988
f.h. RAFVEITU HAFNARFJARÐAR
#HÚSVEITA TENGIST A S-FASA

SKÝRINGAR
ROFAR SÉU Í h 110, TENGLAR h 20 NEMA I ELDHÚSI ÞVOTTAH h 110
S-SÍMI, L-LOFTNET h 20, DS-DYRASÍMI h 135
RÖR SÉU 16mm VÍR 1,5°
MÁLSTRAUMUR ROFA OG TENGLA SÉ 16A
SJÁ GILDLEIKA OG VÍRUN TAUGA Á EINLINUMYND

NEMA ANNARS SÉ GETIÐ

STUÐLABERG 58 HAFNARFIRÐI
RAFLÖGN, SNID, AFSTÖÐUMYND

TEIKNING NR. 2615



TEIKNING NR.: 330-10-2 BL 1
DAGSETNING: JÚLÍ 88
BREYTT:
KVARDI: 1:50 1:100 1:500
TEIKNAD: BRAGI ÞÓR