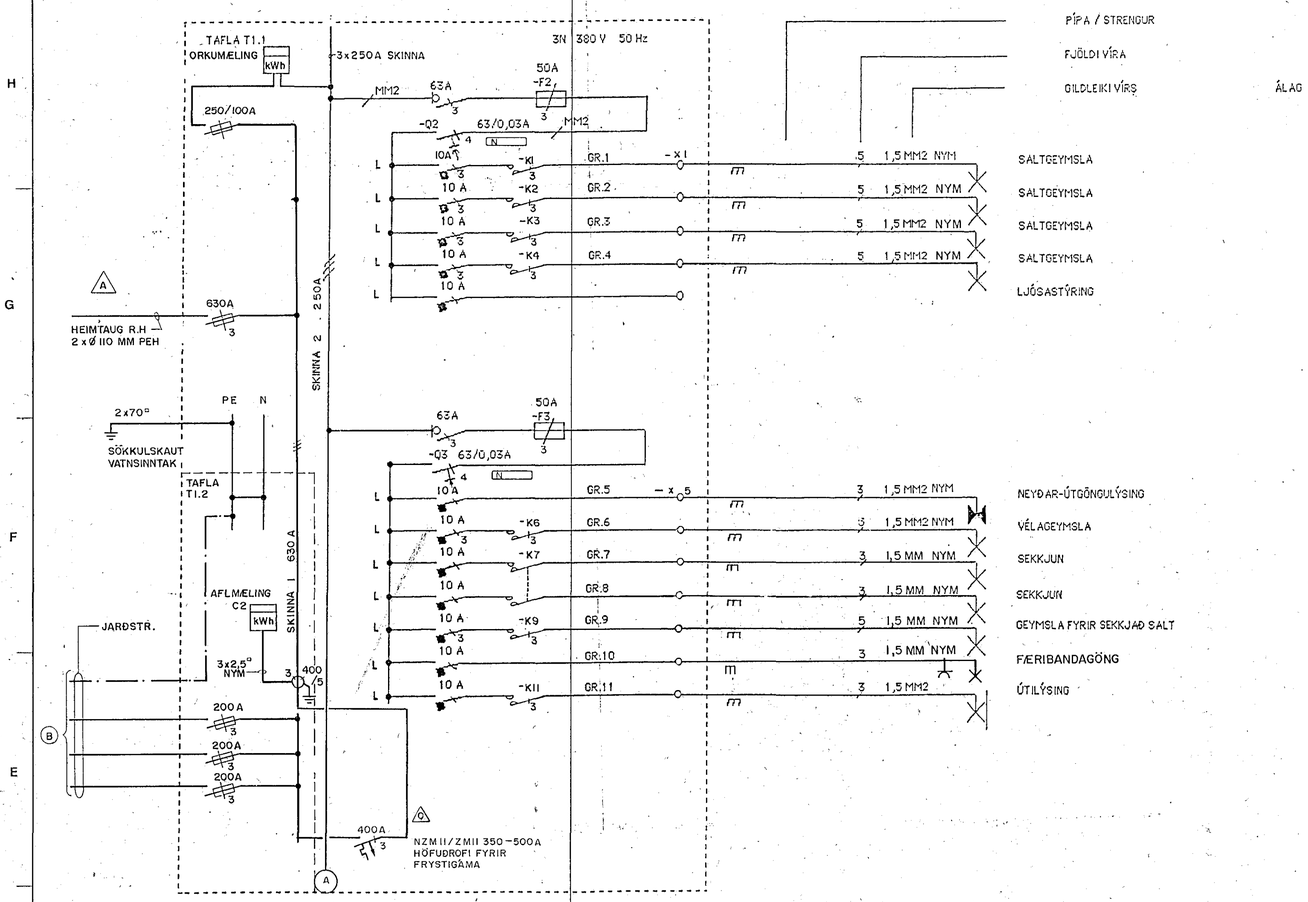

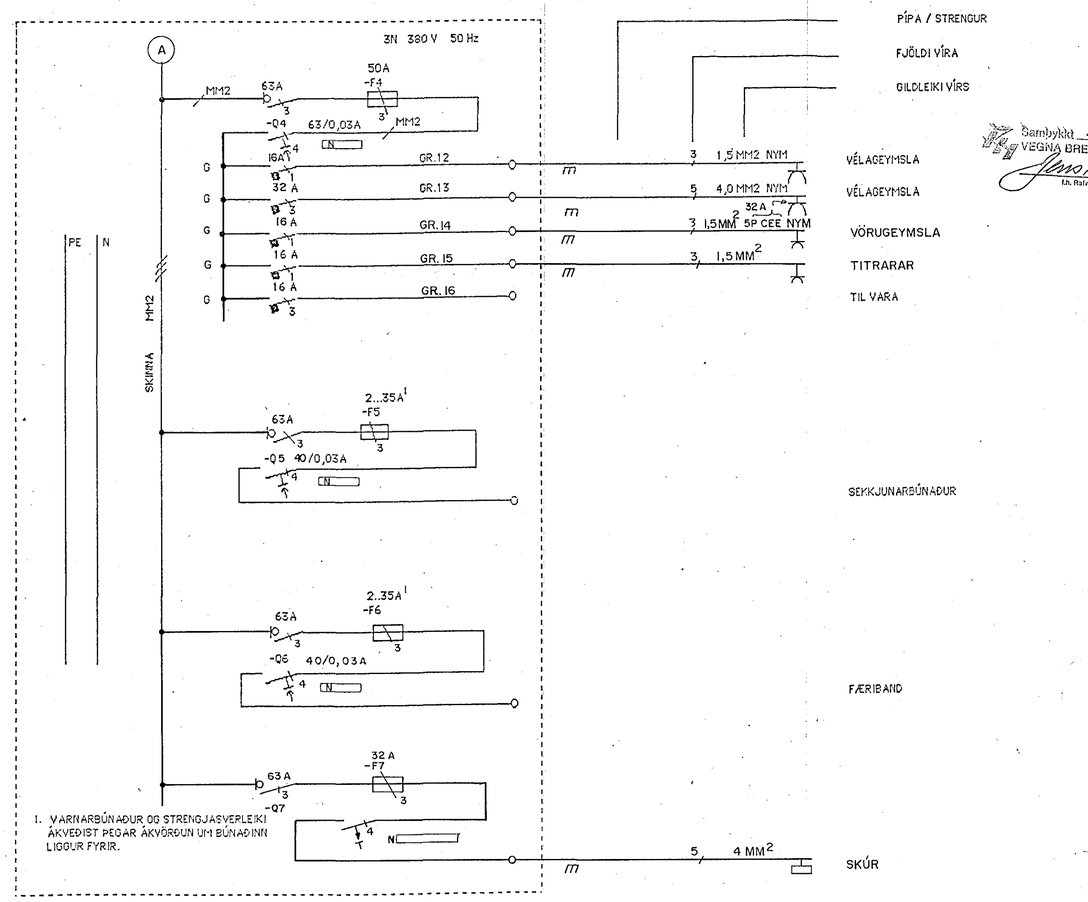

Samþykkt 25/5
VEGNA BREYTINGA
f.h. Rafveitu Hafnarfjarðar

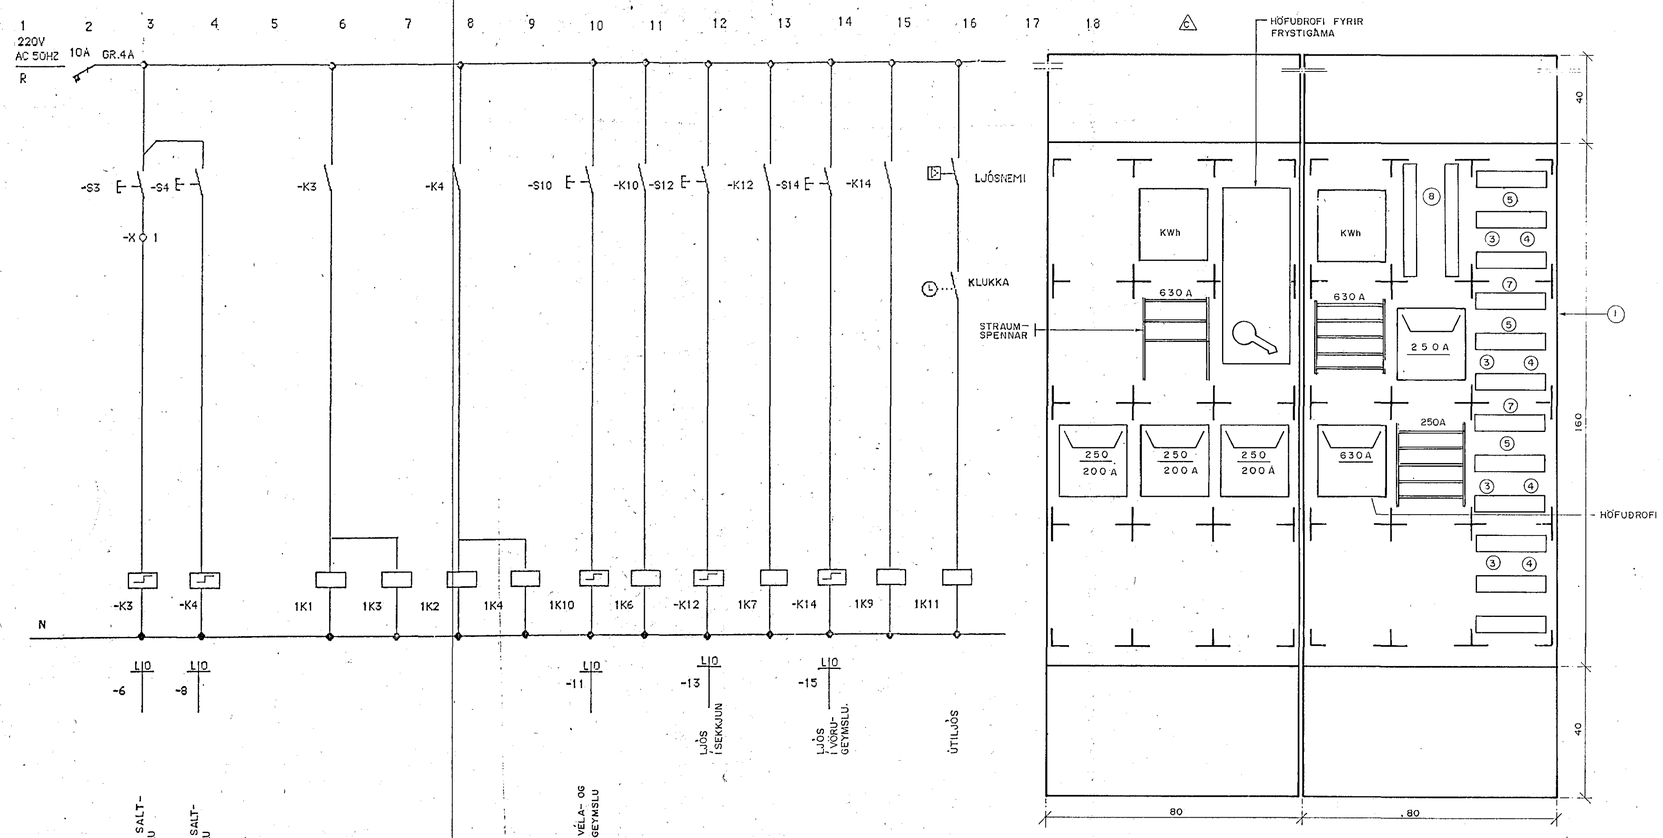

Skýringar:

1. Tafla b x h x d 80x160x27,5 cm. Clockner Moeller KGKB8162/KRU4 eða samskrilleg tafla. Einingar (grindur og hlífar) fyrir búnaðinn skulu vera frá sama framleiðanda og innifalið í töfluliðnum.
2. Sökkull fyrir töflu KR 842-IGK eða samskrilejur.
3. Neozed varrofar
4. Lekastraumsliðar
5. Sjálfvör
7. Segulliðar
8. Raðklemmur
9. Rafofkumeling eða í bráðabirgðaskáp

B RAFLÖGN VEGNA FRYSTIGÁMA BREYTT

BRÁÐABIRGÐA SKÁPUR — KÁBELDON GÖTUSKÁPUR F. FRYSTIGÁMA

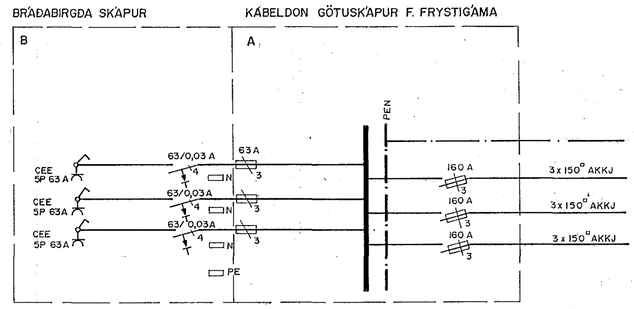

CUX - 3

TEIKNING NR. 2625

Kvarði cm 0 1 2 3 4 5 6 7 8 9 10 11 12 13 14 15 16 17	Breyting D	Breyting C	Hannað ÁA	Breyting B 15.12.'88 RAFL. V/ FRYSTIGÁMA Teiknað RV	Yfirfarið	Breyting A 11.10.'88 ÁA HEIMTAUG STÆKKUÐ Dags. MAÍ 1988	Samþ.	Verkheiti EIMSALT HAFNARFIRÐI Rafhönnun Ármúla 42, sími 91-84833	Verkhluti / Verknúmer EINLÍNUMYNDIR Teikningarnúmer 28 1 5142	Blað nr. 5