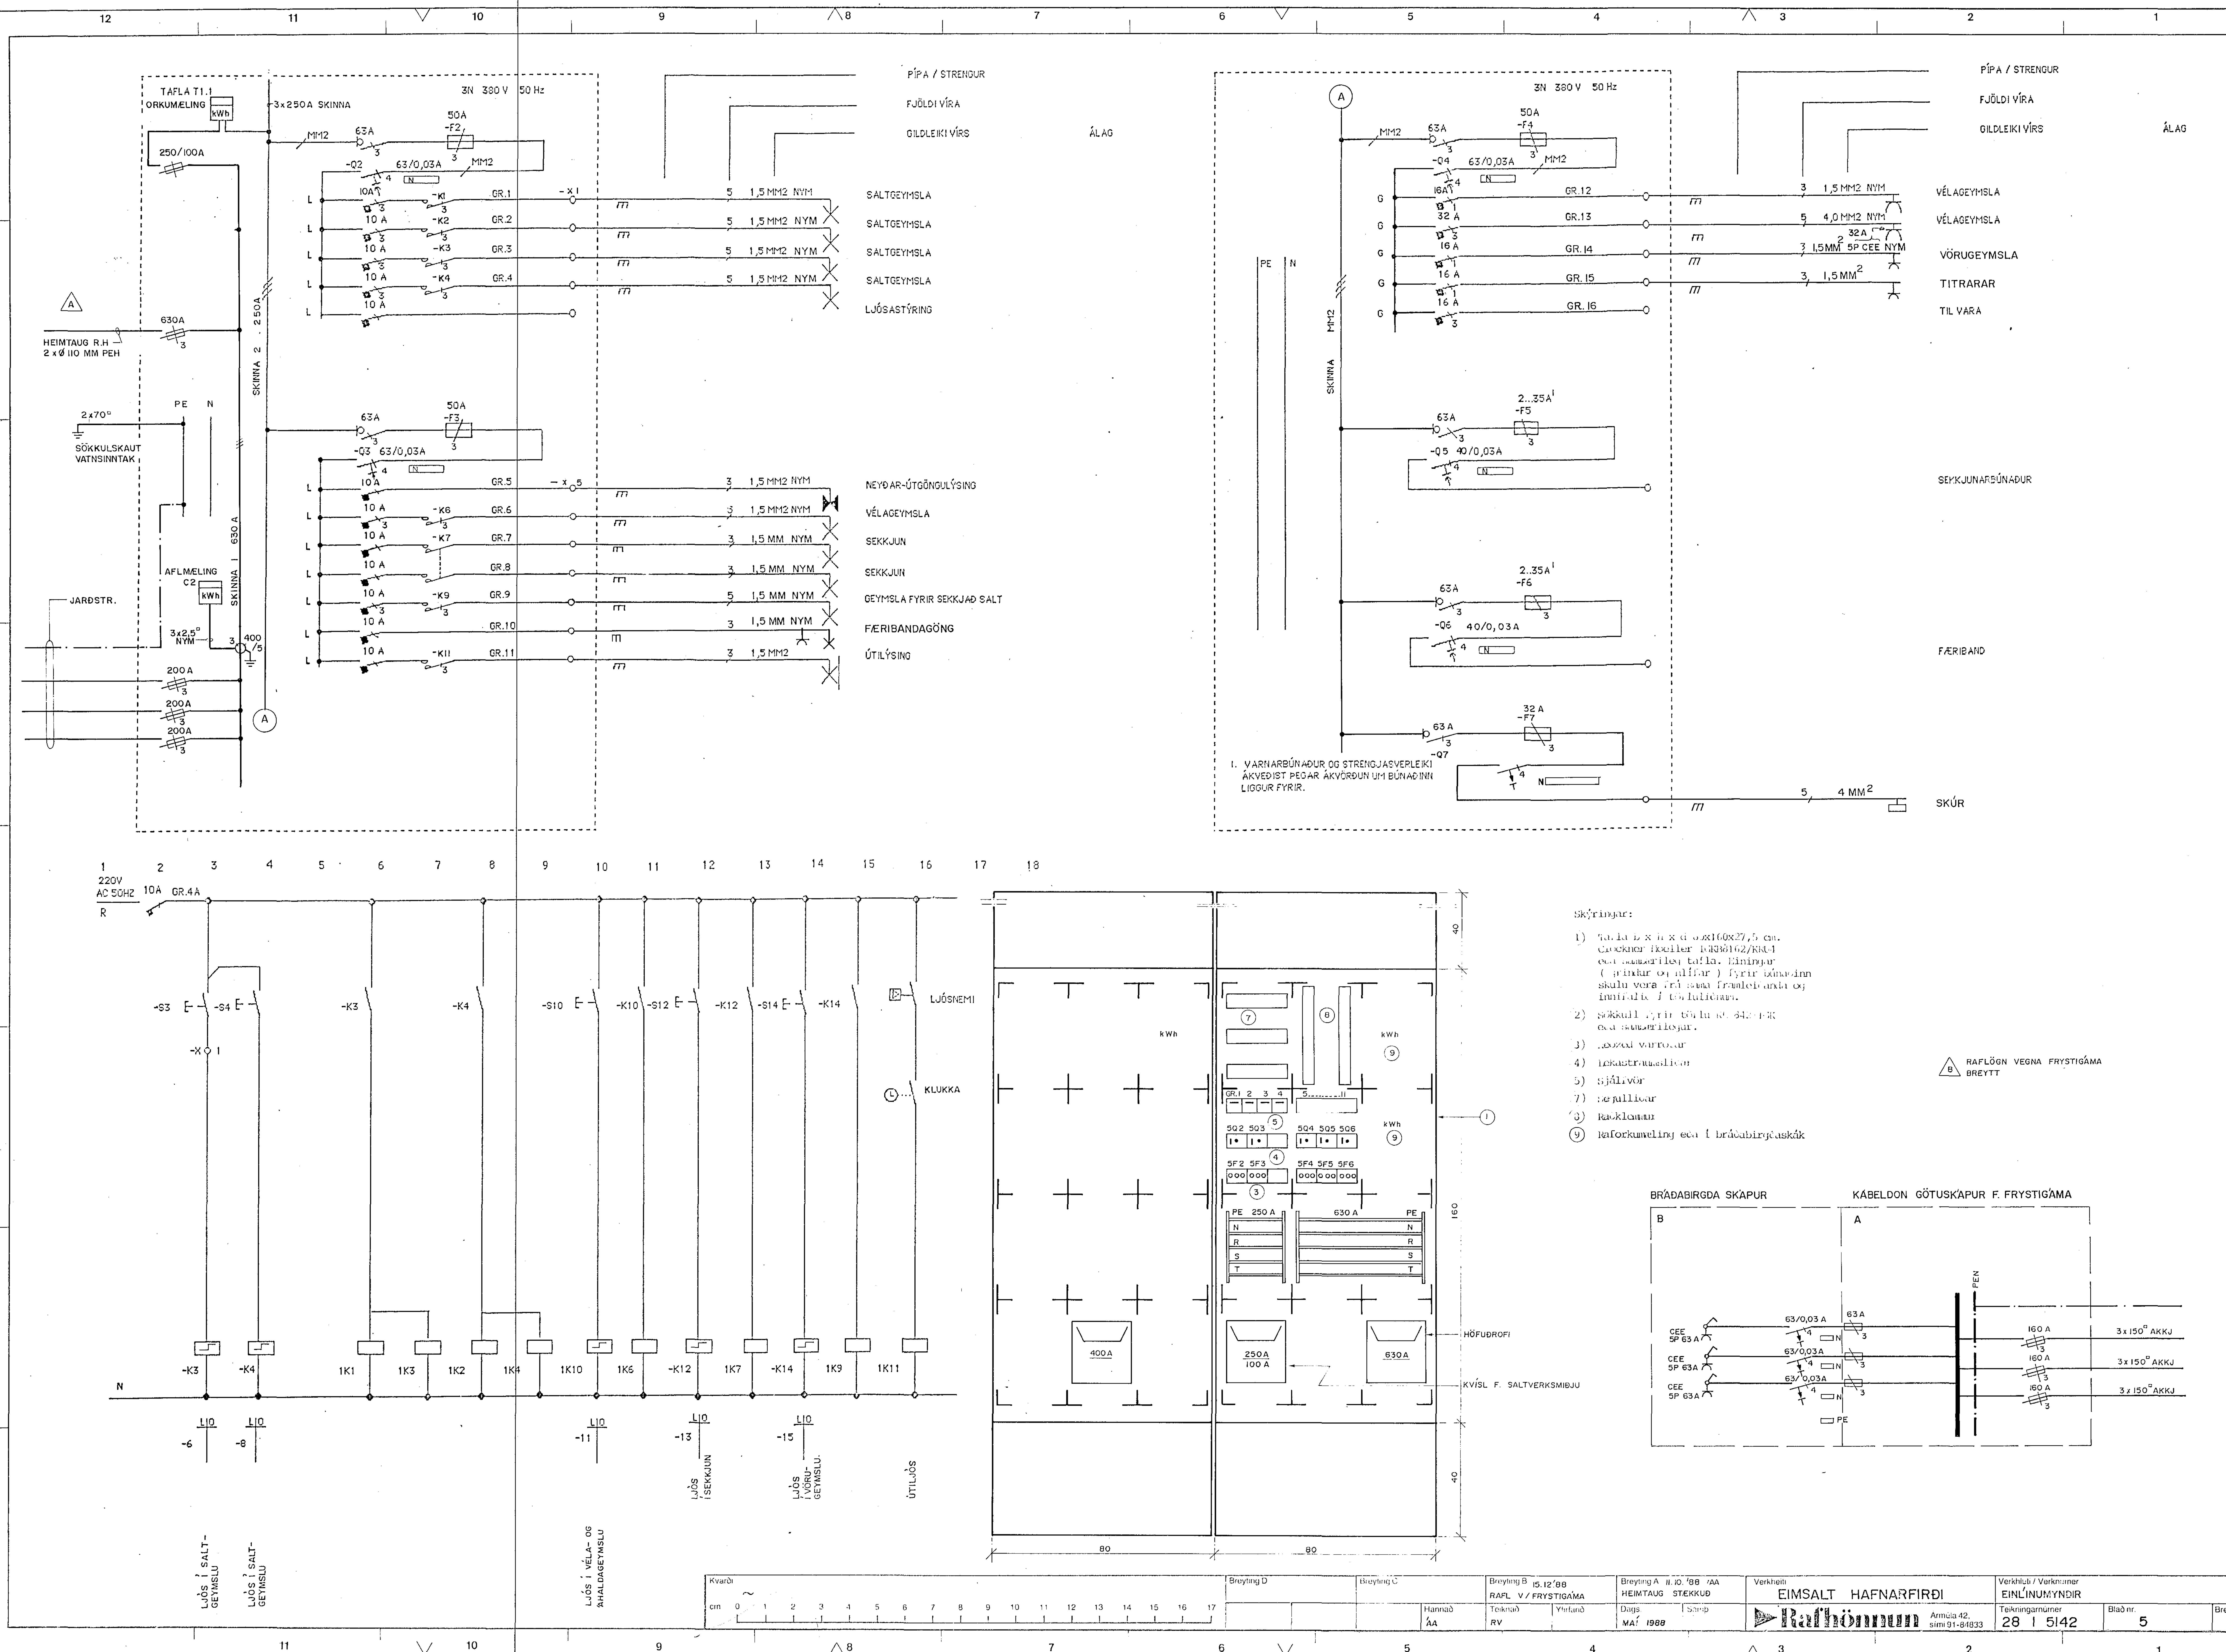

TAFLA T1.1
ORKUMÆLING
3x250A SKINNA
3N 380V 50Hz
PÍPA / STRENGUR
FJÖLDI VÍRA
GILDLEIKI VÍRS
ÁLAG
SALTGEYMSLA
LJÓSASTÝRING
HEIMTAUG R.H
2 x Ø 110 MM PEH
SÖKKULSKAUT
VATNSINNTAK
AFLMÆLING C2
JARÐSTR.
SKINNA 2 250A
SKINNA 1 630A
NEYÐAR-ÚTGÖNGULÝSING
VÉLAGEYMSLA
SEKKJUN
GEYMSLA FYRIR SEKKJAÐ SALT
FÆRIBANDAGÖNG
ÚTILÝSING
VÉLAGEYMSLA
VÖRUGEYMSLA
TITRARAR
TIL VARA
SEKKJUNARBÚNAÐUR
FÆRIBAND
SKÚR
1. VARNARBÚNAÐUR OG STRENGJASVEPLEIKI ÁKVEÐIST ÞEGAR ÁKVÖRÐUN UM BÚNAÐINN LIGGUR FYRIR.
220V AC 50HZ
LJÓSNEMI
KLUKKA
LJÓS Í SALT-GEYMSLU
LJÓS Í VÉLA- OG ÁHALDAGEYMSLU
LJÓS Í SEKKJUN
LJÓS Í VÖRU-GEYMSLU
ÚTILJÓS
HÖFUÐROFI
KVÍSL F. SALTVERKSMIÐJU
Skýringar:
2) Sökkull fyrir töflu
3) Aðvari varnar
4) Lekastraumsliðar
5) Sjálfvör
6) Sjálfvör
7) Fæjullíðar
8) Rakklemmur
9) Raforkumæling eða í bráðabirgðaskáp
RAFLÖGN VEGNA FRYSTIGÁMA BREYTT
BRÁÐABIRGÐA SKÁPUR
KABELDON GÖTUSKÁPUR F. FRYSTIGÁMA
3 x 150° AKKJ
Kvarði
Breyting B 15.12.'88 RAFL. V/FRYSTIGÁMA
Breyting A 11.10.'88 AA HEIMTAUG STÆKKUÐ
Hannað AA
Teiknað RV
Dags MAÍ 1988
Verkheiti EIMSALT HAFNARFIRÐI
Rafhönnun Ármúla 42, sími 91-84833
Verkhluti / Verknúmer EINLÍNUMYNDIR
Teikningarnúmer 28 I 5142
Blað nr. 5