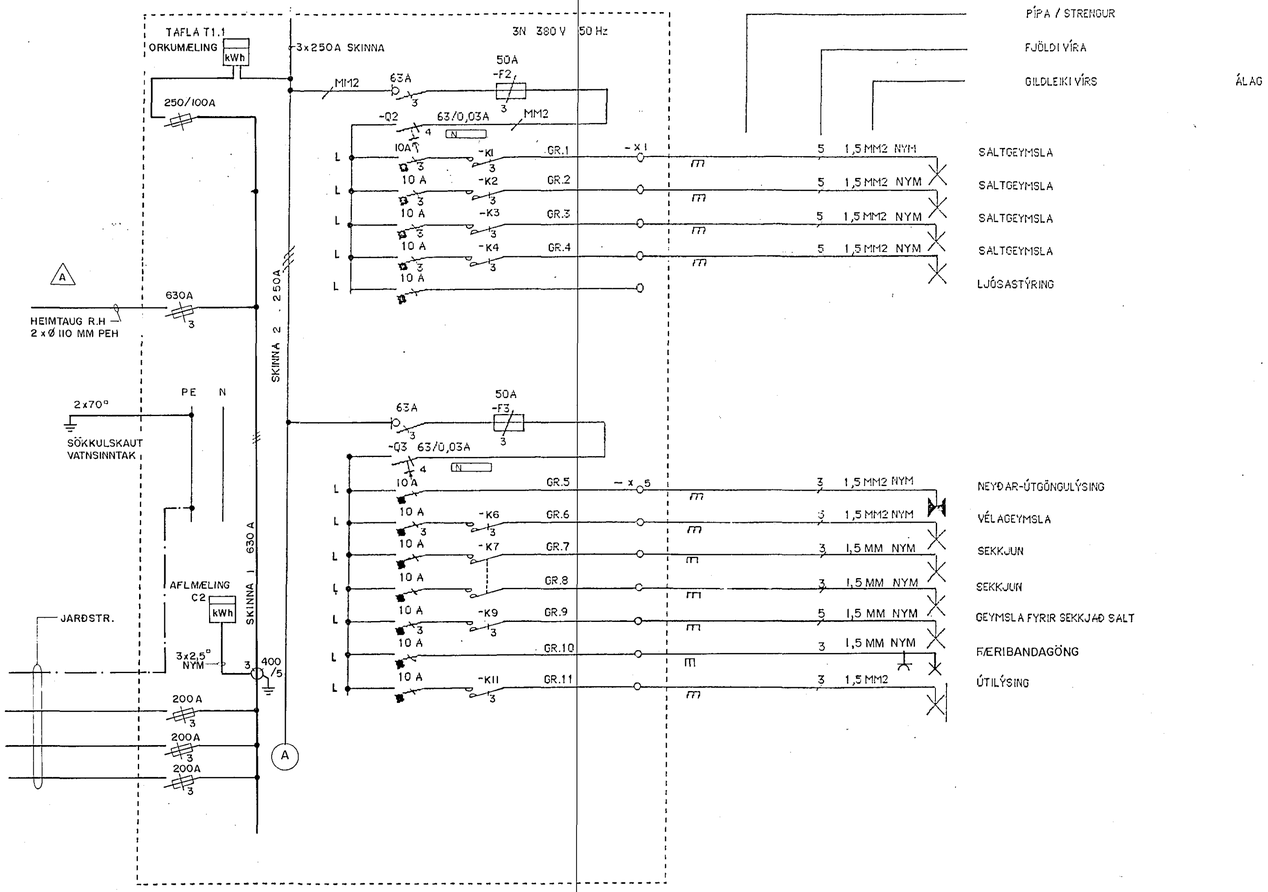

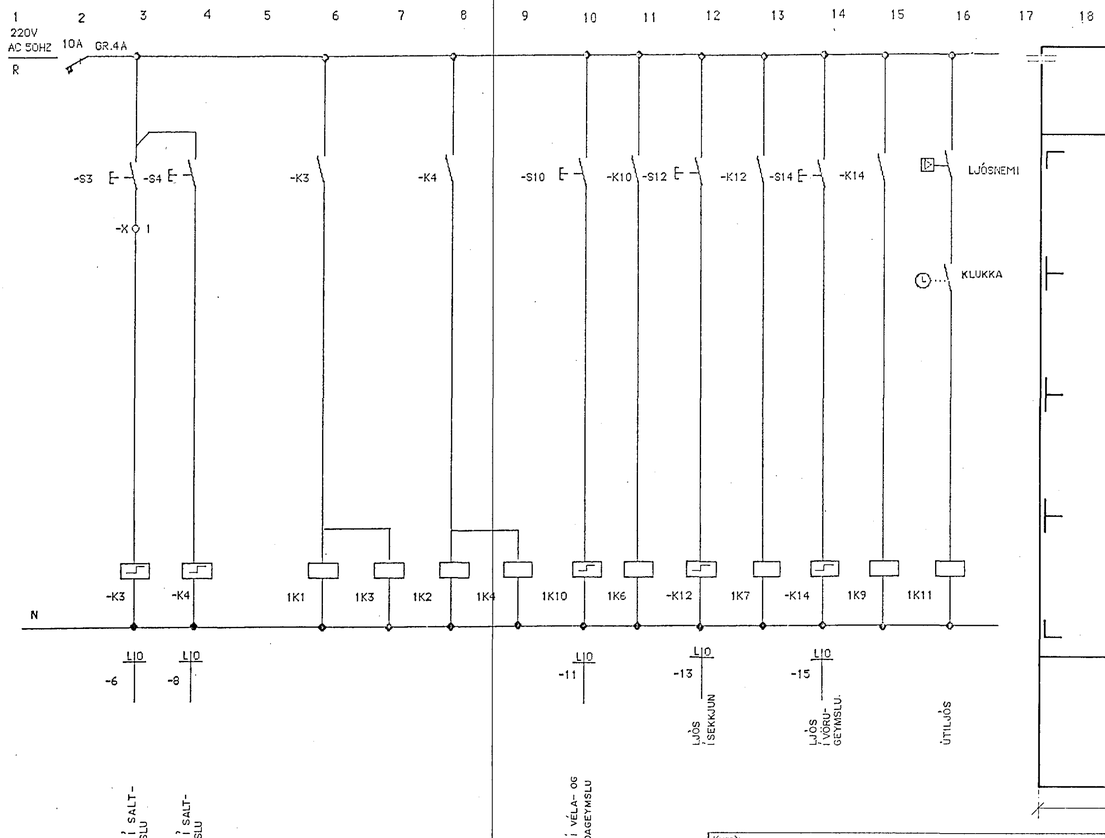

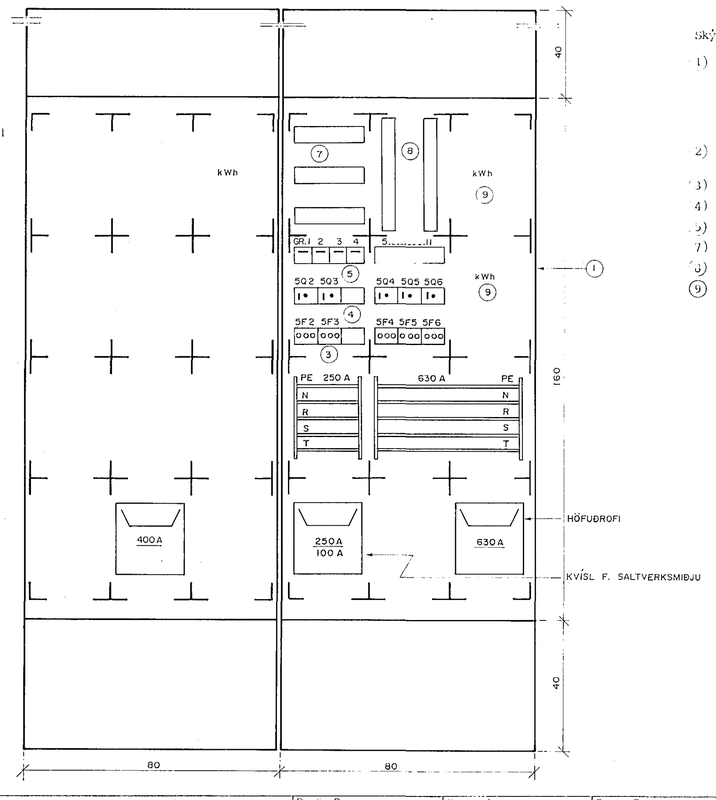

Skýringar:

1) Tafla L x H x D 0,8x1,60x27,5 cm. Crockner Hoeller KKR8162/KK04 eða sambærileg tafla. Einingar (grindur og álfar) fyrir búnaðinn skulu vera frá sama framleiðanda og innihalda í töflulíkanum.
2) Sökkull fyrir töflu kr. 842-eik eða sambærilegur.
3) Koaxial varrofar
4) Lekastraumsliði
5) Bjöllvör
6) Perulliður
7) Neyðarljós
8) Racklemma
9) Raforkumælir eða í bráðabirgðaskáp

B RAFLÖGN VEGNA FRYSTIGÁMA BREYTT

BRÁÐABIRGÐA SKÁPUR — KÁBELDON GÖTUSKÁPUR F. FRYSTIGÁMA

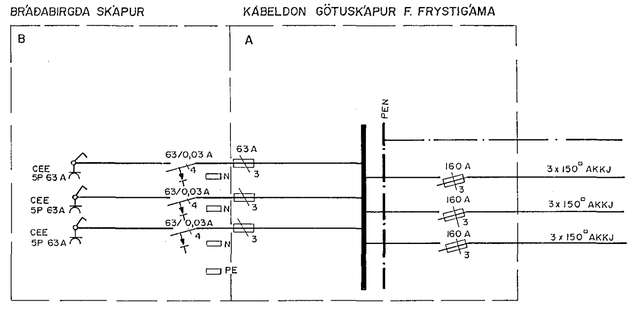

Kvarði cm 0 1 2 3 4 5 6 7 8 9 10 11 12 13 14 15 16 17	Breyting D	Breyting C	Breyting B 15.12.'88 RAFL V / FRYSTIGÁMA	Breyting A 11.10.'88 /AA HEIMTAUG STEKKUÐ	Verkheiti EIMSALT HAFNARFIRÐI		Verkhluti / Verknúmer EINLÍNUMYNDIR		
		Hannað ÁA	Teiknað RV	Yfirfarið	Dags. MAÍ 1988	Samþ.	Rafhönnun Ármúla 42, sími 91-84833	Teikningarnúmer 28 I 5142	Blað nr. 5