


2X ϕ 60+2X ϕ 25
 INNTAKSRÖR SKULU HÁ
 ÚTSÝSI LÖSLEMENK.
 F.K.

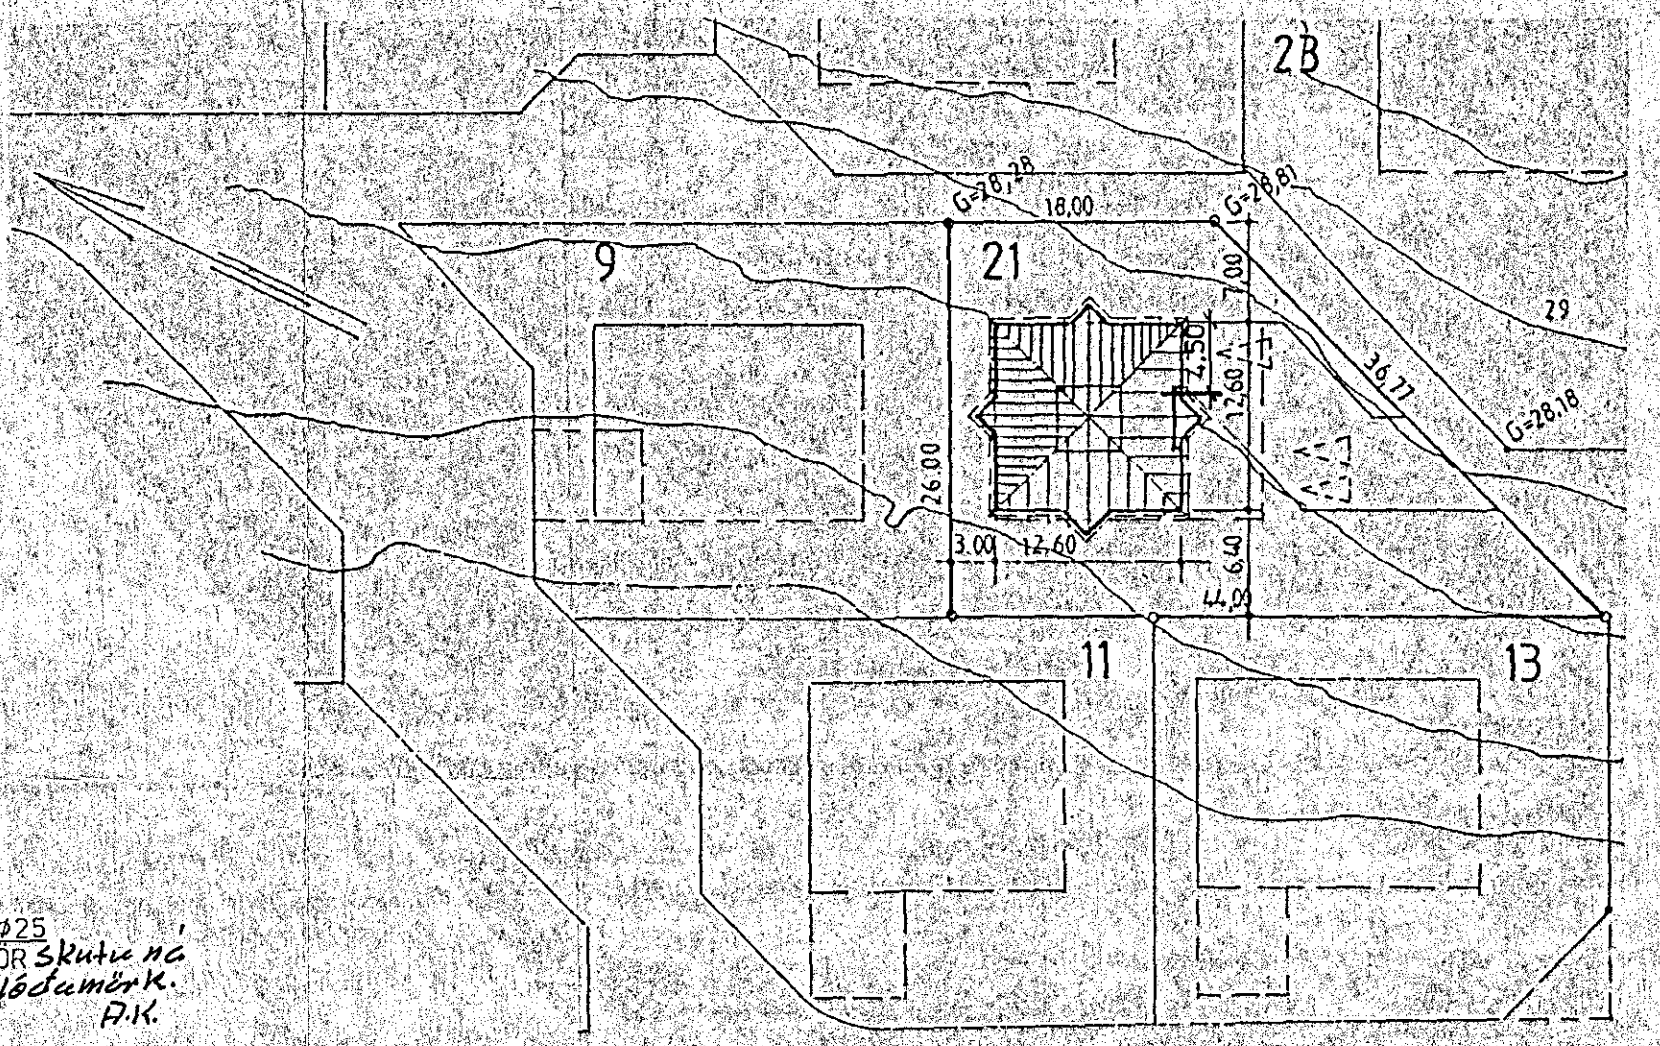

LÆKJARBERG

AFSTÖÐUMYND 1:500

Samþykkt 9.11.1990
 VEGNA FULLNADARÉLAGS
Albert Árnason
 Lh. Hafvöru Hafnarjardaf

Inntök samþykkt 7.11.1990
 Lh. RAFVEITU HAFNARJARDAF
Albert Árnason

SKÝRINGAR:

Öll rör skulu vera ϕ 16mm og vir 3X1,5
 Málstraumur rofa og tengla sé 10A
 Hæð rofa 110 cm, hæð tengla 20 cm
 Málsetningar og hæðartölur séu í cm,
 nema á afstöðumynd í m
 Ofangreint gildir nema annars sé getið á teikn.
 L=Loftnet, F=Sími, D=Dyrásími, K=Litlar
 veggdósir fyrir kappalýsingu sem komi upp við
 loft samkv. nánara samkomulagi við húseiganda
 Töflur og malakassi skulu vera úr plasti
 með tvöfaldrí einangrun
 Tafila T1 og malakassi skulu vera utanáliggjandi
 og háfa þéttleika IP55 eða meiri
 Rör frá T1 skulu klæðast af
 Malakassi skal vera með gláru loki.

TEKNING NR. 2876

BREVTT			
LÆKJARBERG, 21, HAFNARFIRDI RAFLÖGN Í HÆÐ, AFSTÖÐUMYND		GERT: OKT.90	ER.
EIRÍKUR RÓSBERG F.T.F.Í. NÚPASÍÐU 6h, 603 AKUREYRI		YFIRF:	
		VERKNR.	M=1:50 1:500
		U. 01	