


NR 10

NR 12

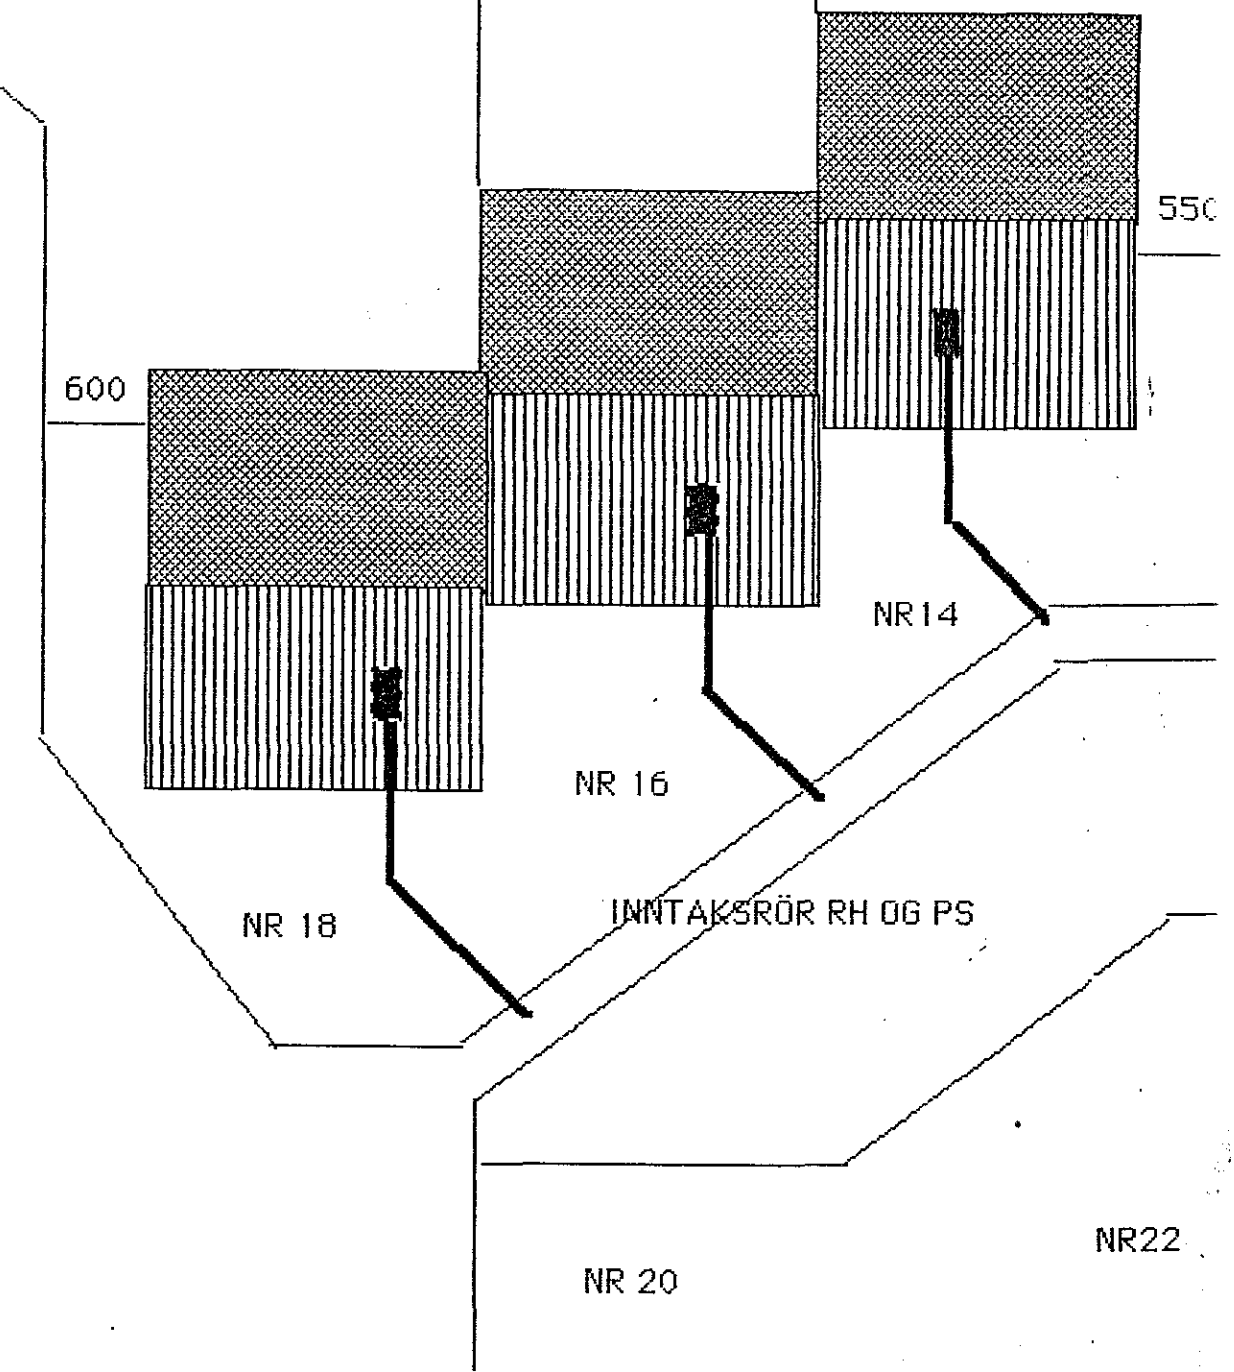

AFSTÖÐUMYND MKV 1.50

LINDARBERG 14-16-18 HAFNAF

SNIÐ OG AFSTÖÐUMYND

TEIÐ

JÓNAS STEFÁNSSON RAFVERKTAKI S-651993