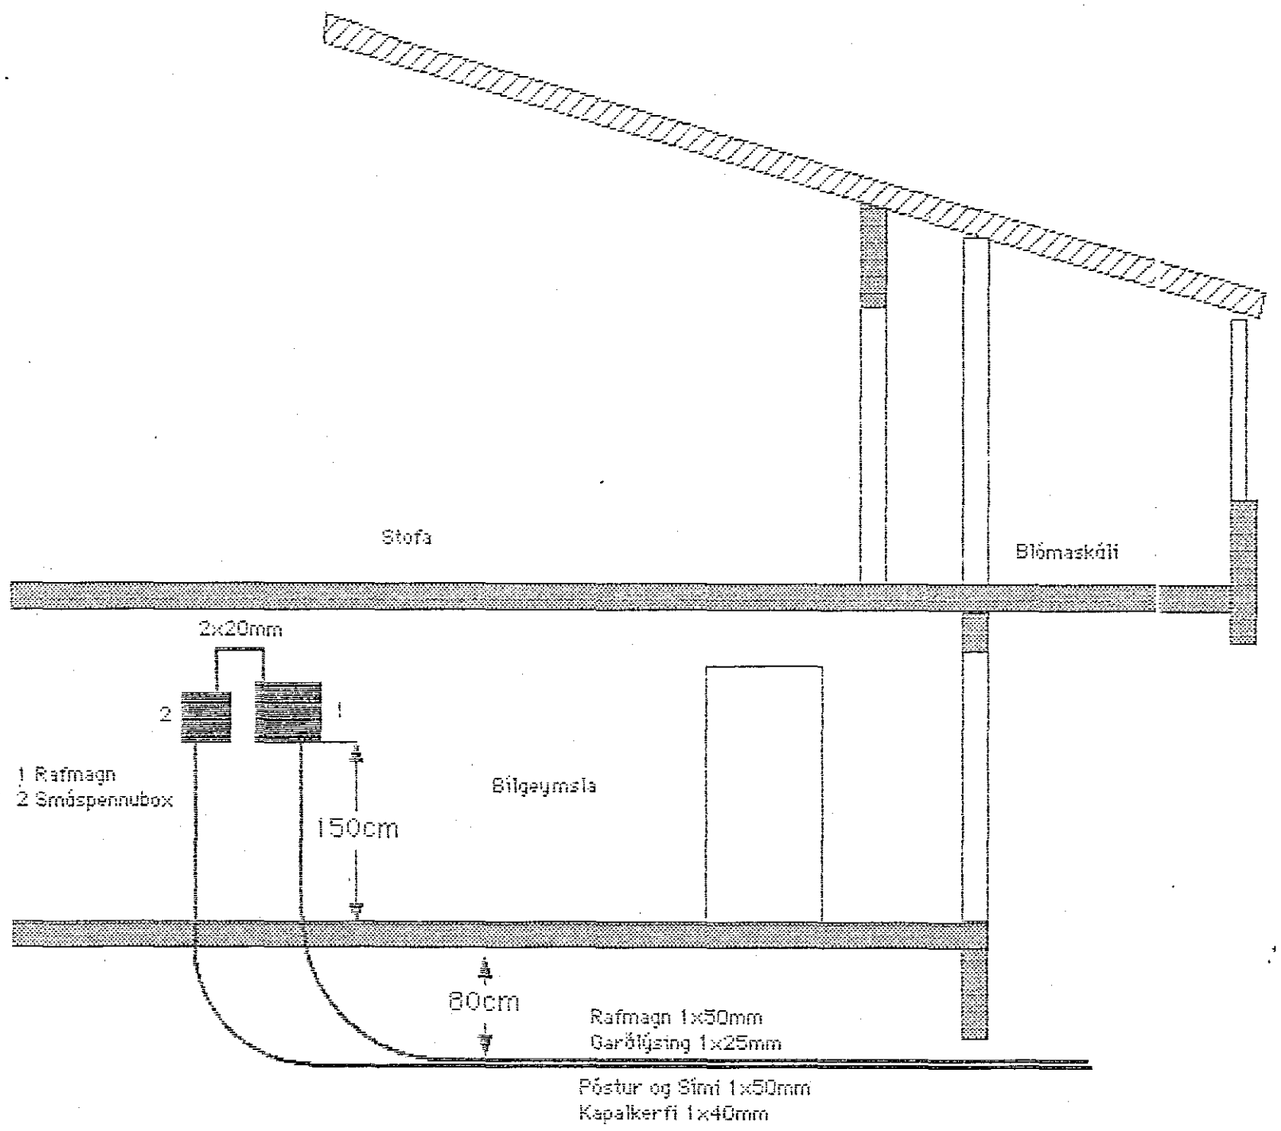

Inntaksrör skulu nú útfyrir lóðarmörk

MKV 1:50

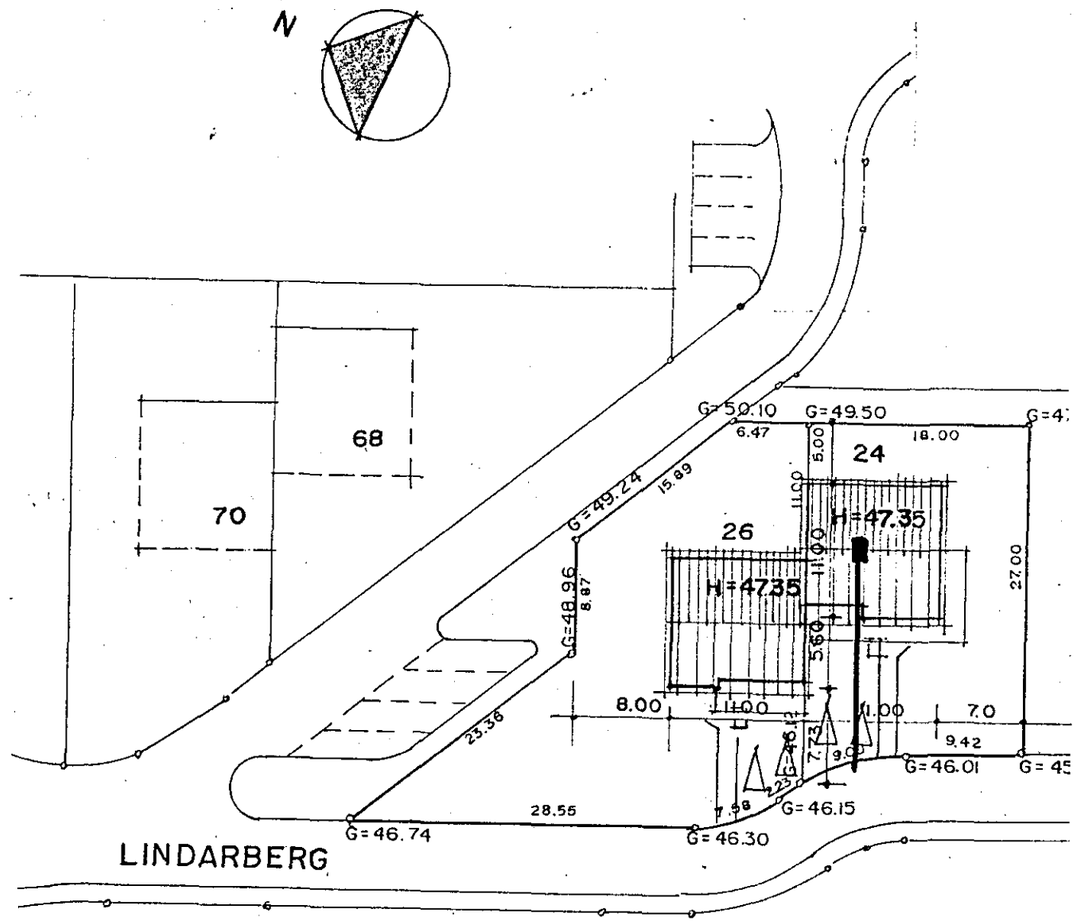

AFSTÖÐUMYND MKV. 1:500

LINDARBERG 24 HAFNARF

SNIÐ OG AFSTÖÐUMYND

TEINAÐ

JÓNAS STEFÁNSSON RAFVERKTAKI