


Samþykkt 21-12 1990  
 VEONA FULLNADABERÁGANGS  
*Alf Guðbjörnsson*  
 l.h. Rafveitu Hafnarfjarðar

Inntök samþykkt 19.11. 1990  
 l.h. RAFVEITU HAFNARFJARÐAR  
*Albert Guðjónsson*

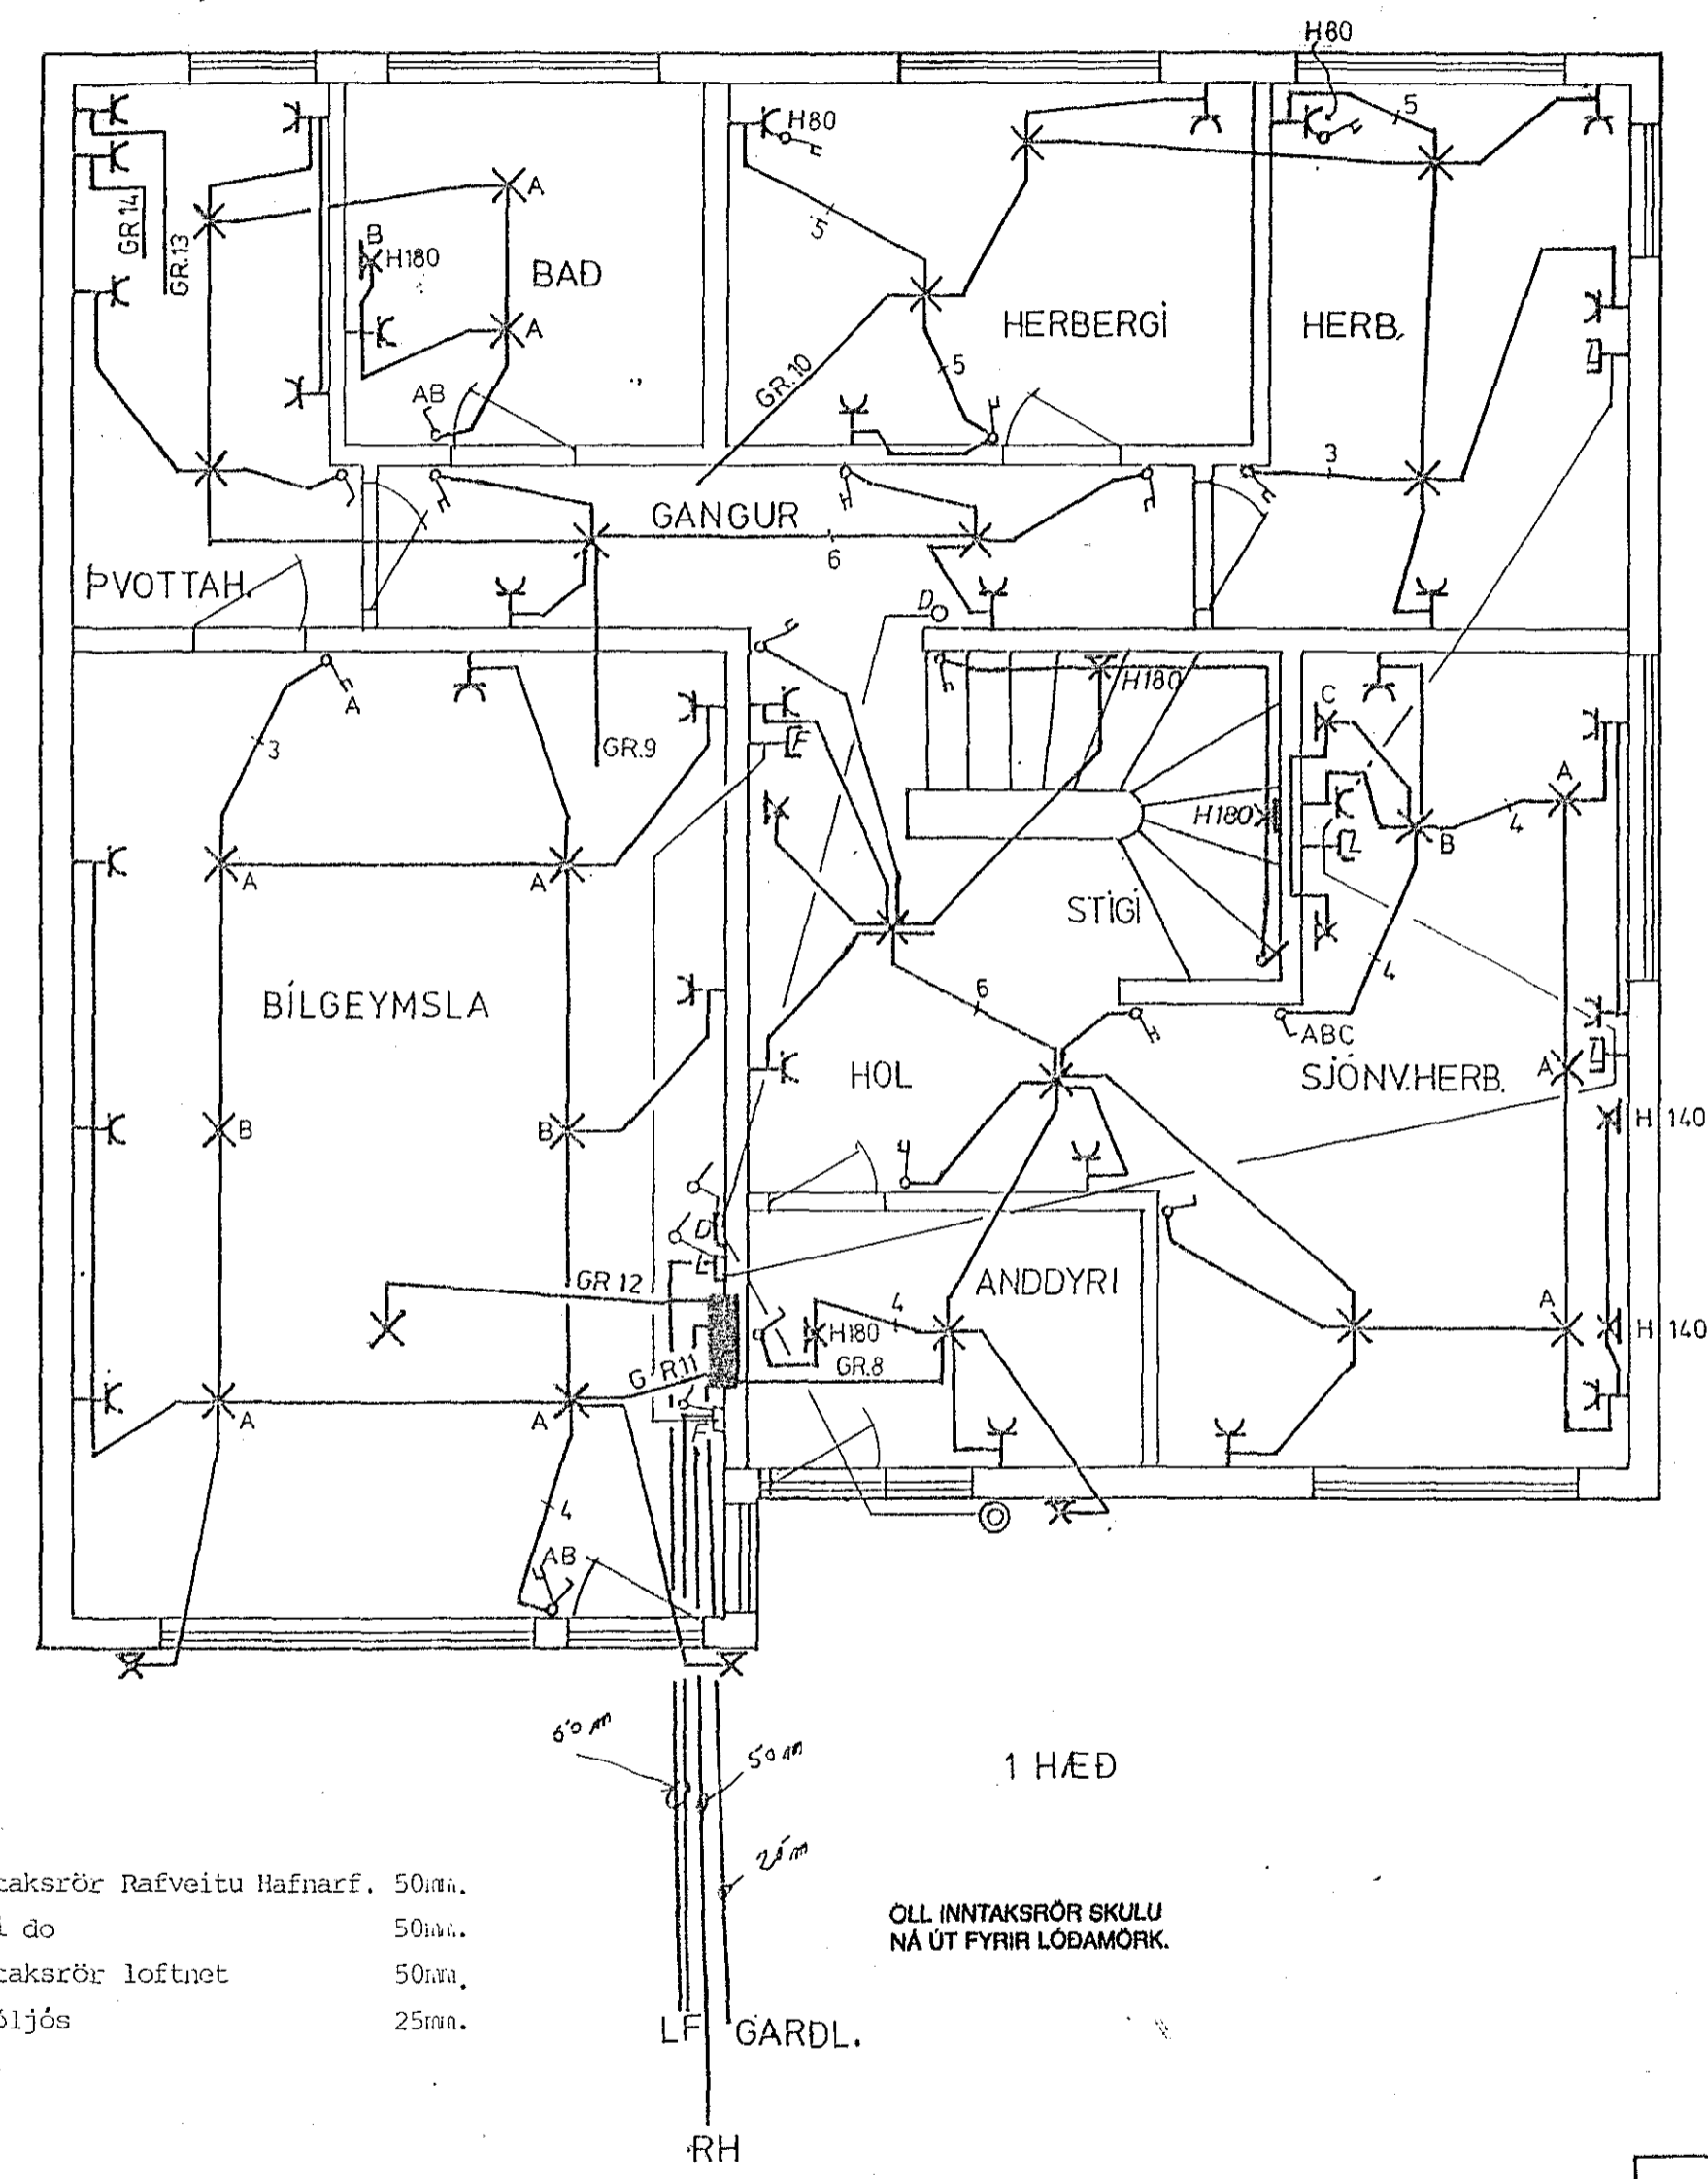

- R.H. inntaksrör Rafveitu Hafnarf. 50mm.
- F. síni do 50mm.
- L. inntaksrör loftnet 50mm.
- Garóljós 25mm.

ÖLL INNTAKSRÖR SKULU  
 NÁ ÚT FYRIR LÖÐAMÖRK.

TEKNING NR. 2891.

Dagsetning		Nafn		Raflagnateikning	
Hannað:	11. 90	RH		Veitustaður	
Teiknað:	11. 90	RH		LINDARBERG 72, HAFNARF.	
Yfirfarir:				Teikning númer	Mælikvarði
Samþykkt:				1	1:50
RÖKRÁS HF				Kristján Friðbjólfsson löggiltur rafverktaki	
				Bíldshöfði 18, 112 Reykjavík, sími 671020	