


AFSTÖÐUMYND M = 1:500

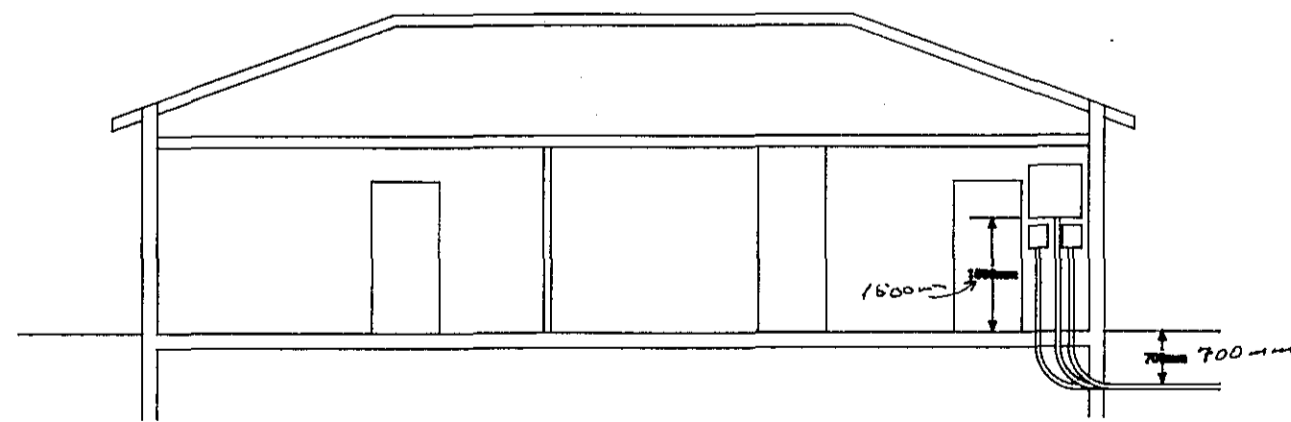

SNID M = 1:100

Samþykkt 22.10.1991.
VEGNA FÖLLNADARFRÁGAÐS
Jóhanna Jónsdóttir
L.h. Ráfræðu Hafnarfjarðar

Inntök samþykkt 18.10.1991
L.h. RAFVEITU HAFNARFJARÐAR
Albert Jónsson

HÚSVEITA TENGIST Á FASA.T.

EINGÖNGU SAMÞYKKT
FYRIR EINFASA NOTKUN.

SKÝRINGAR

EFTIRFARANDI GILDIR NEMA ANNAD SÉ TEKID FRAM:

PÍPUR ERU 16mm PLASTPÍPUR, ÍDREGNAR 3X1,5q VÍR
GILDLEIKI PÍPNA OG VÍRA ER SÝNDUR Á EINLÍNUMYND.
MÁLSTRAUMUR TENGLA SKAL VERA 16 A OG ROFA
10 A. HÆÐ ROFA SKAL VERA 1100 mm OG TENGLA
200 mm. HÆÐ SMÁSPENNUTENGLA SKAL VERA
200 mm. Í ÞVOTTAHÚSI, ELDHÚSI OG BÍLGEYMSLU
SKULU TENGLAR VERA Í 1100 mm HÆÐ.
TENGLAR FYRIR ELDAVÉL OG UPPÞVOTTAVÉL
SKULU VERA Í 400 mm HÆÐ.
Í BÍLGEYMSLU SKULU ROFAR OG TENGLAR VERA
DROPAVARDIR.
HÆÐ VEGGLJÓSA SKAL VERA 2000 mm.
DRAGA SKAL PLASTSTRENG AD LJÓSUM UTANHÚSS.

TEIKNING NR. 2974

				EYJÓLFUR JÓHANNSSON				BIRKIBERG 12 HAFNARF.					
				FUNAFOLD 67				AFSTÖÐUMYND, SNID					
				112 REYKJAVÍK				OG SKÝRINGAR					
				SÍMI 672519									
91-10-14				EJ		EJ		MKV. -		TEIKN. NR. 1		NÆSTA TEIKN. NR. 2	
ÚTG.		DAGS.		TEIKNAD		HANNAD		YFIRFARID		SAMP.		ÚTG.	