


AFSTÖÐUM.
MKV. 1/500

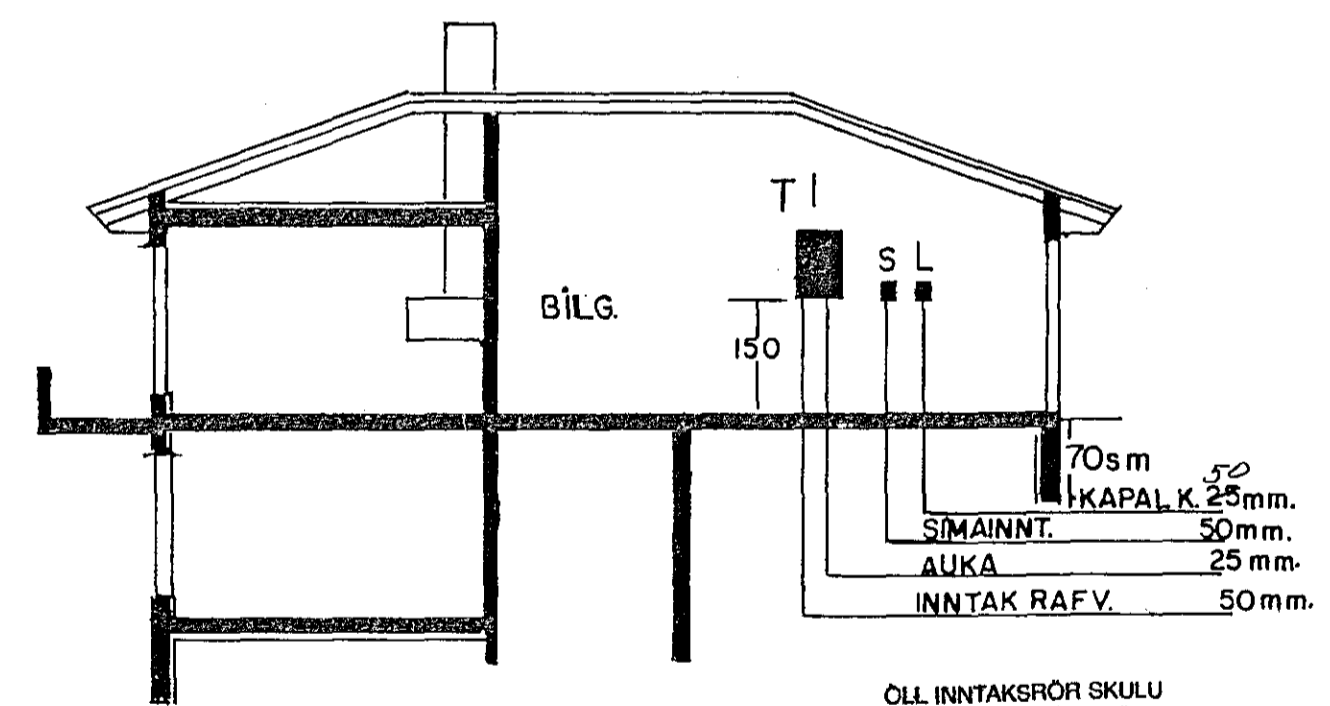

SNID A—A
MKV. 1/100

ÖLL INNTAKSRÖR SKULU
NÁ ÚT FYRIR LÖÐAMÖRK.

HÁABERG II HAFNARÉ		
SNID, AFSTÖÐUM. TOFLUR		
hannað <i>Jóhann Sig. Rafv.</i>	Dags. 27.07.91	BLAD 3AF3