


2. HÆÐ

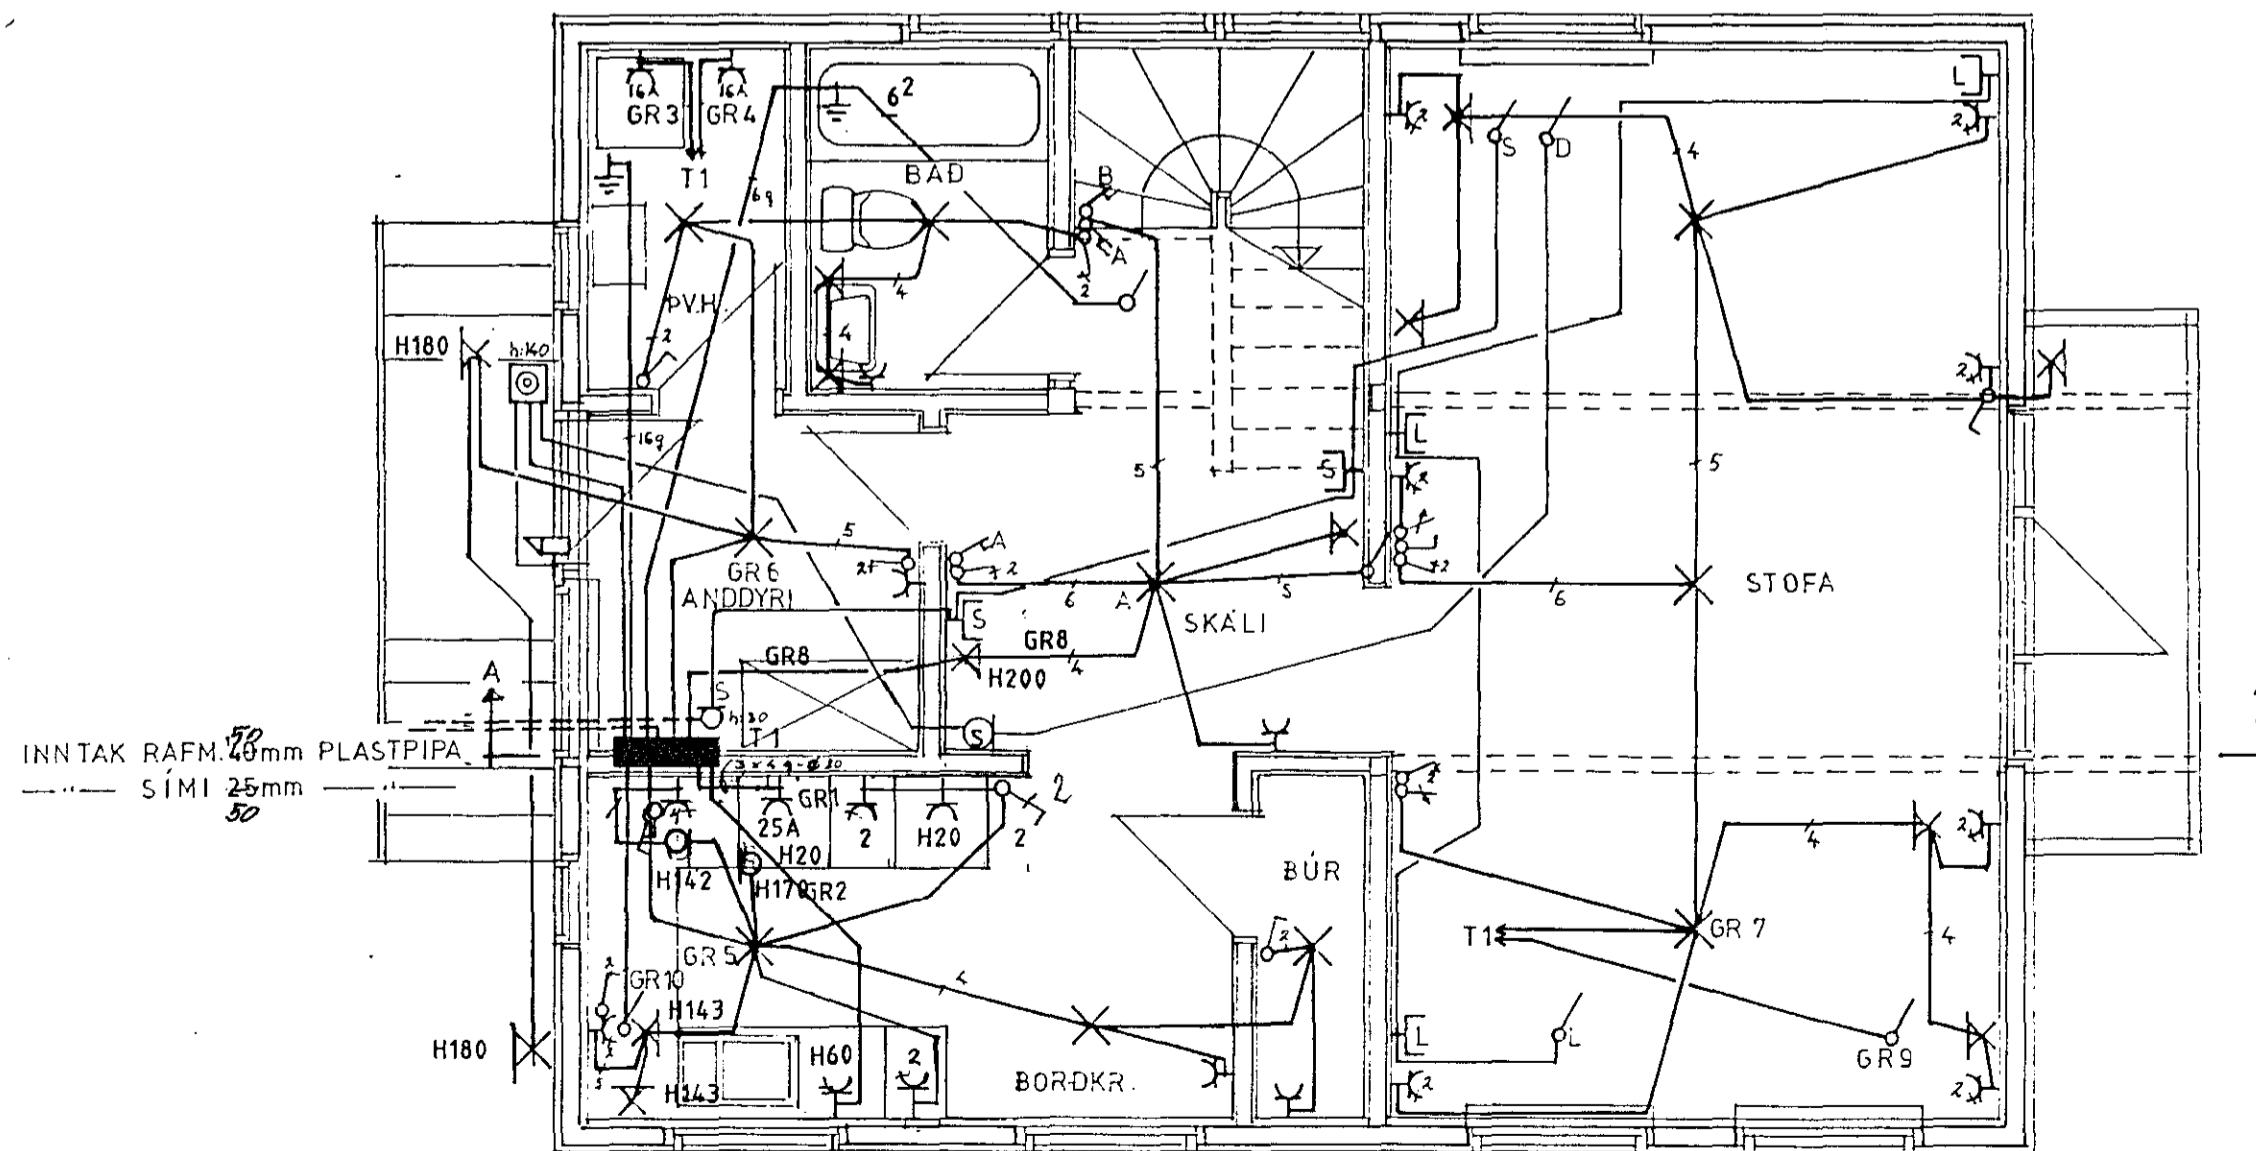

1. HÆÐ

SKÝRINGAR.

LAGNIR SÉU 16mm PLÁSTPÍPULAGNIR
ÍDREGNAR 3 x 1,5mm² TAUGUM.

HÆDARMÁL ERU 1 cm FRÁ FULLFRÁ-
GENGNUM GÓLFI AD MIDRI DÓS.

HÆD ROFA 110 cm.

HÆD TENGLA 20 cm.

HÆD VEGGLJÓSA 165 cm.

HÆD TENGLA Í ELDHÚSI FVOTTAHÚSI
OG GEYMSLU 110 cm.

HÆD LJÓSA UNDIR ELDHÚSSKÁPUM
143 cm.

NEMA ANNARS SÉ GETID.

S= SÍMI, HÆD TENGLA 20 cm.

L= LOFTNET, HÆD TENGLA 20 cm.

MÁLSTRAUMUR RAFBÚNADAR SÉ Í
SAMREMI VID STERD YFIRLAGSVARNAR.

LAGNIR SÉU SAMKVÆMT REGLUM
RAFMAGNSEFTIRLITS RÍKSINS.

35-24

HÚSNÆÐISSTOFNUN
RÍKSINS LAUGAVEGI 77, REYKJAVÍK
SÍMI 20500

VERK NR. B.17.13. TEIKN. NR. 4.101
1 AF 2

RAFLAGNIR
GRUNNMYNDIR HÆDA

HANNAÐ	G.B.	STAÐFERT	
REIKNAD		YFIRFARID	
TEIKNAD	G.B.	BREYTT	90.02
KVARDI	1 50		

Ólafur Þorsteinsson