Uppfært: nóv 2017

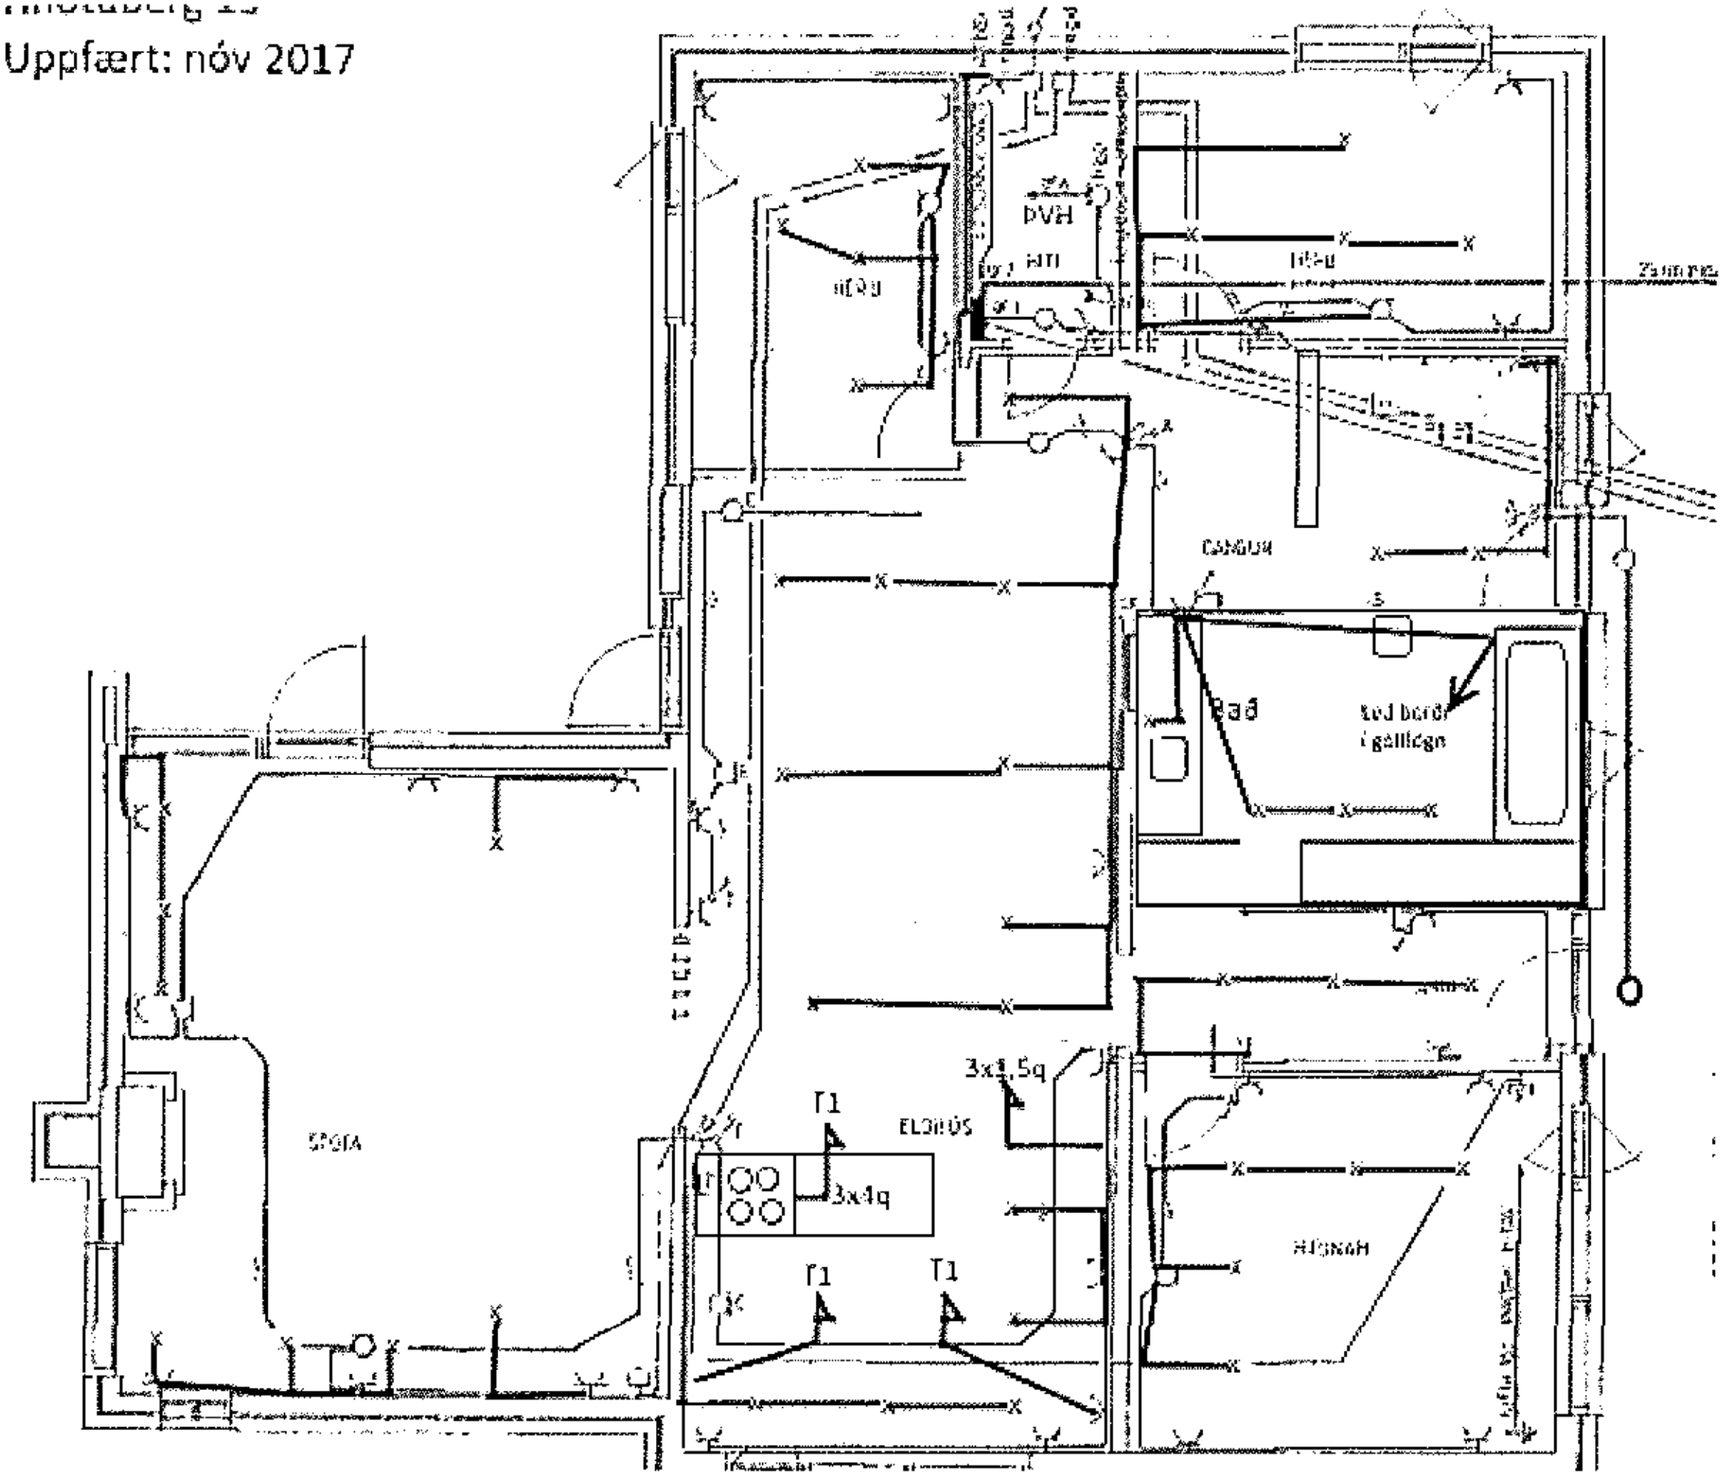

Úr Gildi