Heiðvangur 7 Hafnarfirði

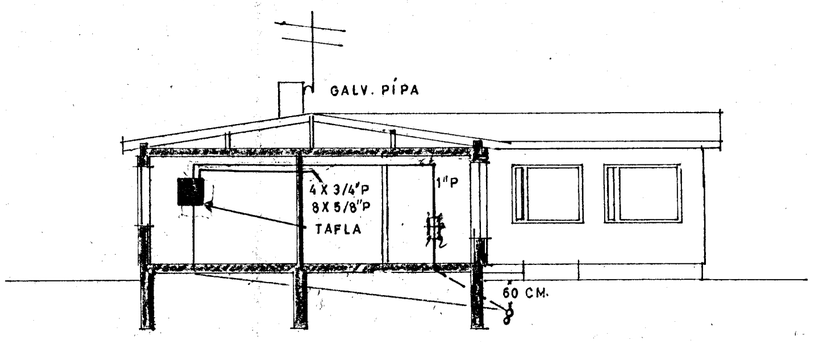

SNEIÐING M=1:100

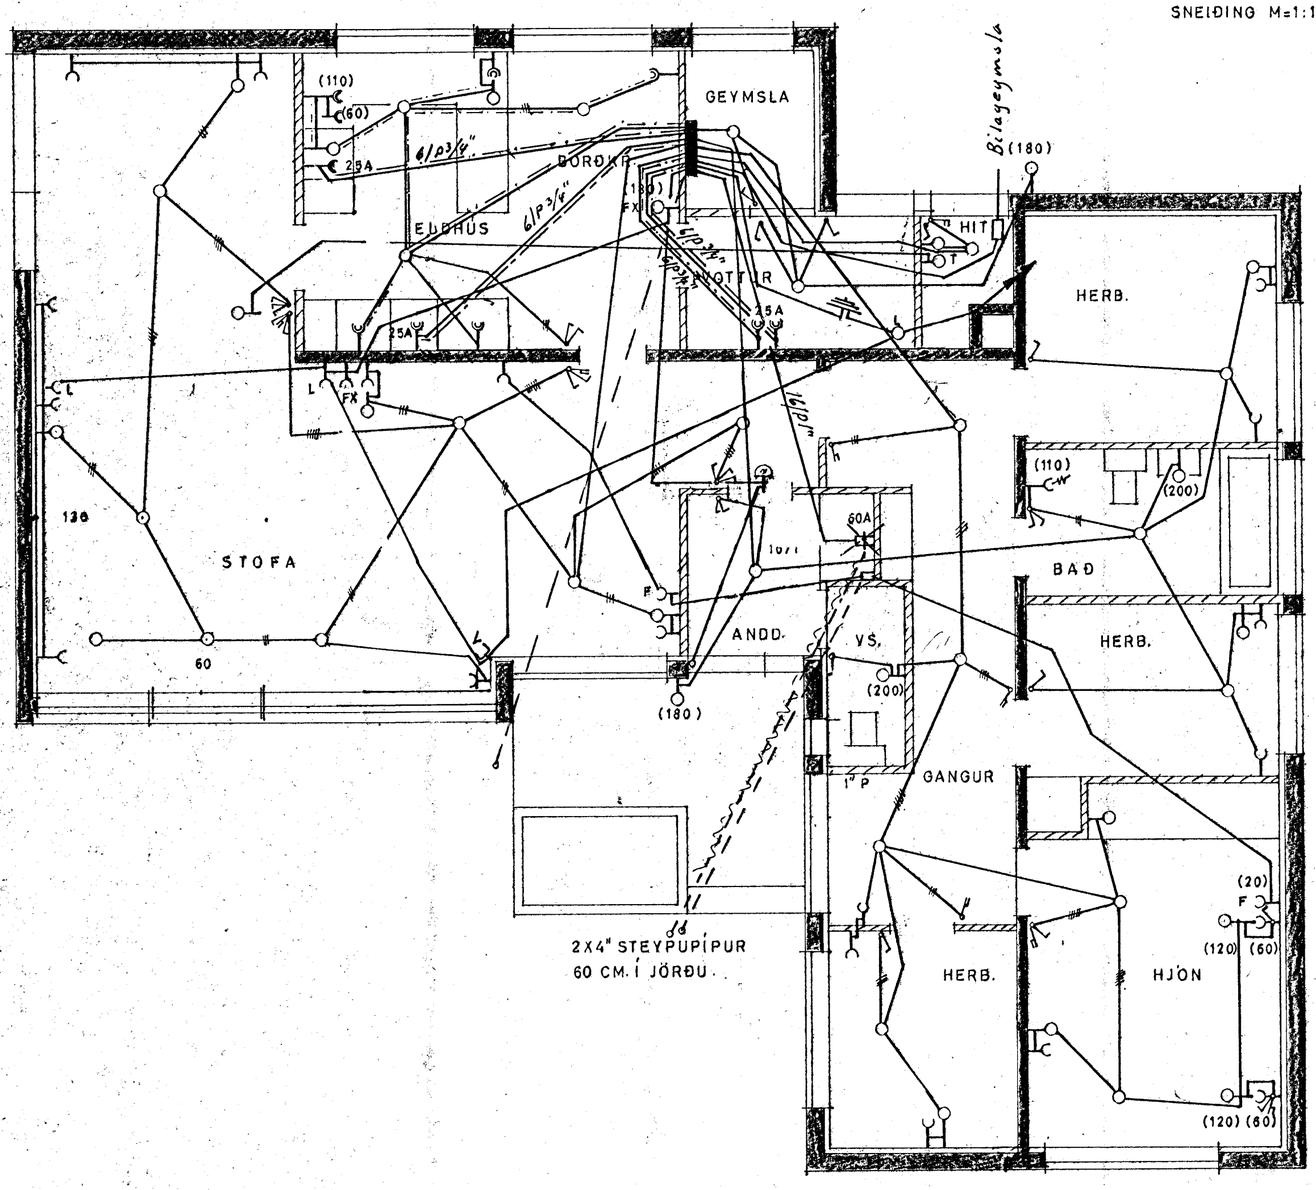

Samþykkt sem frávik frá staðli ÍST 61, samkvæmt sérstöku samkomulagi við Rafmagnseftirlit ríkisins og Húsnæðismálastofnun ríkisins.
Sú kvöð er á, að allir tenglar séu jarðbundnir og að lögn sé að öllu öðru leyti í samræmi við reglugerð Rer frá 1.7.'72 og fyrirmæli R.H.

Gildir aðeins fyrir teikningar frá Húsnæðismálastofnun ríkisins.

Húsveita nr. 2269 Teikning nr. 1460
Samþykkt þ. 21.11 1973
f.h. RAFVEITU HAFNARFJARÐAR
Björn Jóhannesson
Eftirlitsmaður raflagna

Inntök samþykkt 12.11. 1973
f.h. RAFVEITU HAFNARFJARÐAR

SKÝRINGAR:

1	ROFAR	110	CM. FRÁ GÓLFI.		
2	TENGLAR	20	"	"	NEMA:
3	"	110	"	"	YFIR ELDHÚSBORÐI OG Í ÞVOTTI.
4	"	70	"	"	FYRIR HELLUR BAKAROFN UNDIR TÆKJUM. (SJÁ INNRETTINGA TEIKN.).
5	VEGGLJÓS	165	"	"	NEMA ANNAÐ SÉ SÝNT Í SVIGUM.
6		135	"	"	HITALIÐI: T.
7		20	"	"	LOFTNET: L, HÁTALARI: FX, SÍMI: F.
8		110	"	"	RAKVÉLATENGILL:
9	VARKASSI NR. 113 FRÁ J.B.P. EÐA SAMSVARANDI.				
10	Sé annars ekki getið eru taugar $mo^5/_8"$, 3 1,5 og búnaður gerður fyrir a.m.k 10A málstraum.				

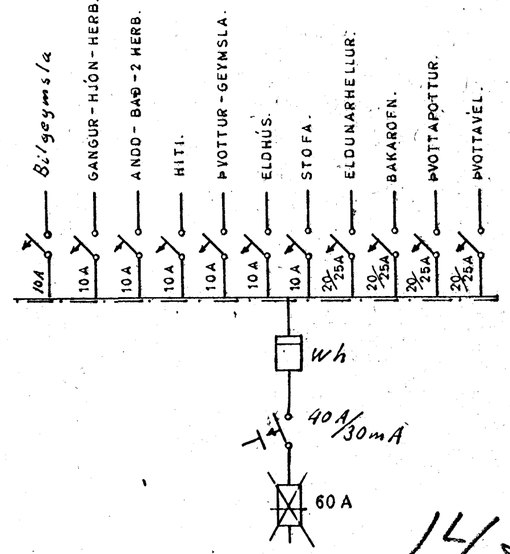

14/20

Viðbót í ág. '73 bílgeymsla BSt.

ÓLAFUR TÓMASSON VERKFR.		
HÚSNÆÐISMÁLASTOFNUN RÍKISINS.		
EINBÝLISHÚS.		VERK NR. 78
RAFLÖGN.	M=1:50.	BLAÐ 1 AF 2
DES. 1965	ÁM.	NR. 369/1