


GRUNNMYND 1:50

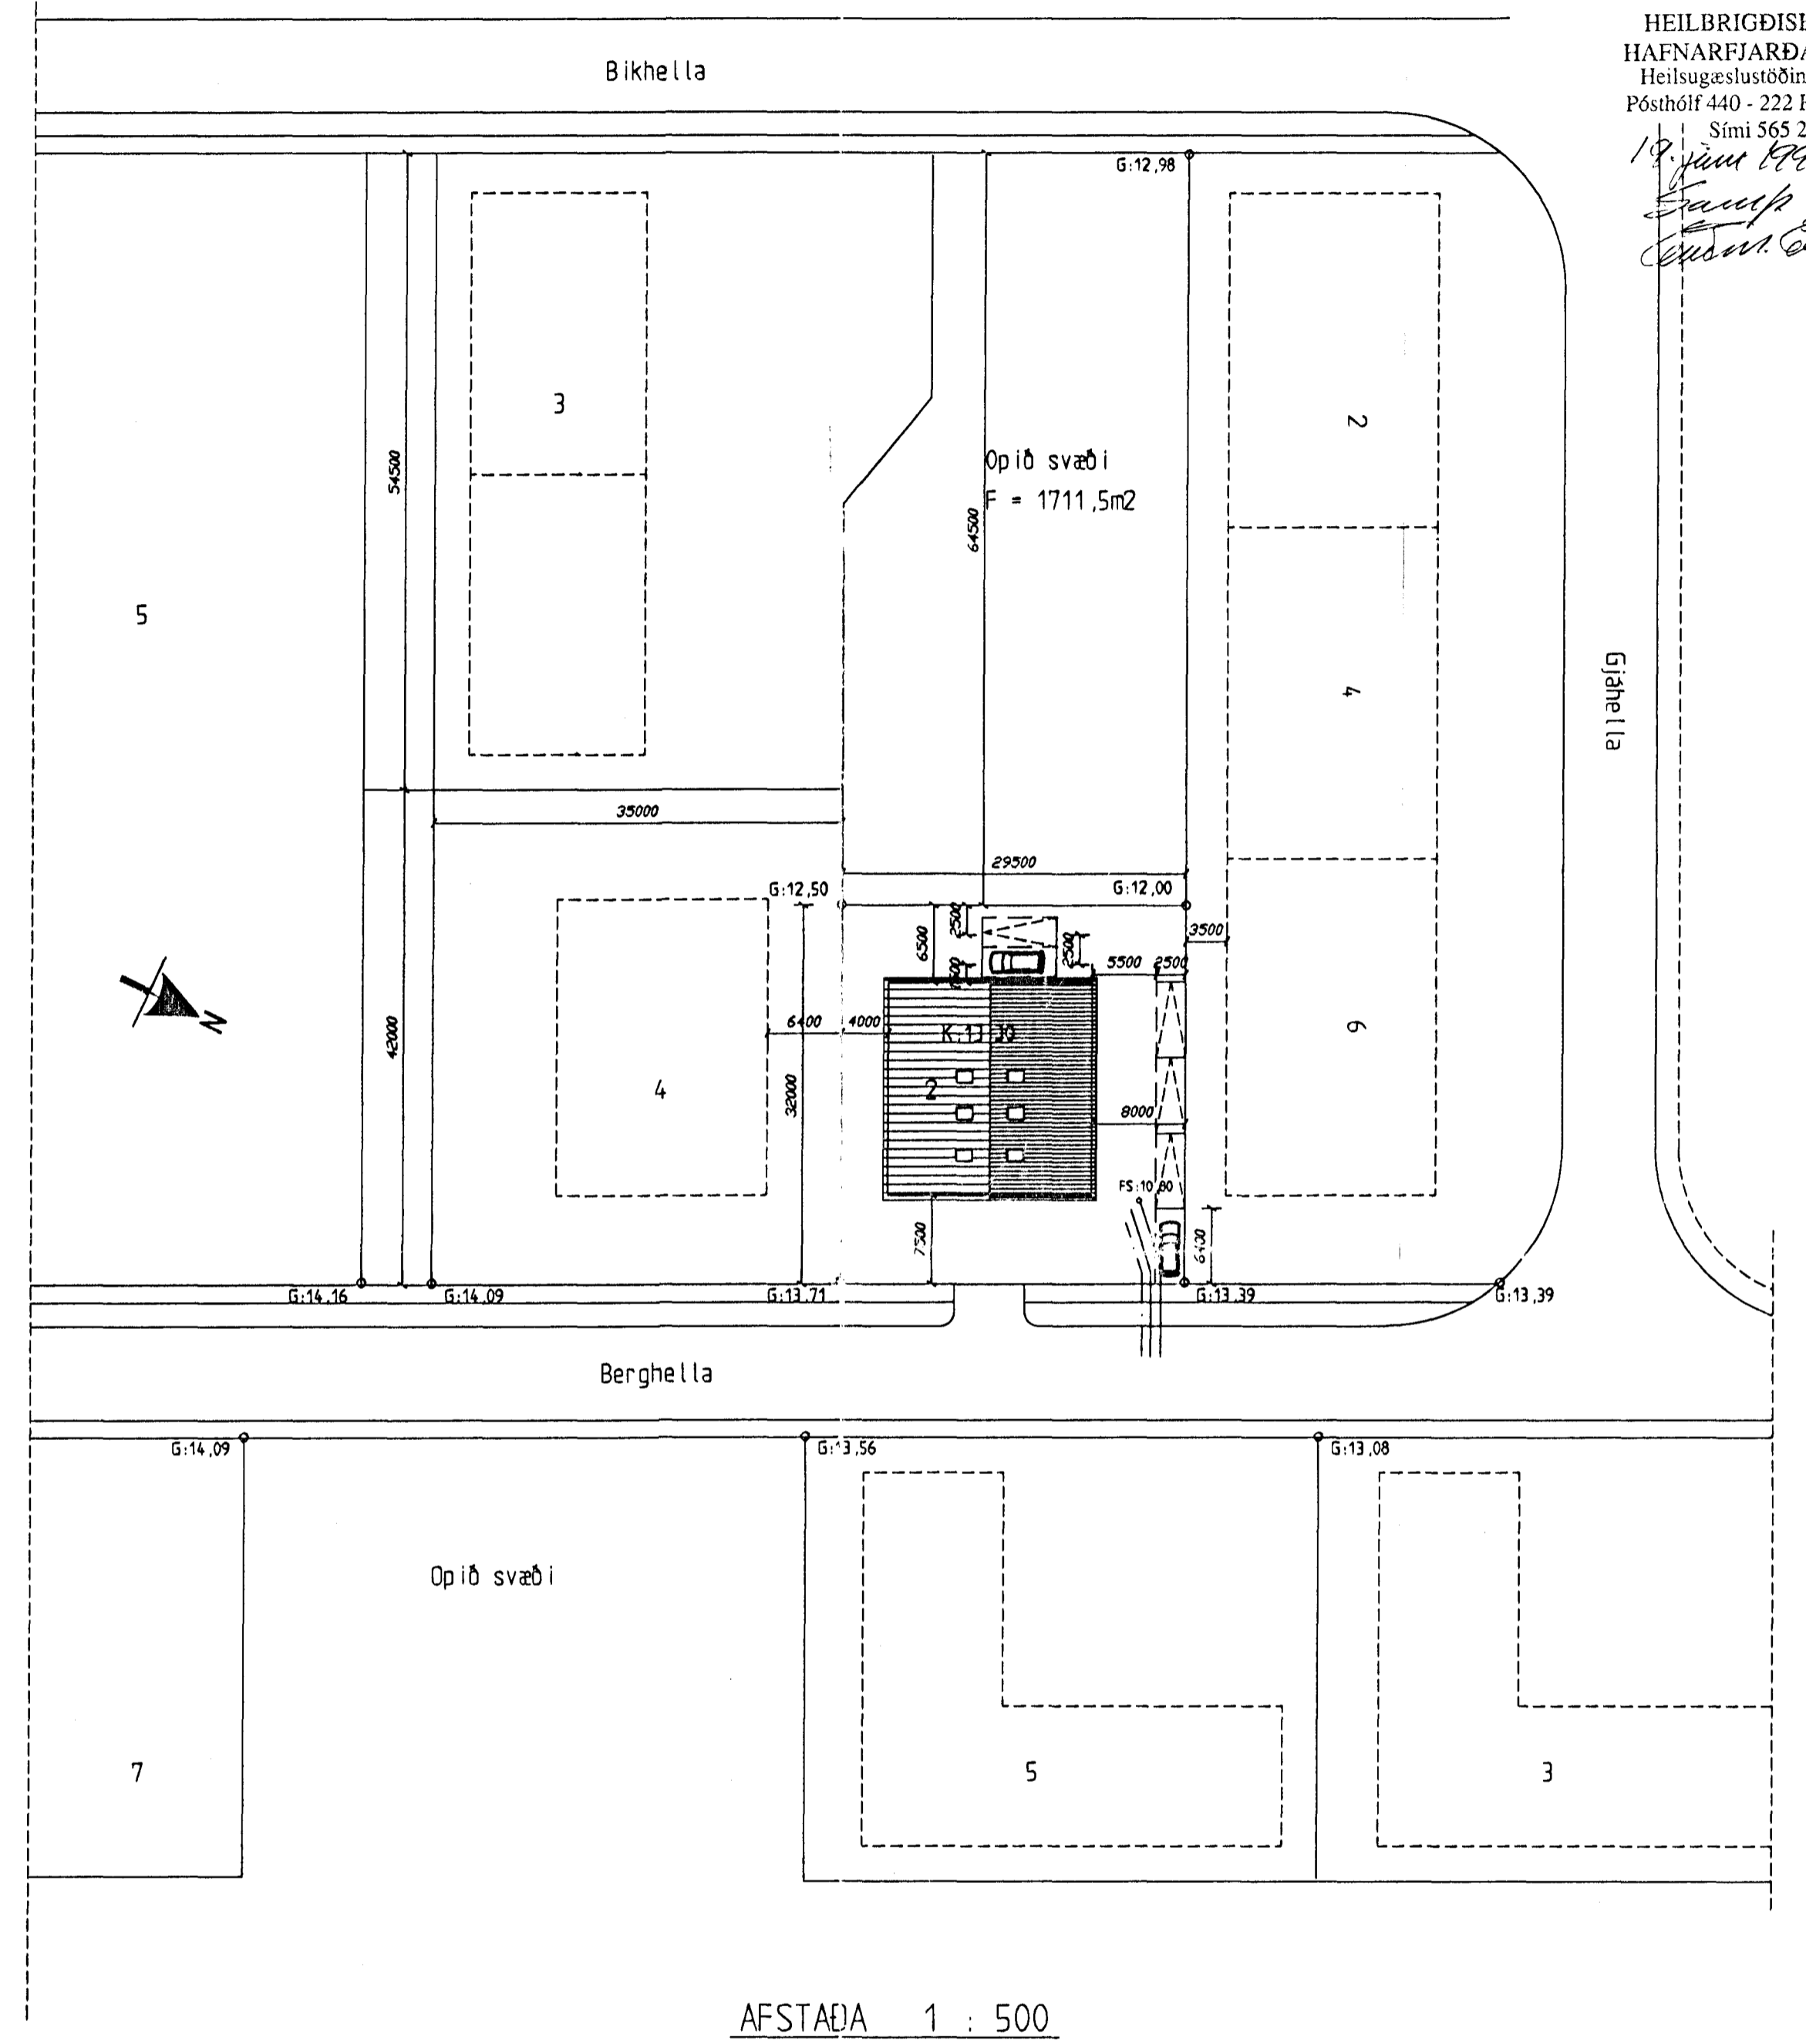

AFSTAÐA 1:500

HEILBRIGÐISEFTIRLIT  
HAFNARFJARÐARSVÆÐI  
Heilsugæslustöðinni Sólvangi  
Pósthólf 440 - 222 Hafnarfjörður  
Sími 565 2600  
19. júní 1996  
Stefnir  
Gunnar Einarsson

Mengunarvarnabúnaði á fráveitulögn skal komið fyrir samkvæmt nánari samþykkt heilbrigðisnefndar.

Öll mál eru [mm] nema hæðartölur eru [m]  
Skýringar sjá teikningu nr. 2.0

Strendingur ehf Verkfræðingafélagið Reykjavíkurlagar 68, Hafnarfjörður, sími/fax: 565 5540		Bergbella-2 Rauðhella 12	
teikn. nr.	1.50	málkvæði	1:500
afst. nr.	2.1	bl. nr.	A1